




令和七年三月作成

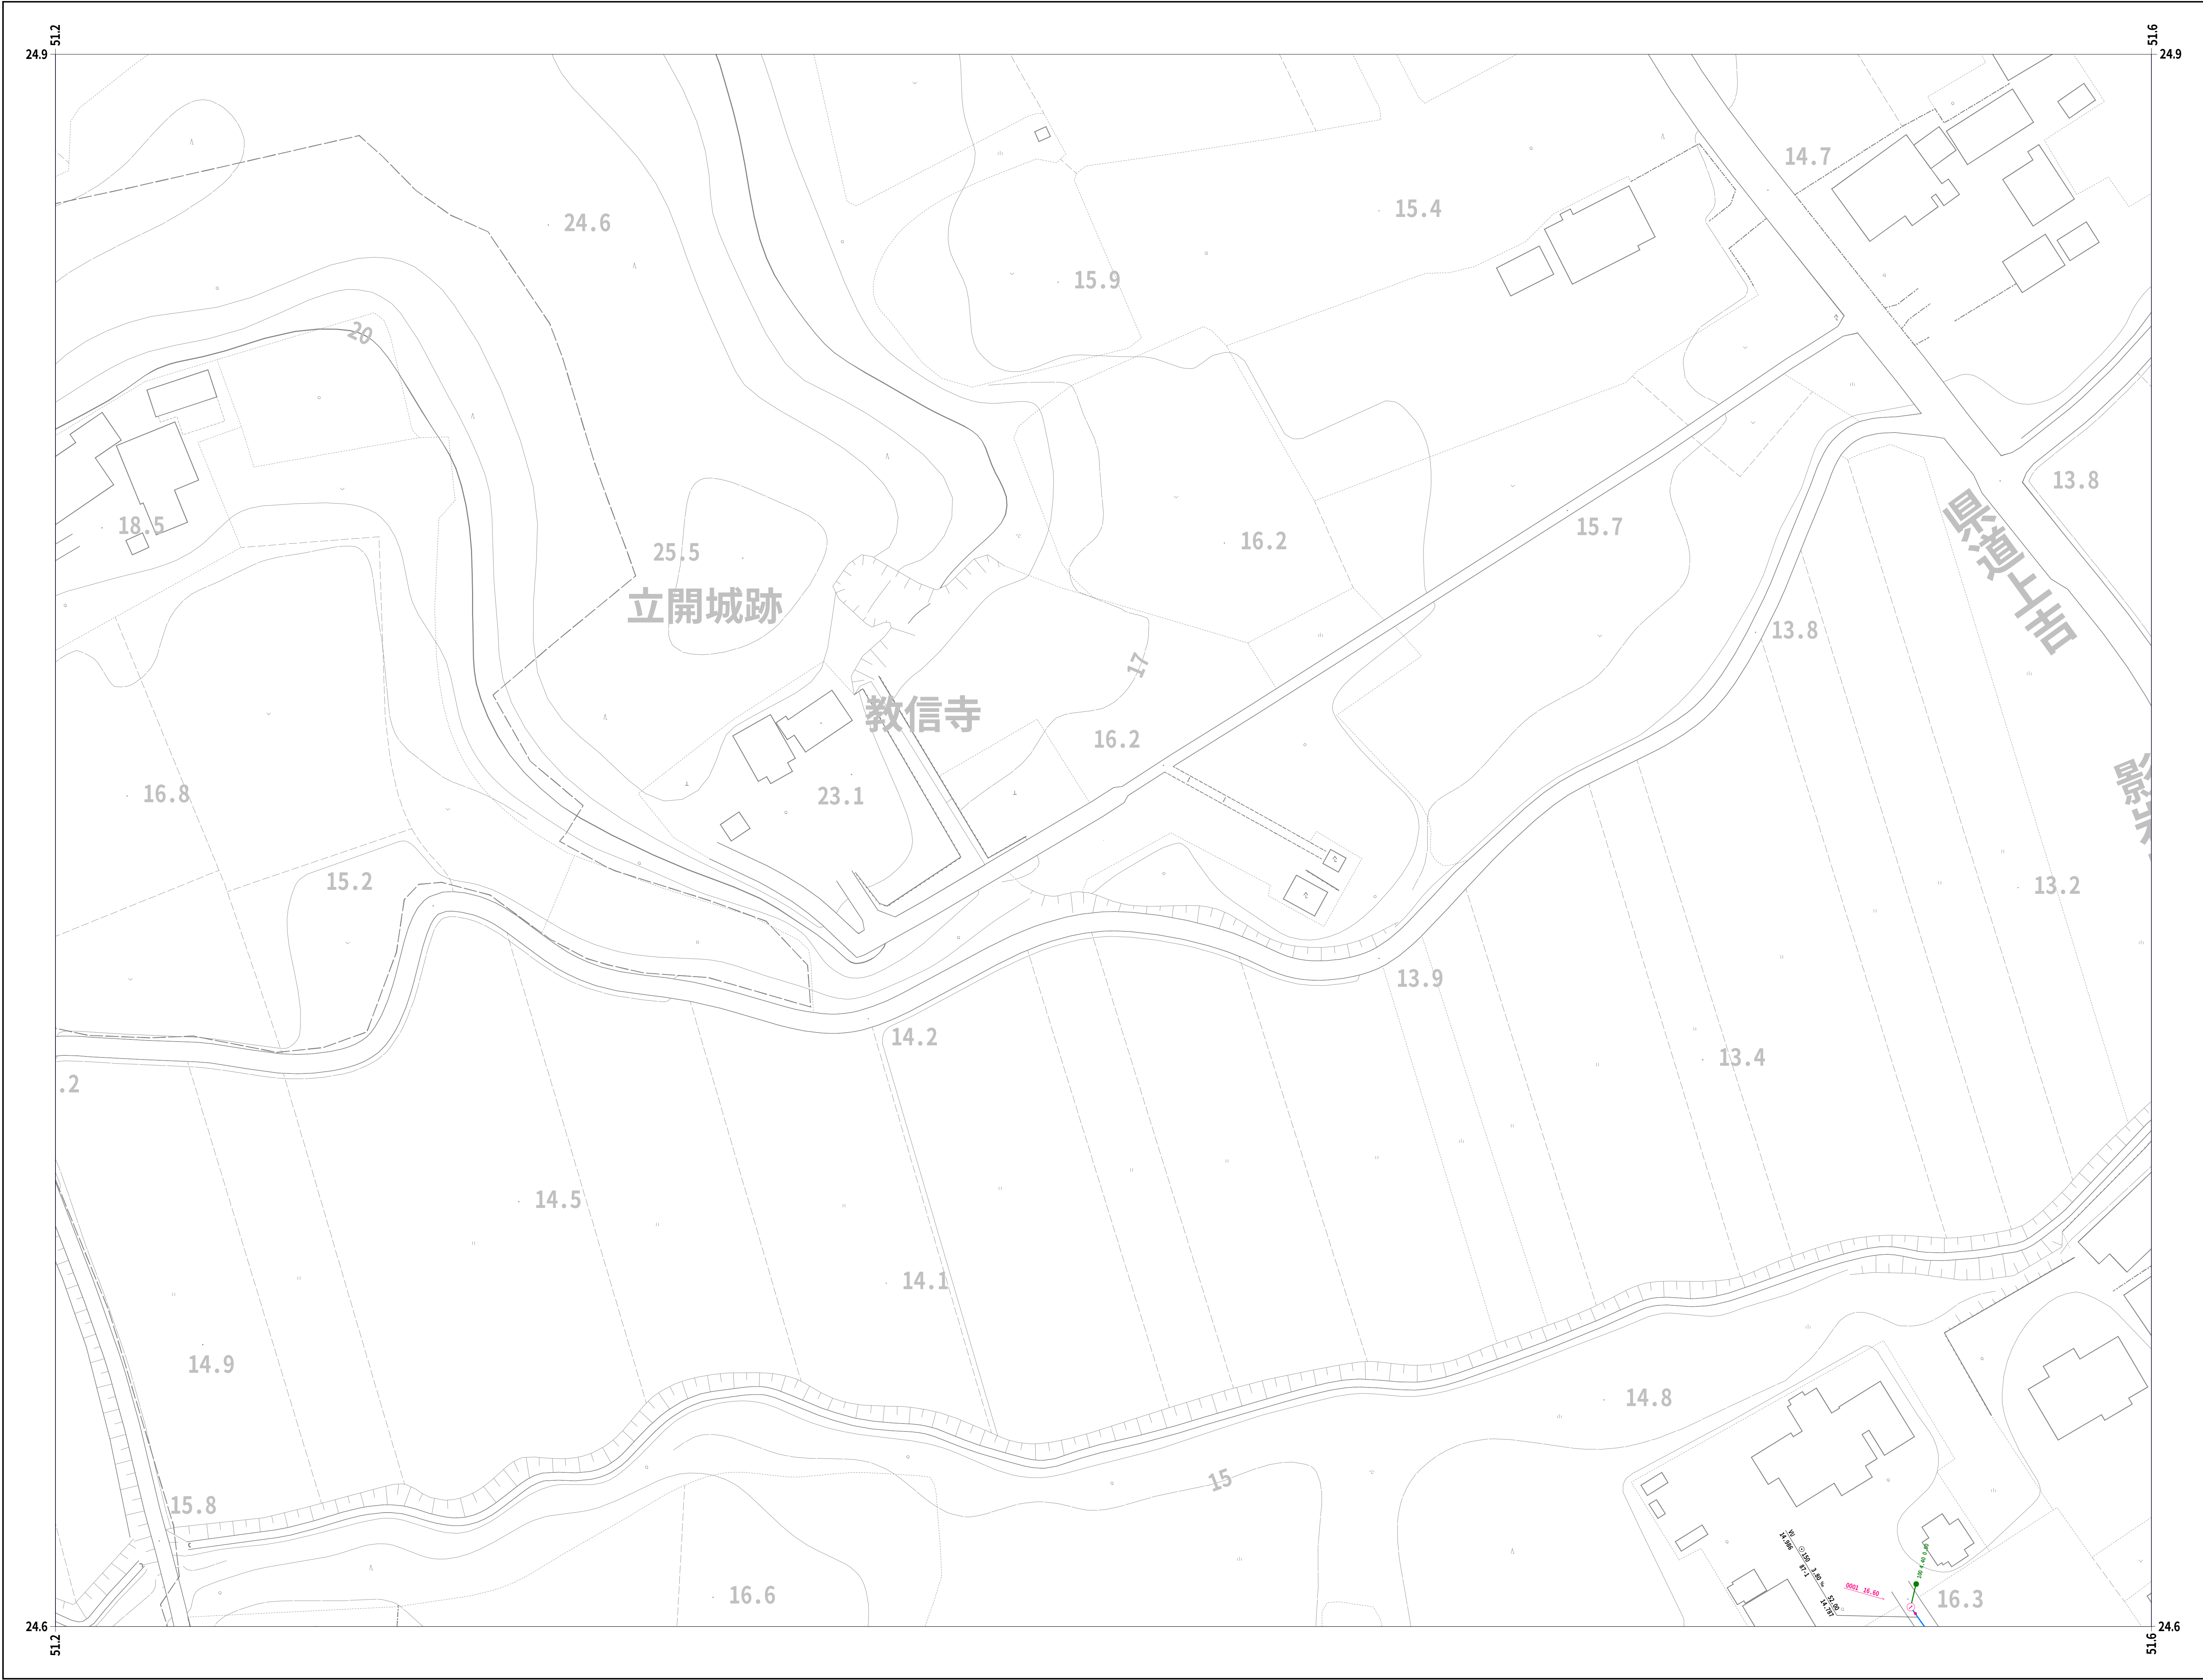

	12-78	12-79
	12-88	12-89

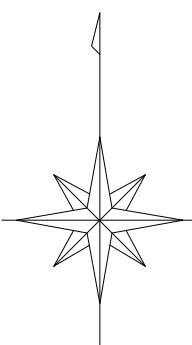


凡 例	
人	孔
0号マンホール(円形φ75)	①
1号マンホール(円形φ90)	②
2号マンホール(円形φ120)	③
3号マンホール(円形φ150)	④
4号マンホール(円形φ180)	⑤
5号マンホール(210×120)	⑥
6号マンホール(260×120)	⑦
特殊マンホール	⑧
特 1号マンホール(60×90)	⑨
特 2号マンホール(120×120)	⑩
特 3号マンホール(140×120)	⑪
特 4号マンホール(180×120)	⑫
特 5号マンホール(φ150)	⑬
特 6号マンホール(φ180)	⑭
特 7号マンホール(210×210)	⑮
楕円マンホール	⑯
矩形マンホール	⑰
小口径マンホール	⑱
マンホール	⑲
ポンプ付マンホール	⑳
吐 口	㉑
仮想マンホール	㉒
管止め	㉓
流域下水道マンホール	㉔
樹	
20cm樹	㉕
30cm樹	㉖
0号マンホール樹	㉗
雨水樹	㉘
取付管のみ	㉙
管止め及び小口径樹	㉚
管 渠	
幹線	㉛
枝線	㉜
幹線 圧送)	㉝
枝線 圧送)	㉞
幹線 雨水)	㉟

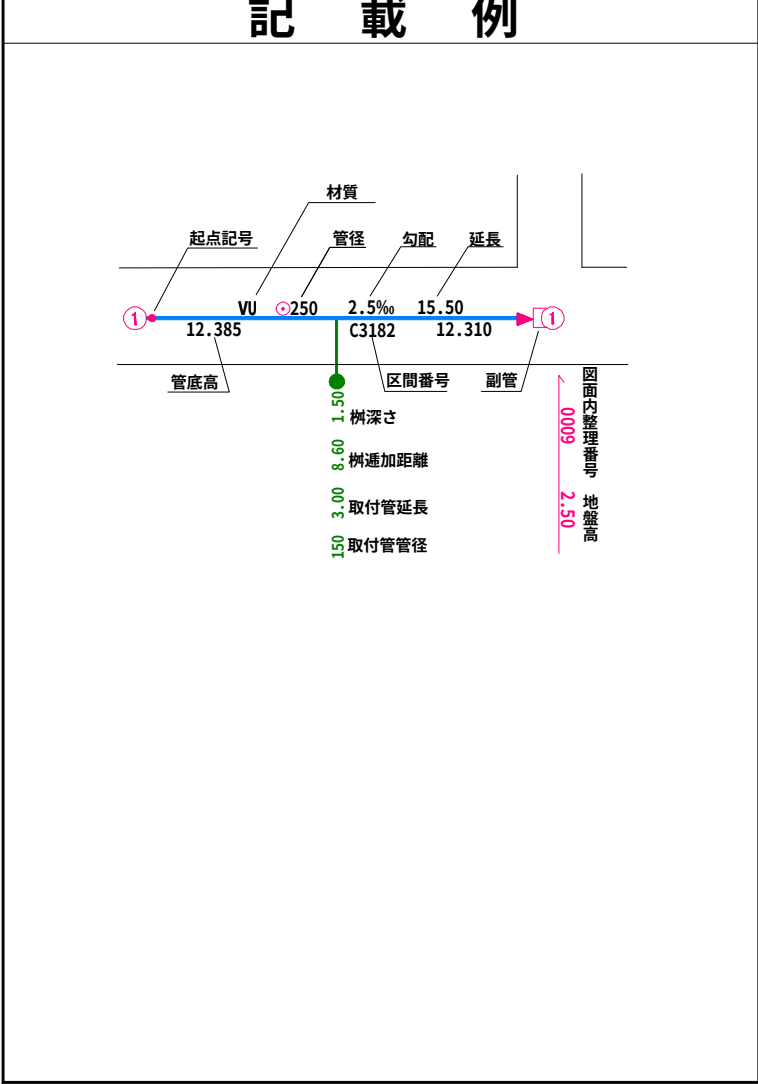


小美玉市

1:500

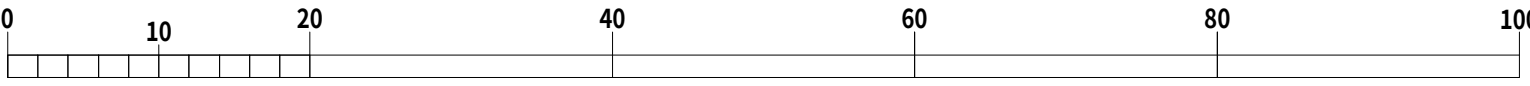

国際航業株式会社調製

12-78	12-79	13-70
12-88	12-89	13-80

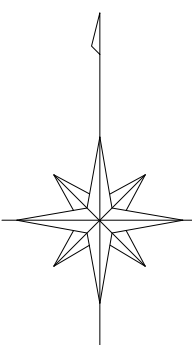

凡 例	
人 孔	
0号マンホール(円形φ75)	①
1号マンホール(円形φ90)	②
2号マンホール(円形φ120)	③
3号マンホール(円形φ150)	④
4号マンホール(円形φ180)	⑤
5号マンホール(210×120)	⑥
6号マンホール(260×120)	⑦
特殊マンホール	⑧
特 1号マンホール(60×90)	⑨
特 2号マンホール(120×120)	⑩
特 3号マンホール(140×120)	⑪
特 4号マンホール(180×120)	⑫
特 5号マンホール(φ150)	⑬
特 6号マンホール(φ180)	⑭
特 7号マンホール(210×210)	⑮
楕円マンホール	⑯
矩形マンホール	⑰
小口径マンホール	⑱
マンシンホール	⑲
ポンプ付マンホール	⑳
吐 口	㉑
仮想マンホール	㉒
管止め	㉓
流域下水道マンホール	㉔
樹	
20cm樹	①
30cm樹	②
0号マンホール樹	③
雨水樹	④
取付管のみ	⑤
管止め及び小口径樹	⑥
管 渠	
幹線	①
枝線	②
幹線 圧送)	③
枝線 圧送)	④
幹線 雨水)	⑤

記 載 例	

令和七年三月作成


国際航業株式会社調製

小美玉市







	12-78	12-79
	12-88	12-89
12-97	12-98	12-99

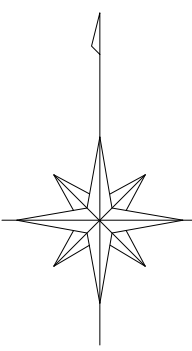

凡 例	
人	孔
0号マンホール(円形φ75)	①
1号マンホール(円形φ90)	②
2号マンホール(円形φ120)	③
3号マンホール(円形φ150)	④
4号マンホール(円形φ180)	⑤
5号マンホール(210×120)	⑥
6号マンホール(260×120)	⑦
特殊マンホール	⑧
特 1号マンホール(60×90)	⑨
特 2号マンホール(120×120)	⑩
特 3号マンホール(140×120)	⑪
特 4号マンホール(180×120)	⑫
特 5号マンホール(φ150)	⑬
特 6号マンホール(φ180)	⑭
特 7号マンホール(210×210)	⑮
楕円マンホール	⑯
矩形マンホール	⑰
小口径マンホール	⑱
マンシホール	⑲
ポンプ付マンホール	⑳
吐 口	㉑
仮想マンホール	㉒
管止め	㉓
流域下水道マンホール	㉔
樹	
20cm樹	㉕
30cm樹	㉖
0号マンホール樹	㉗
雨水樹	㉘
取付管のみ	㉙
管止め及び小口径樹	㉚
管 渠	
幹線	㉛
枝線	㉜
幹線 (圧送)	㉝
枝線 (圧送)	㉞
幹線 雨水)	㉟

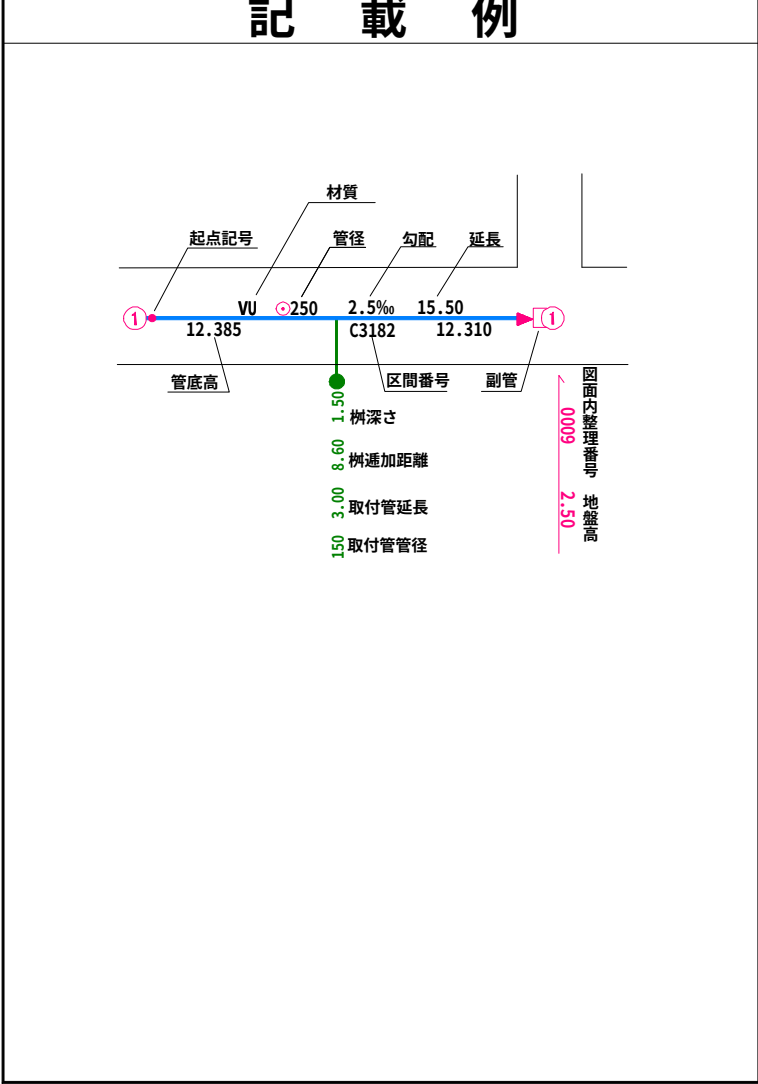


小美玉市

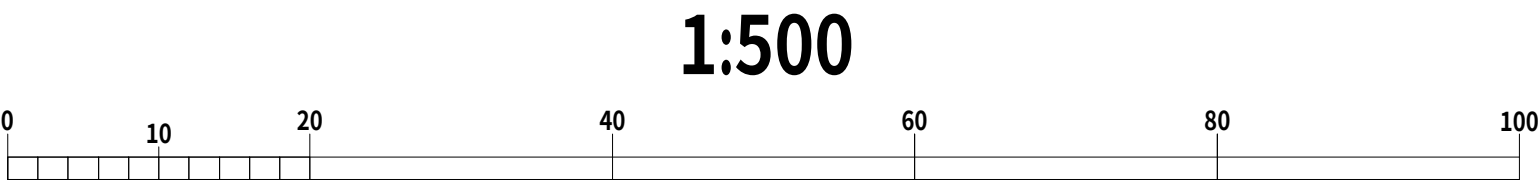


令和七年三月作成


国際航業株式会社調製

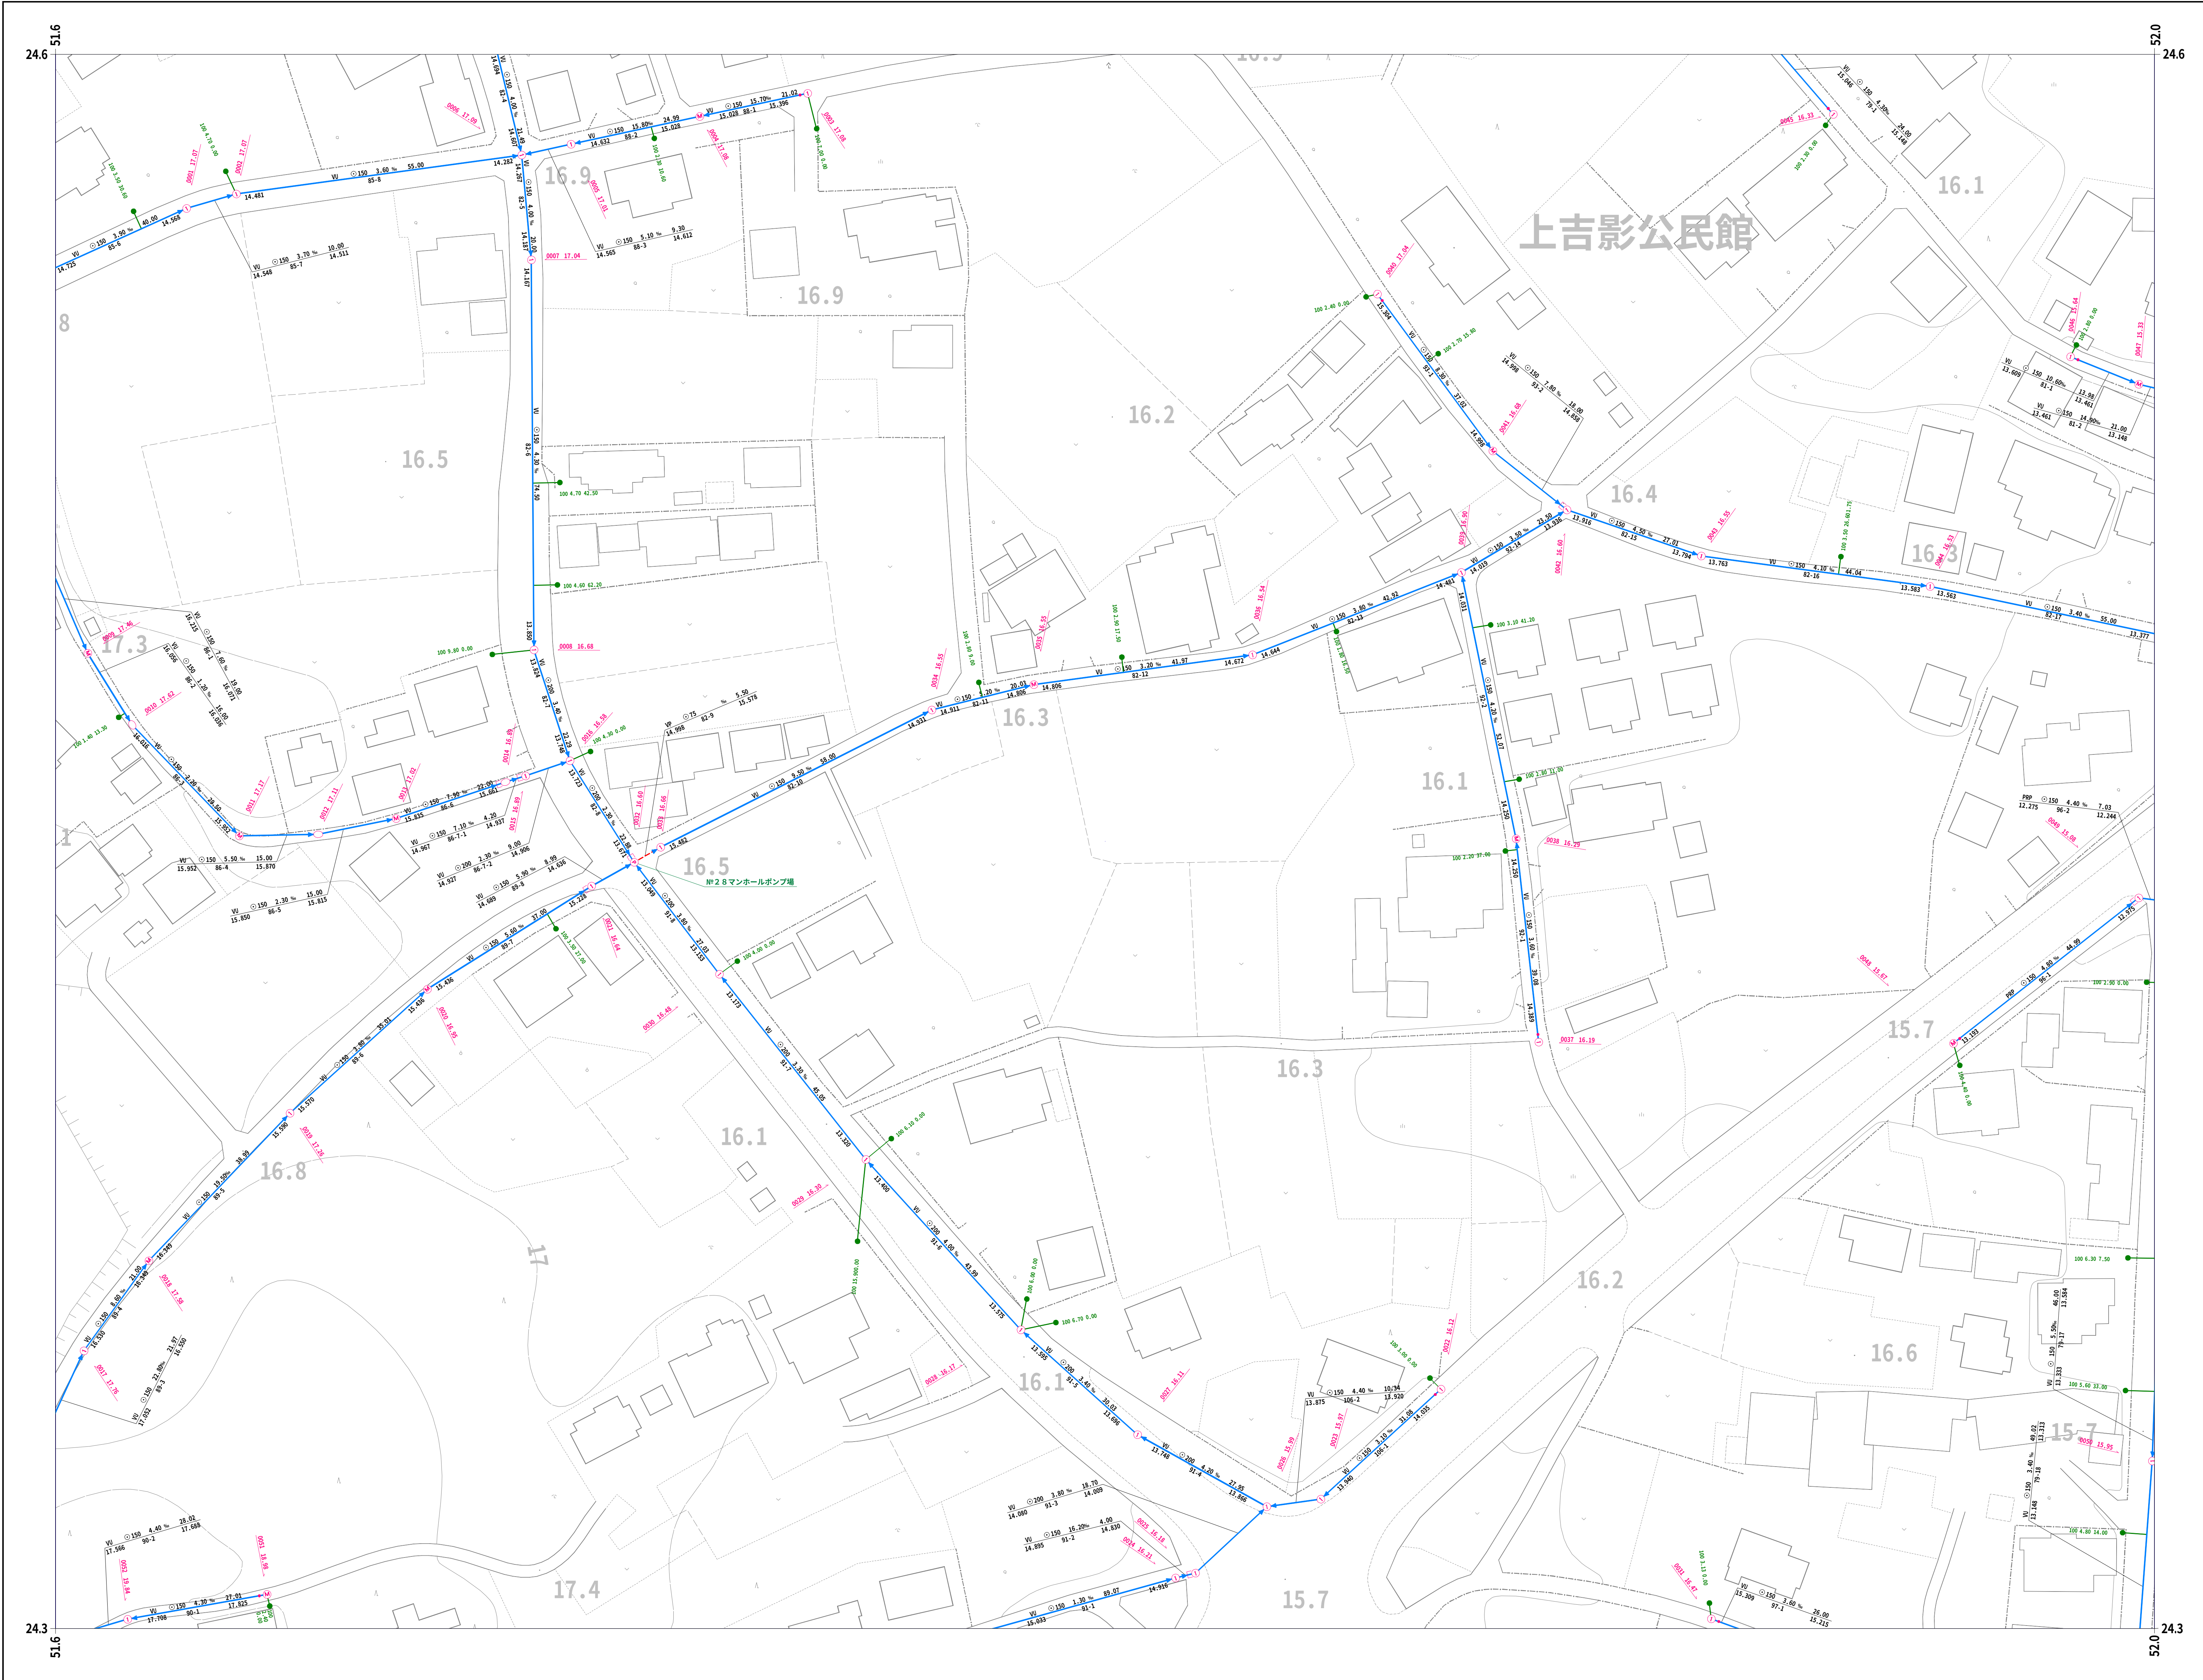

12-78	12-79	13-70
12-88	12-89	13-80
12-98	12-99	13-90

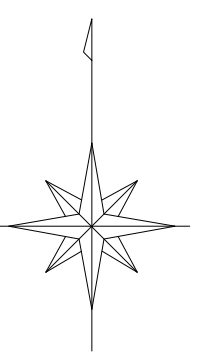


凡 例	
人 孔	

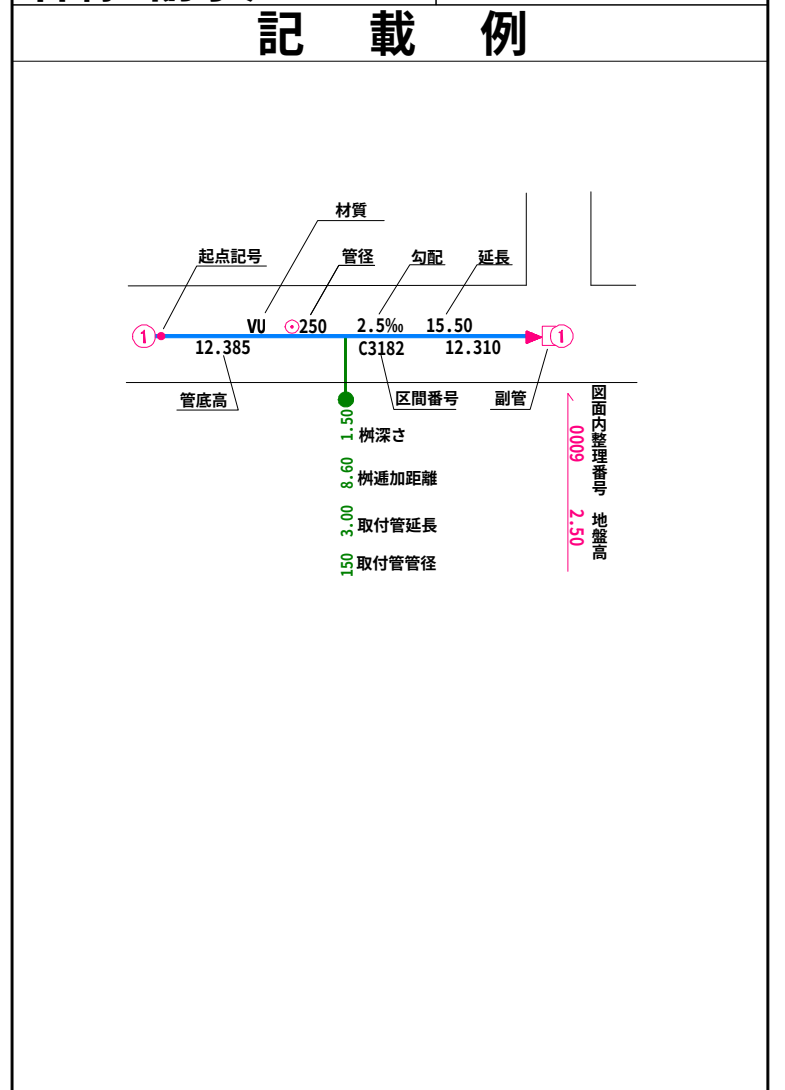


小美玉市

1:500

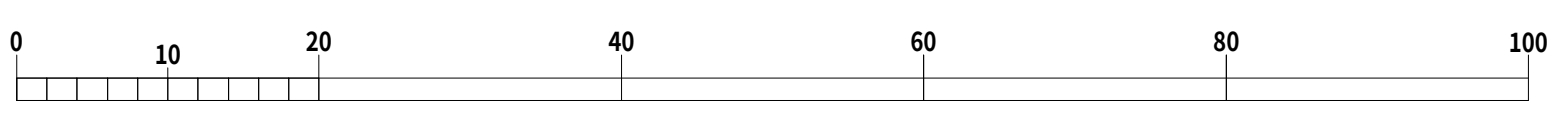


令和七年三月作成

国際航業株式会社調製

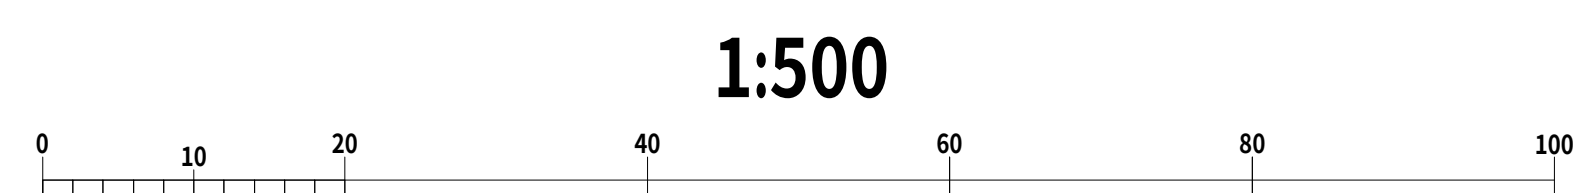


		12-88
	12-97	12-98
		22-08

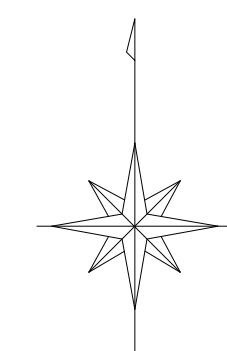

凡 例	
	人 孔
0号マンホール(円形Φ75)	①
1号マンホール(円形Φ90)	②
2号マンホール(円形Φ120)	③
3号マンホール(円形Φ150)	④
4号マンホール(円形Φ180)	⑤
5号マンホール(210×120)	⑥
6号マンホール(260×120)	□
特殊マンホール	※
特 1号マンホール(60×90)	㊦
特 2号マンホール(120×120)	▲
特 3号マンホール(140×120)	◎
特 4号マンホール(180×120)	⊙
特 5号マンホール(φ150)	⊗
特 6号マンホール(φ180)	⊕
特 7号マンホール(210×210)	⊞
楕円マンホール	◇
矩形マンホール	⊞
小口径マンホール	●
マンホール	○
ポンプ付マンホール	⊕
吐 口	ト
仮想マンホール	+
管止め	
流域下水道マンホール	⊛
	樹
20cm樹	
30cm樹	
0号マンホール樹	
雨水樹	
取付管のみ	
管止め及び小口径樹	
	管 渠
幹線	
枝線	
枝線 (圧送)	
枝線 (圧送)	
幹線 雨水	
	記 載 例

	12-88	12-89
12-97	12-98	12-99
	22-08	22-09

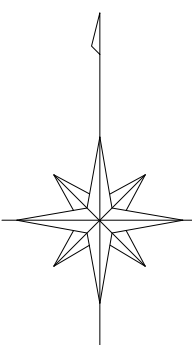

凡 例

人 孔	
0号マンホール(円形φ75)	⑦
1号マンホール(円形φ90)	①
2号マンホール(円形φ120)	②
3号マンホール(円形φ150)	③
4号マンホール(円形φ180)	④
5号マンホール(210×120)	⑤
6号マンホール(260×120)	⑥
特殊マンホール	※
特 1号マンホール(60×90)	①
特 2号マンホール(120×120)	②
特 3号マンホール(140×120)	③
特 4号マンホール(180×120)	④
特 5号マンホール(φ150)	⑤
特 6号マンホール(φ180)	⑥
特 7号マンホール(210×210)	⑦
楕円マンホール	◇
矩形マンホール	□
小口径マンホール	●
マンシホール	○
ポンプ付マンホール	⊕
吐 口	↑
仮想マンホール	+
管止め	
流域下水道マンホール	⊙

樹

20cm樹	—●—
30cm樹	—●—
0号マンホール樹	—○—
雨水樹	—●—
取付管のみ	—○—
管止め及び小口径樹	—●—


管 渠

幹線	—
枝線	—
幹線 圧送)	---
枝線 圧送)	---
幹線 雨水)	—

記 載 例


小美玉市

1:500

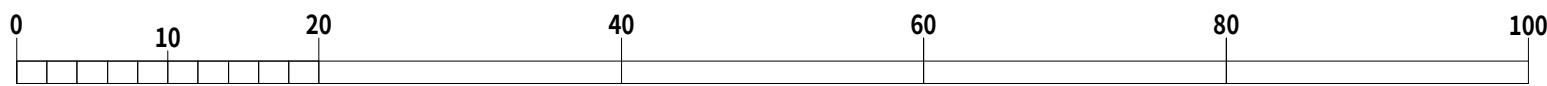


令和七年三月作成


国際航業株式会社調製

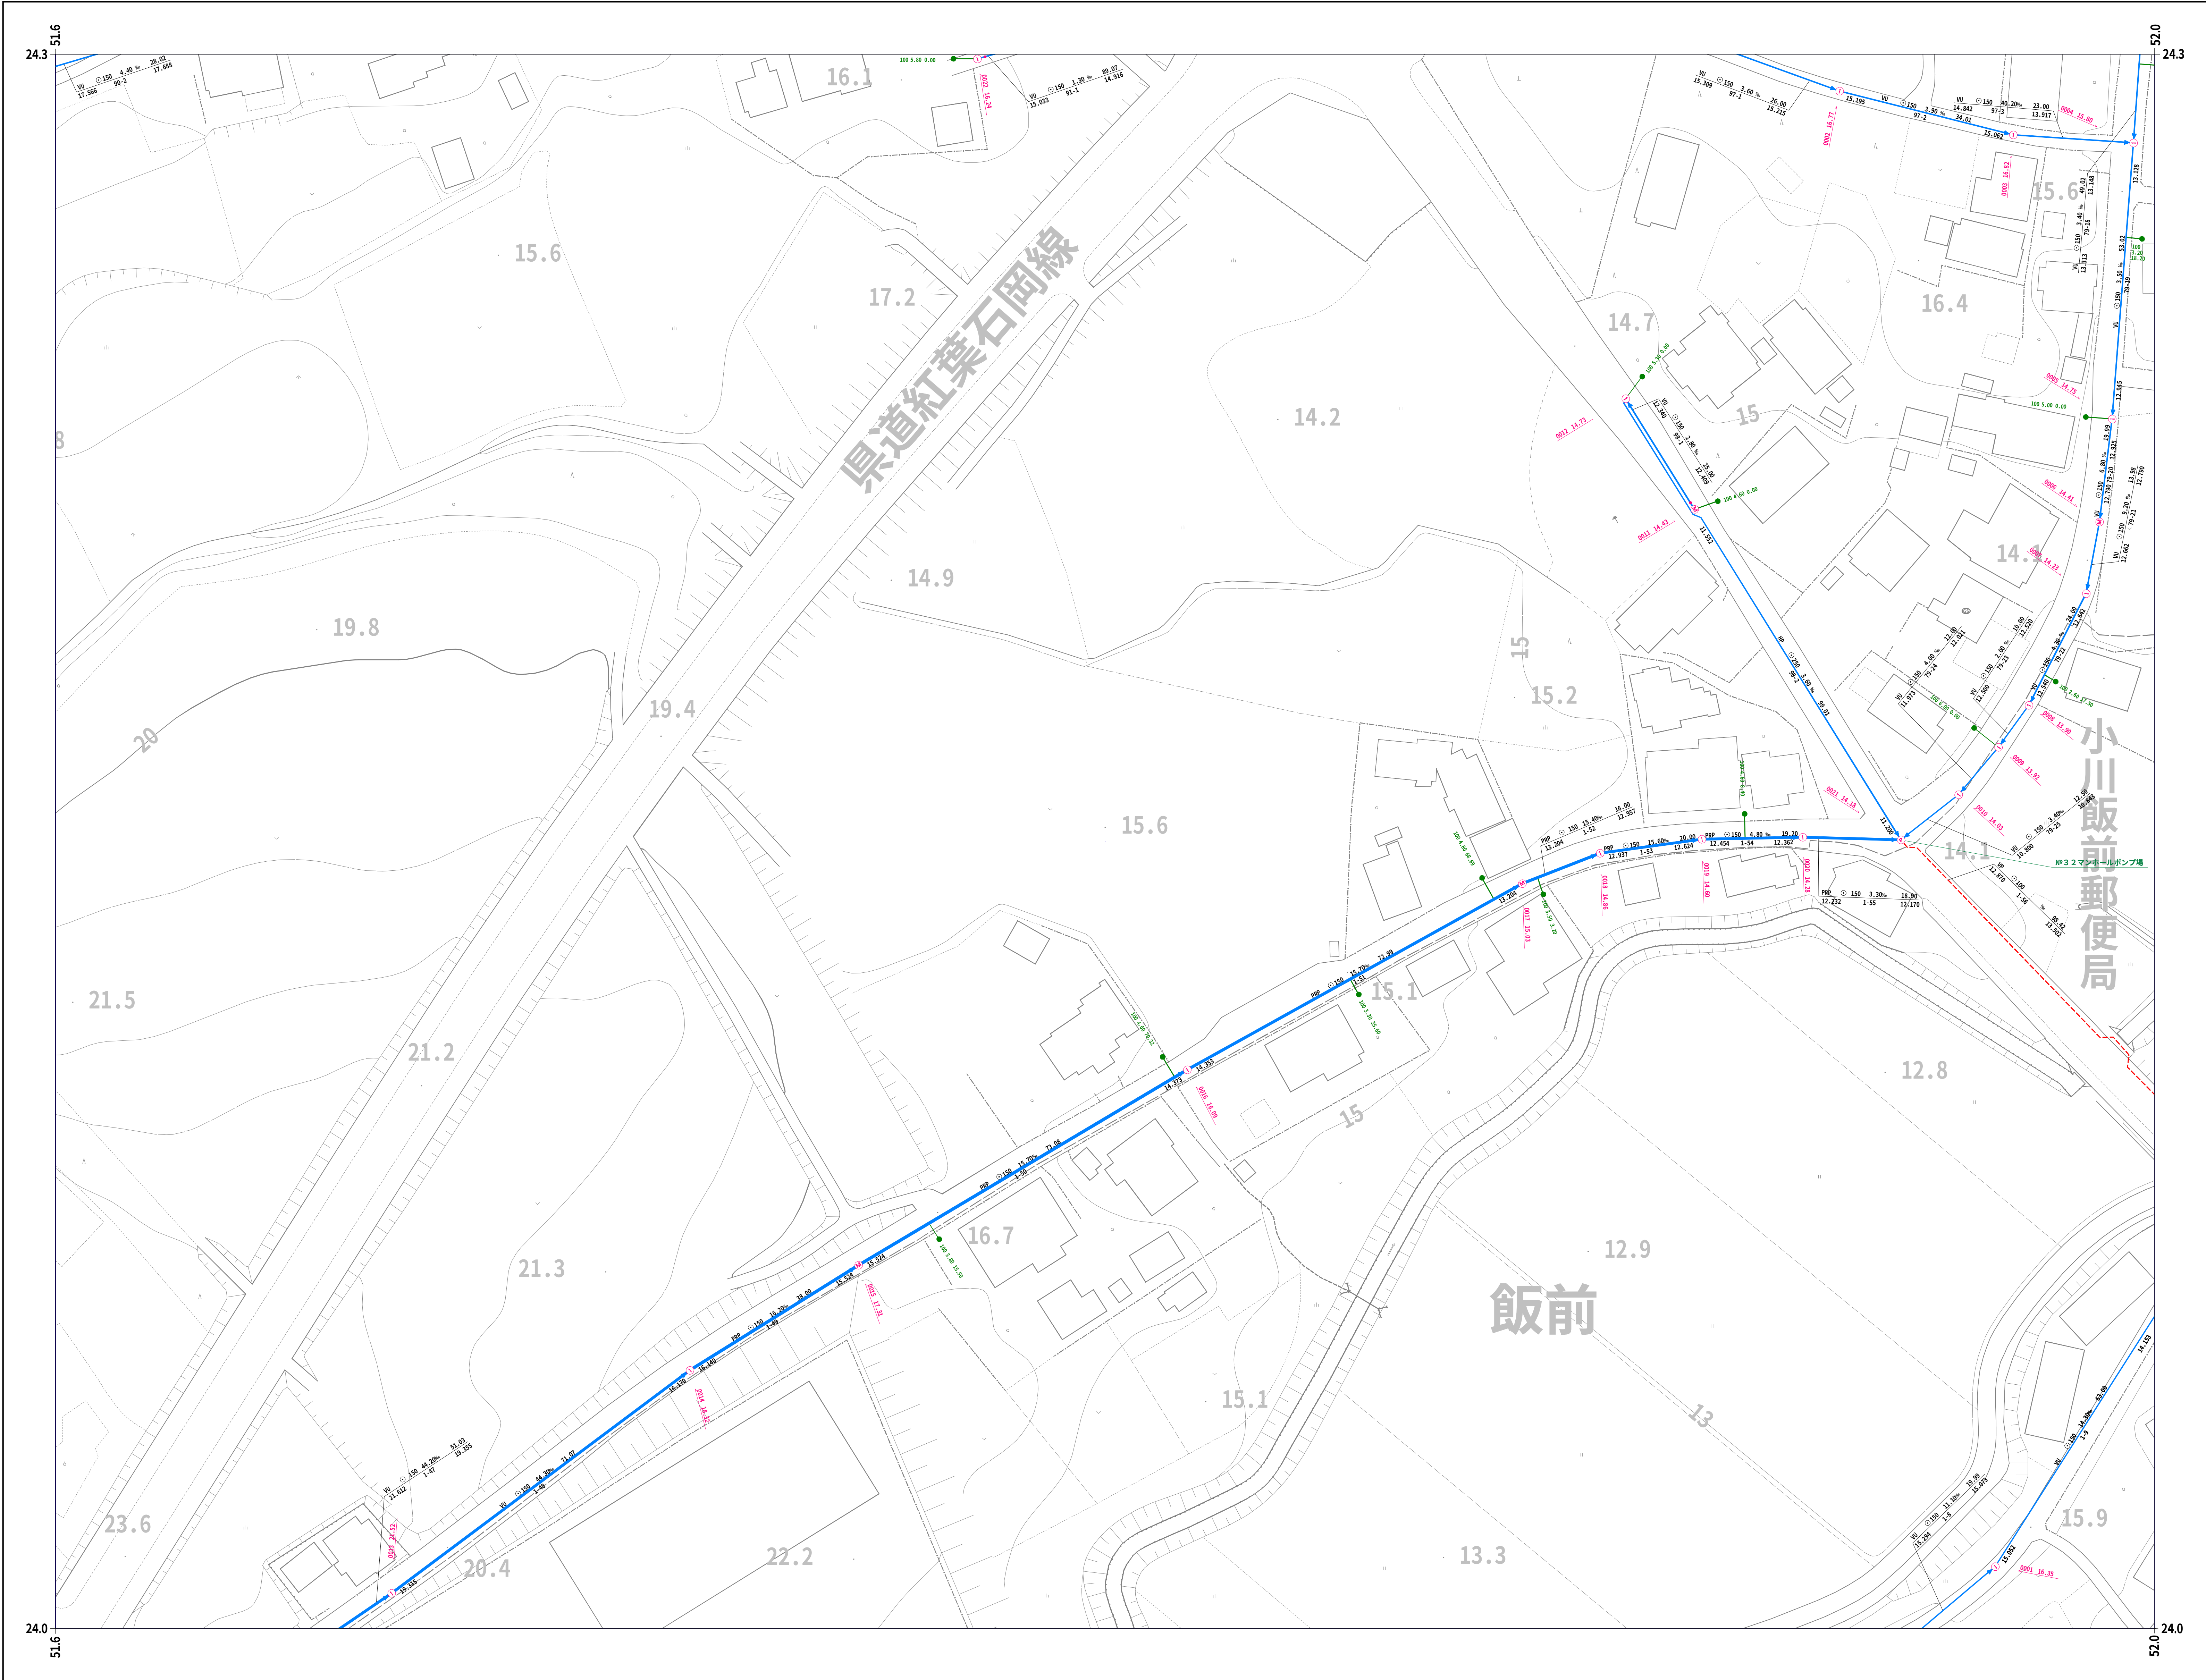

12-88	12-89	13-80
12-98	12-99	13-90
22-08	22-09	23-00

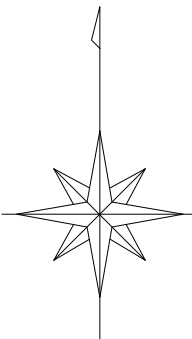


凡 例	
人	孔

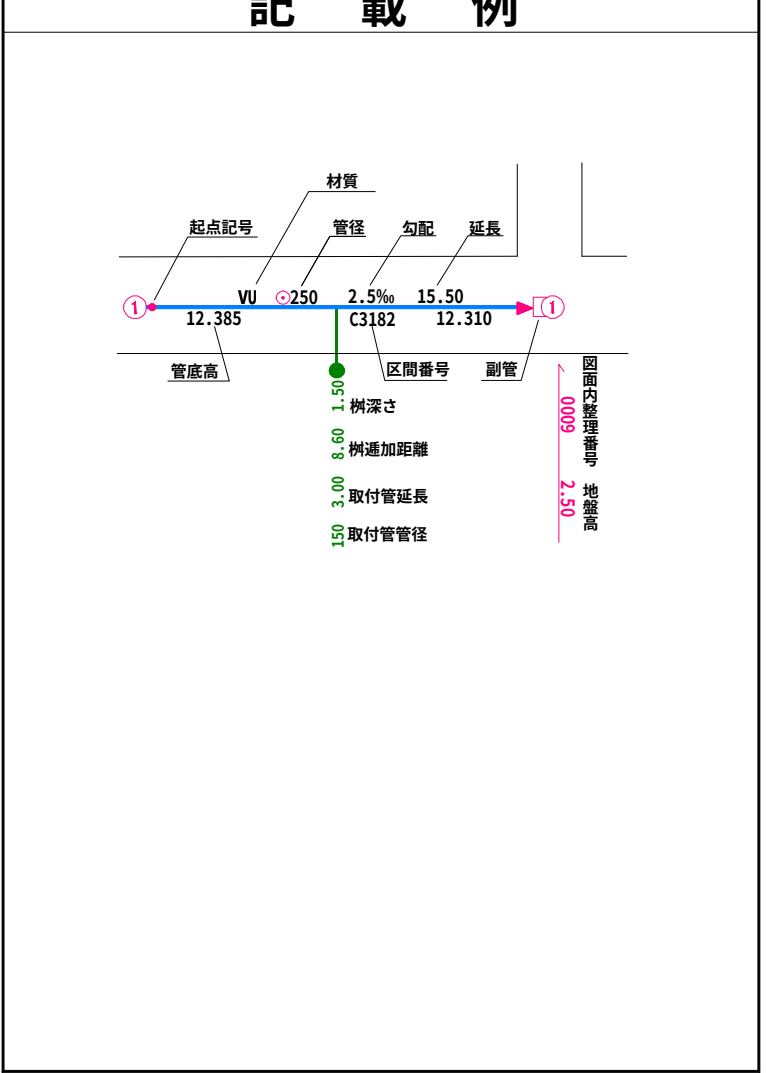

小美玉市


1:500

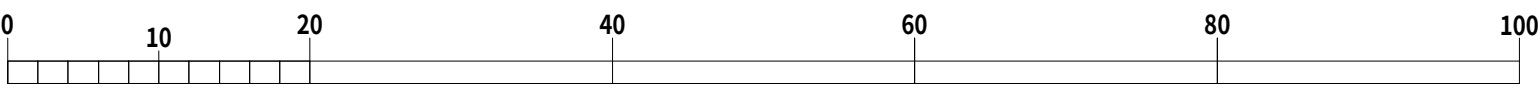


令和七年三月作成

国際航業株式会社調製


令和七年三月作成

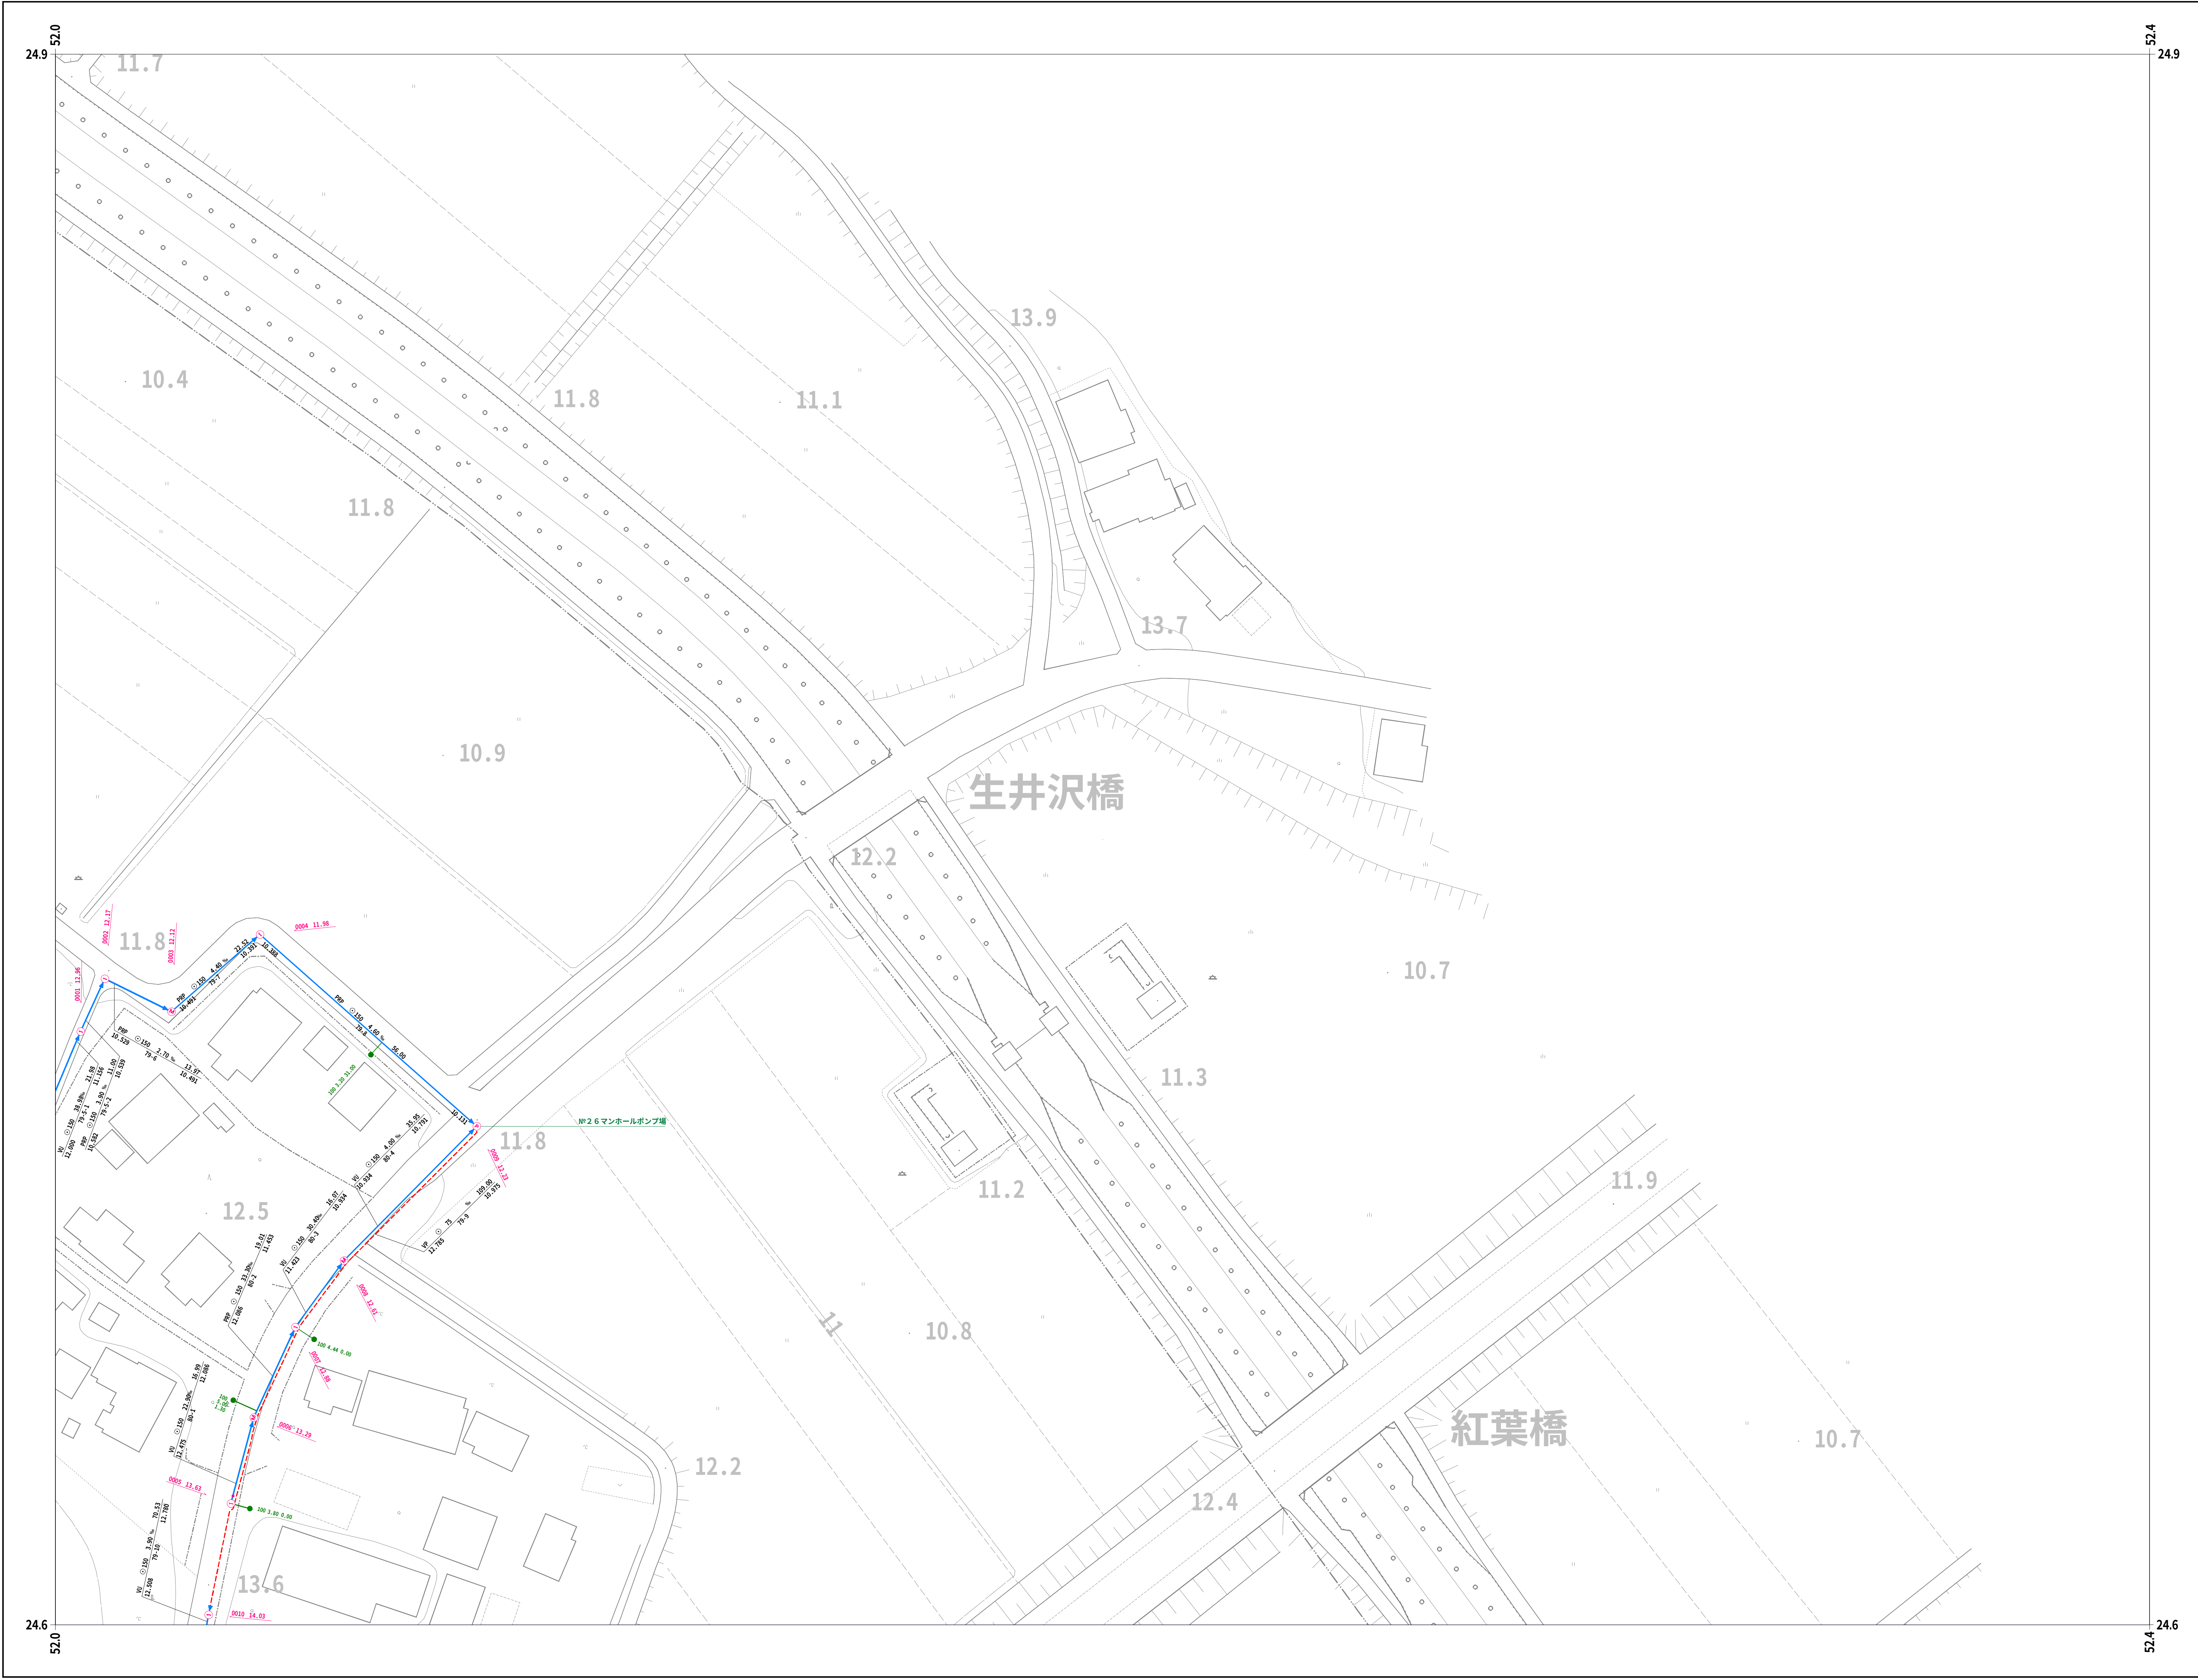

12-79	13-70	
12-89	13-80	

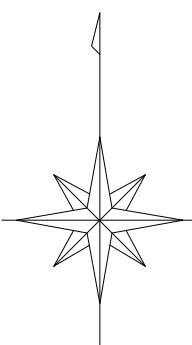


凡 例	
人 孔	
0号マンホール(円形φ75)	①
1号マンホール(円形φ90)	②
2号マンホール(円形φ120)	③
3号マンホール(円形φ150)	④
4号マンホール(円形φ180)	⑤
5号マンホール(210×120)	⑥
6号マンホール(260×120)	⑦
特殊マンホール	⑧
特1号マンホール(60×90)	⑨
特2号マンホール(120×120)	⑩
特3号マンホール(140×120)	⑪
特4号マンホール(180×120)	⑫
特5号マンホール(φ150)	⑬
特6号マンホール(φ180)	⑭
特7号マンホール(210×210)	⑮
楕円マンホール	⑯
矩形マンホール	⑰
小口径マンホール	⑱
マンホール	⑲
ポンプ付マンホール	⑳
吐 口	㉑
仮想マンホール	㉒
管止め	㉓
流域下水道マンホール	㉔
樹	
20cm樹	㉕
30cm樹	㉖
0号マンホール樹	㉗
雨水樹	㉘
取付管のみ	㉙
管止め及び小口径樹	㉚
管 渠	
幹線	㉛
枝線	㉜
幹線 圧送)	㉝
枝線 圧送)	㉞
幹線 雨水)	㉟

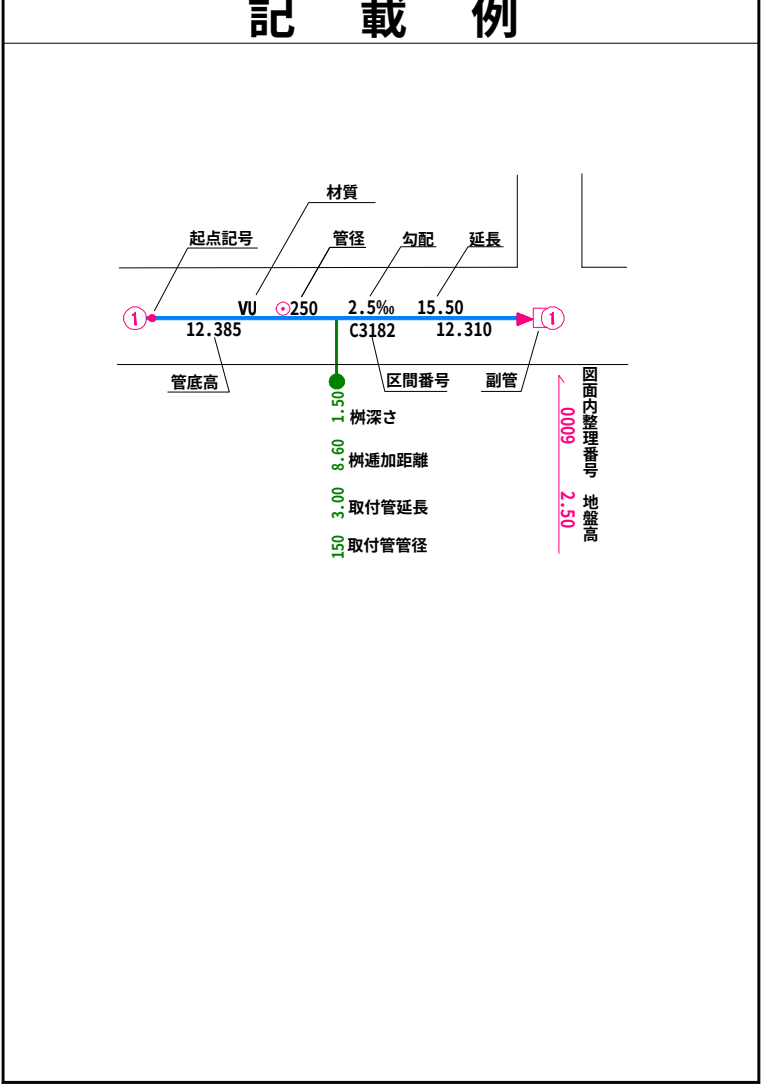


小美玉市


1:500

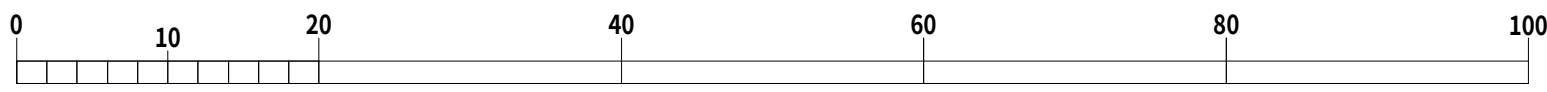


国際航業株式会社調製

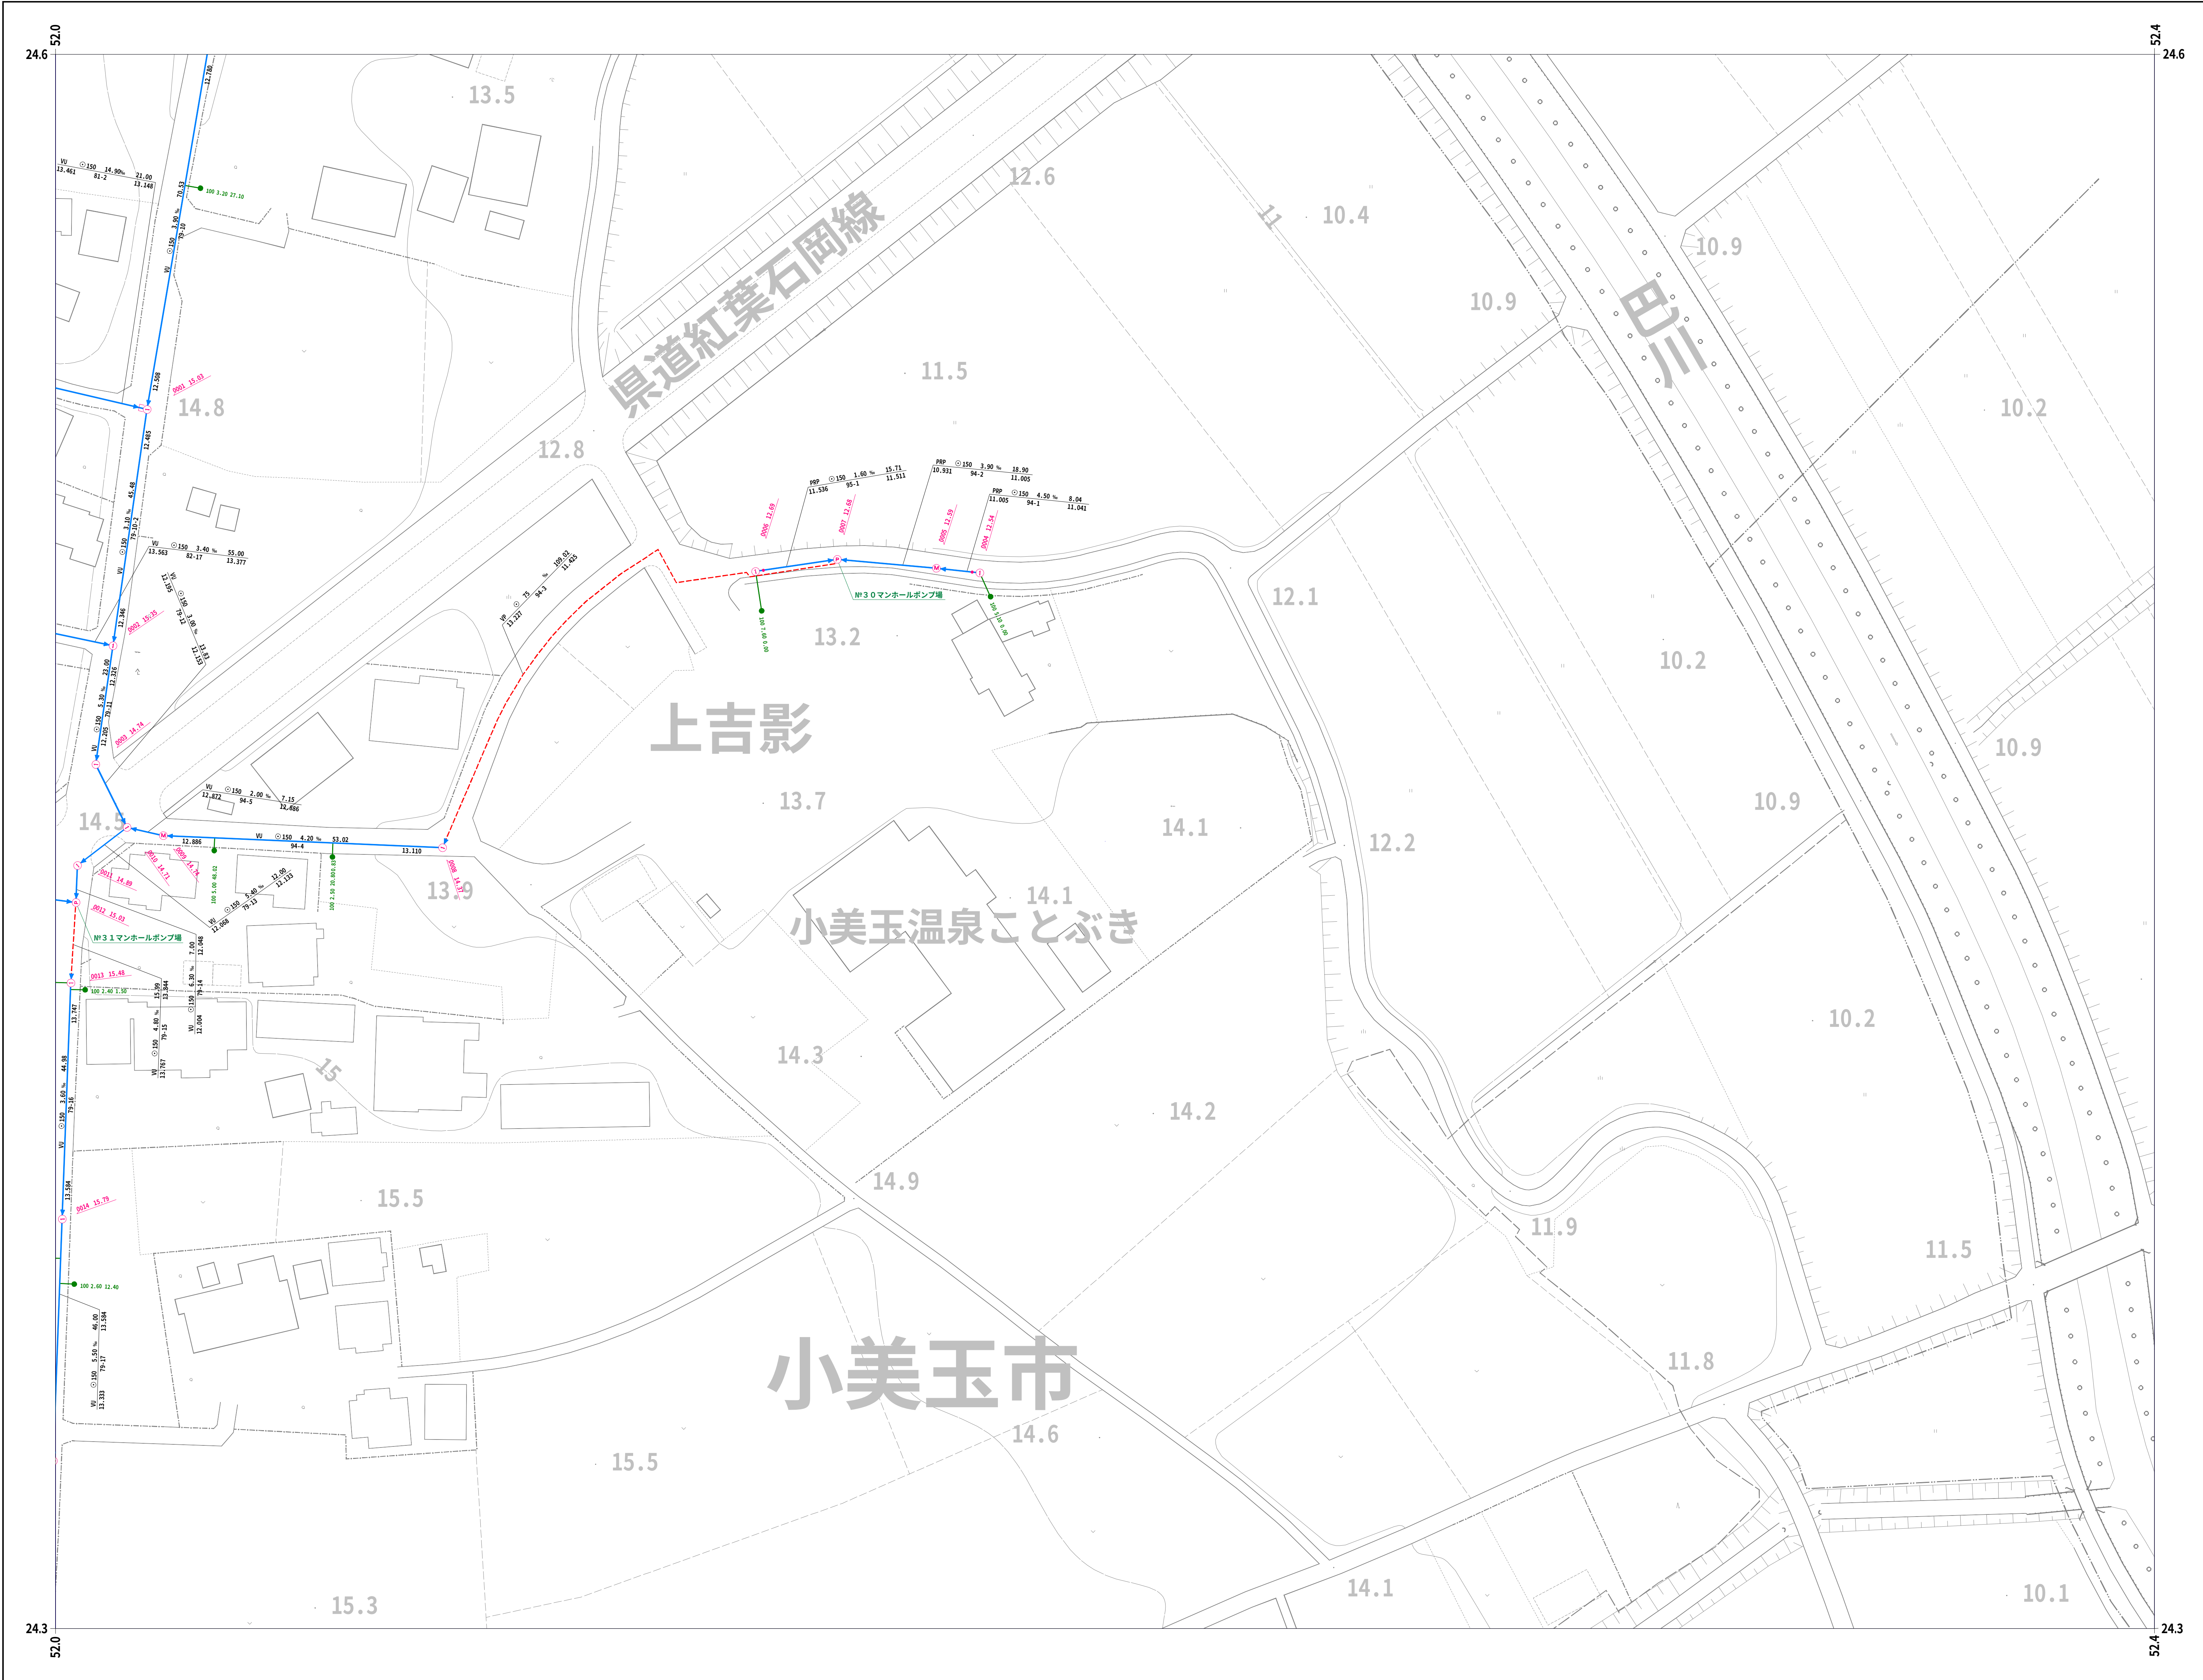


12-79	13-70	
12-89	13-80	
12-99	13-90	13-91

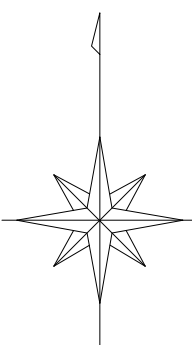


凡 例	
人 孔	
0号マンホール(円形φ75)	①
1号マンホール(円形φ90)	②
2号マンホール(円形φ120)	③
3号マンホール(円形φ150)	④
4号マンホール(円形φ180)	⑤
5号マンホール(210×120)	⑥
6号マンホール(260×120)	⑦
特殊マンホール	⑧
特 1号マンホール(60×90)	⑨
特 2号マンホール(120×120)	⑩
特 3号マンホール(140×120)	⑪
特 4号マンホール(180×120)	⑫
特 5号マンホール(φ150)	⑬
特 6号マンホール(φ180)	⑭
特 7号マンホール(210×210)	⑮
楕円マンホール	⑯
矩形マンホール	⑰
小口径マンホール	⑱
マンホール	⑲
ポンプ付マンホール	⑳
吐 口	㉑
仮想マンホール	㉒
管止め	㉓
流域下水道マンホール	㉔
樹	
20cm樹	㉕
30cm樹	㉖
0号マンホール樹	㉗
雨水樹	㉘
取付管のみ	㉙
管止め及び小口径樹	㉚
管 渠	
幹線	㉛
枝線	㉜
幹線 圧送)	㉝
枝線 圧送)	㉞
幹線 雨水)	㉟

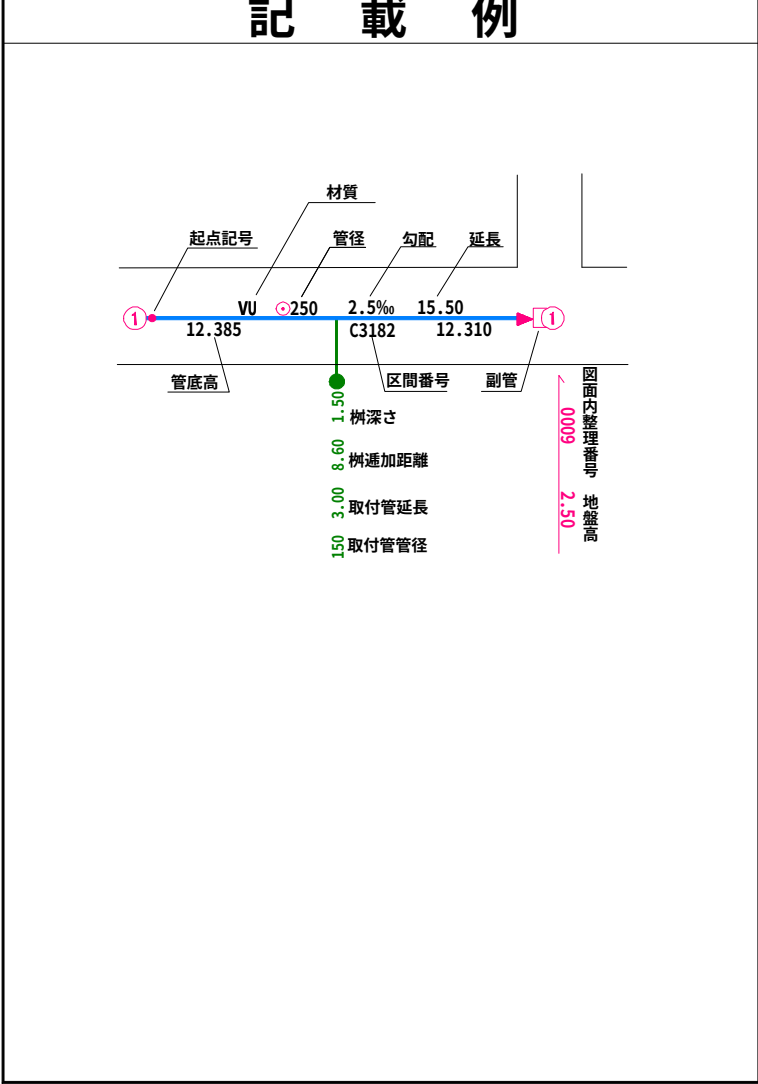


小美玉市

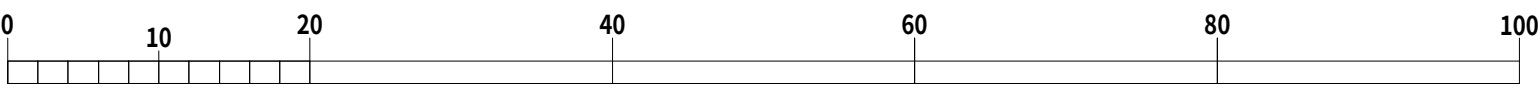

12-89	13-80	
12-99	13-90	13-91
22-09	23-00	23-01

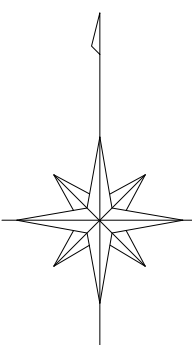

凡 例	
人 孔	
0号マンホール(円形φ75)	①
1号マンホール(円形φ90)	②
2号マンホール(円形φ120)	③
3号マンホール(円形φ150)	④
4号マンホール(円形φ180)	⑤
5号マンホール(210×120)	⑥
6号マンホール(260×120)	⑦
特殊マンホール	⑧
特 1号マンホール(60×90)	⑨
特 2号マンホール(120×120)	⑩
特 3号マンホール(140×120)	⑪
特 4号マンホール(180×120)	⑫
特 5号マンホール(φ150)	⑬
特 6号マンホール(φ180)	⑭
特 7号マンホール(210×210)	⑮
楕円マンホール	⑯
矩形マンホール	⑰
小口径マンホール	⑱
マンシホール	⑲
ポンプ付マンホール	⑳
吐 口	㉑
仮想マンホール	㉒
管止め	㉓
流域下水道マンホール	㉔
樹	
20cm樹	①
30cm樹	②
0号マンホール樹	③
雨水樹	④
取付管のみ	⑤
管止め及び小口径樹	⑥
管 渠	
幹線	①
枝線	②
幹線 圧送)	③
枝線 圧送)	④
幹線 雨水)	⑤

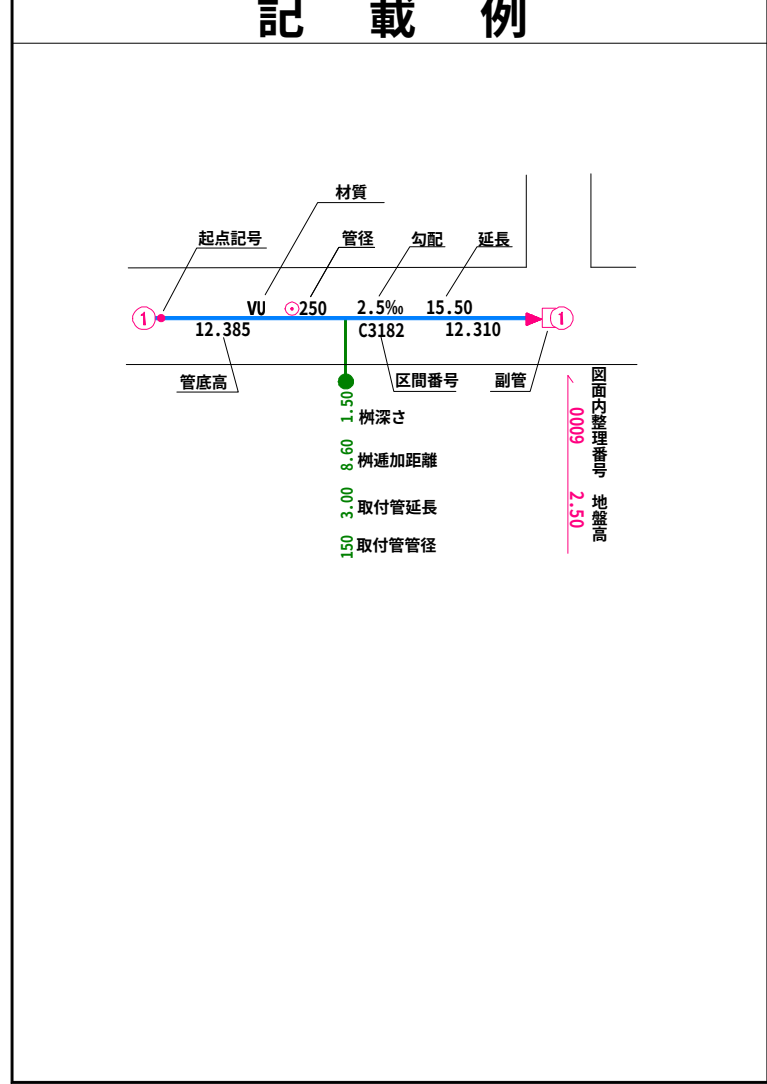


令和七年三月作成

国際航業株式会社調製

小美玉市


1:500

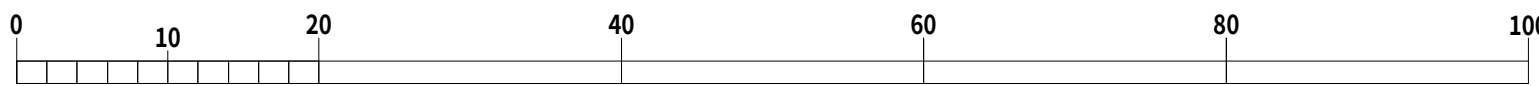


令和七年三月作成



13-80		
13-90	13-91	
23-00	23-01	

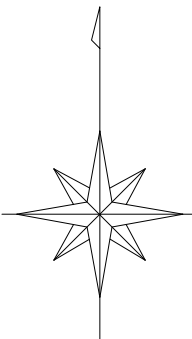


凡 例	
人 孔	
0号マンホール(円形φ75)	①
1号マンホール(円形φ90)	②
2号マンホール(円形φ120)	③
3号マンホール(円形φ150)	④
4号マンホール(円形φ180)	⑤
5号マンホール(210×120)	⑥
6号マンホール(260×120)	⑦
特殊マンホール	⑧
特 1号マンホール(60×90)	⑨
特 2号マンホール(120×120)	⑩
特 3号マンホール(140×120)	⑪
特 4号マンホール(180×120)	⑫
特 5号マンホール(φ150)	⑬
特 6号マンホール(φ180)	⑭
特 7号マンホール(210×210)	⑮
楕円マンホール	⑯
矩形マンホール	⑰
小口径マンホール	⑱
マンホール	⑲
ポンプ付マンホール	⑳
吐 口	㉑
仮想マンホール	㉒
管止め	㉓
流域下水道マンホール	㉔
樹	
20cm樹	㉕
30cm樹	㉖
0号マンホール樹	㉗
雨水樹	㉘
取付管のみ	㉙
管止め及び小口径樹	㉚
管 渠	
幹線	㉛
枝線	㉜
幹線 圧送)	㉝
枝線 圧送)	㉞
幹線 雨水)	㉟

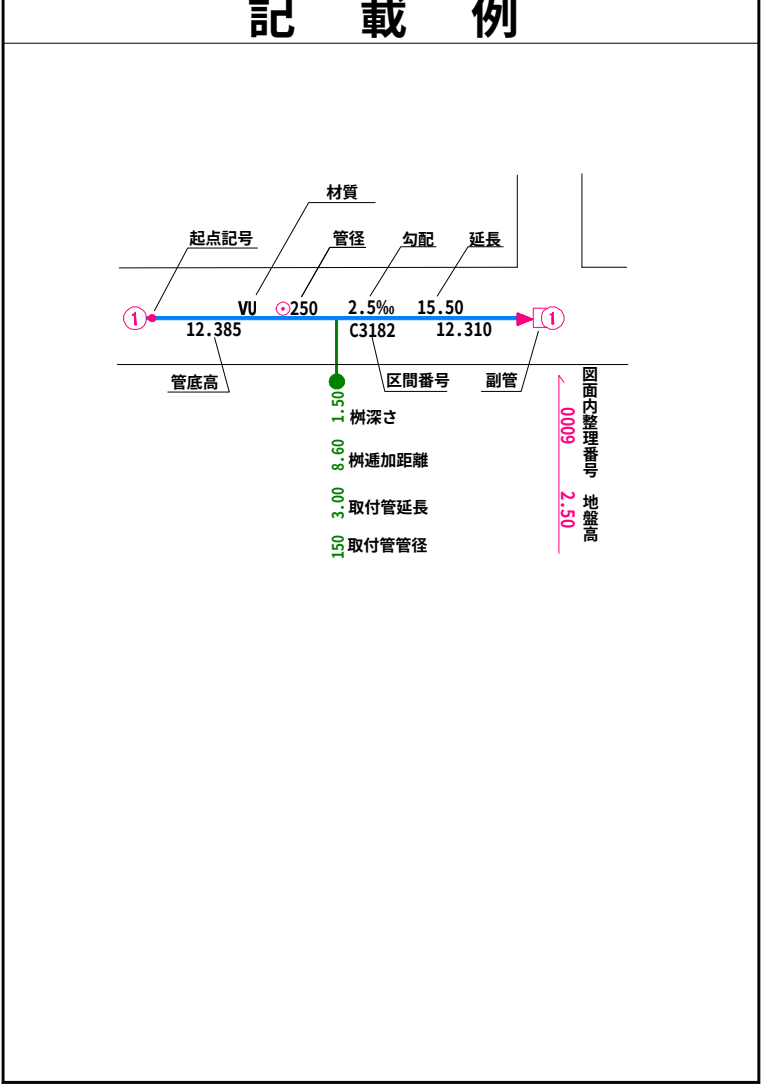


小美玉市

1:500

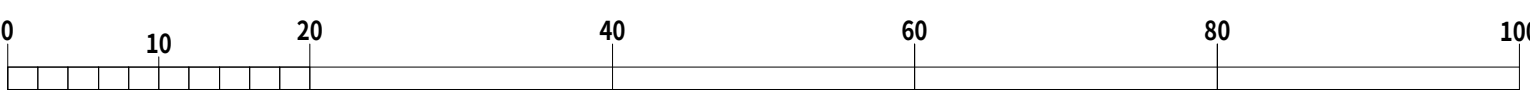


国際航業株式会社調製

12-97	12-98	12-99
	22-08	22-09
22-17	22-18	22-19

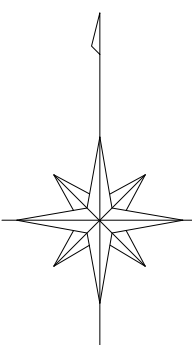


凡 例	
人 孔	
0号マンホール(円形φ75)	⑦
1号マンホール(円形φ90)	①
2号マンホール(円形φ120)	②
3号マンホール(円形φ150)	③
4号マンホール(円形φ180)	④
5号マンホール(210×120)	⑤
6号マンホール(260×120)	⑥
特殊マンホール	※
特 1号マンホール(60×90)	①
特 2号マンホール(120×120)	▲
特 3号マンホール(140×120)	◇
特 4号マンホール(180×120)	●
特 5号マンホール(φ150)	●
特 6号マンホール(φ180)	●
特 7号マンホール(210×210)	◇
楕円マンホール	○
矩形マンホール	□
小口径マンホール	●
マンシホール	◇
ポンプ付マンホール	⑧
吐 口	↑
仮想マンホール	+
管止め	
流域下水道マンホール	⑨
樹	
20cm樹	—●—
30cm樹	—●—
0号マンホール樹	—○—
雨水樹	—●—
取付管のみ	—○—
管止め及び小口径樹	—●—
管 渠	
幹線	—
枝線	—
幹線 (圧送)	---
枝線 (圧送)	---
幹線 雨水)	—

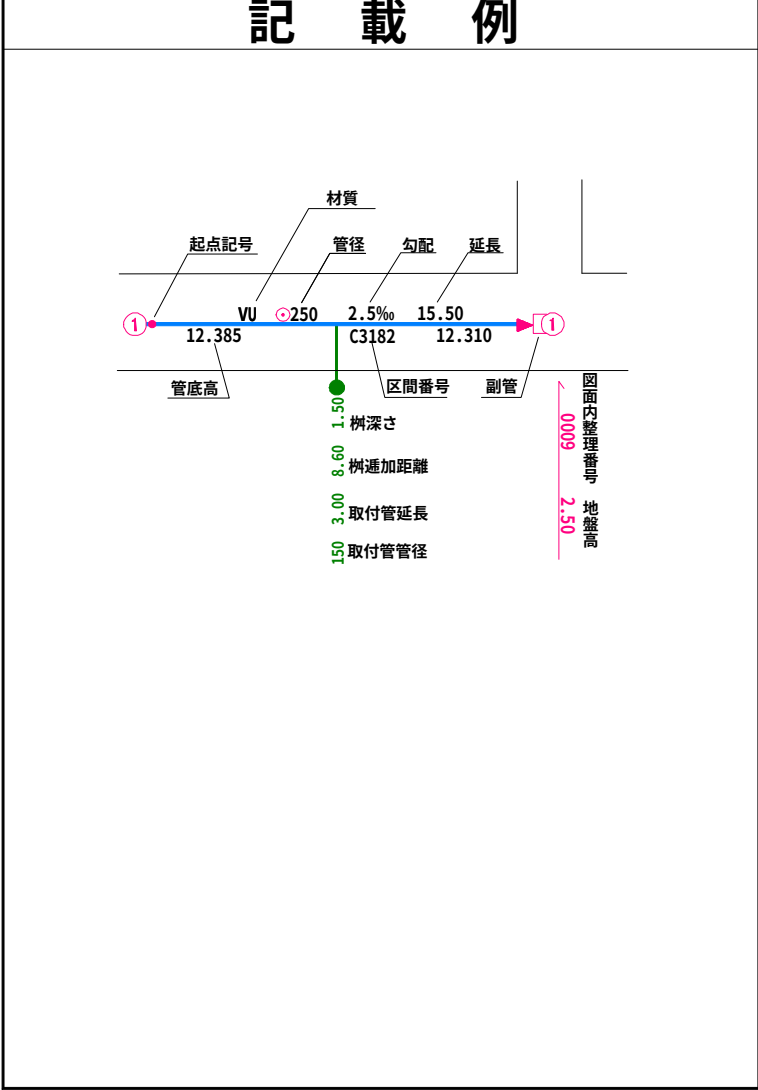

小美玉市

1:500

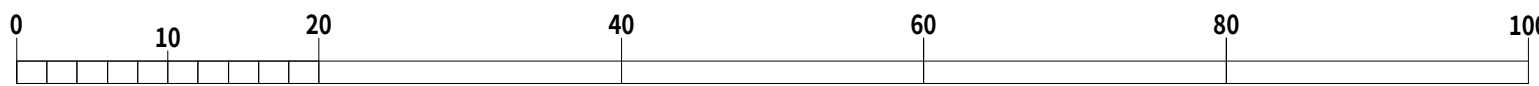


令和七年三月作成

国際航業株式会社調製

富士珪瑯工業つくば工場

ジョイフル本田
物流推進室小川倉庫


12-98	12-99	13-90
22-08	22-09	23-00
22-18	22-19	23-10

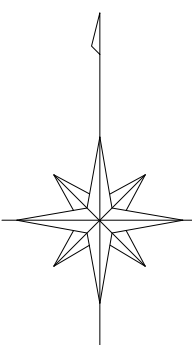

凡 例	
人	孔
0号マンホール(円形φ75)	①
1号マンホール(円形φ90)	②
2号マンホール(円形φ120)	③
3号マンホール(円形φ150)	④
4号マンホール(円形φ180)	⑤
5号マンホール(210×120)	⑥
6号マンホール(260×120)	⑦
特殊マンホール	⑧
特 1号マンホール(60×90)	⑨
特 2号マンホール(120×120)	⑩
特 3号マンホール(140×120)	⑪
特 4号マンホール(180×120)	⑫
特 5号マンホール(φ150)	⑬
特 6号マンホール(φ180)	⑭
特 7号マンホール(210×210)	⑮
楕円マンホール	⑯
矩形マンホール	⑰
小口径マンホール	⑱
マンホール	⑲
ポンプ付マンホール	⑳
吐 口	㉑
仮想マンホール	㉒
管止め	㉓
流域下水道マンホール	㉔
樹	
20cm樹	①
30cm樹	②
0号マンホール樹	③
雨水樹	④
取付管のみ	⑤
管止め及び小口径樹	⑥
管 渠	
幹線	①
枝線	②
幹線 圧送)	③
枝線 圧送)	④
幹線 雨水)	⑤

記 載 例	


小美玉市

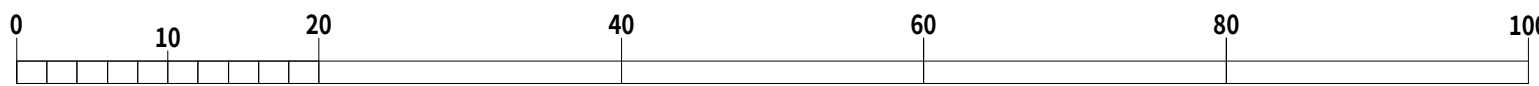


令和七年三月作成



	22-16	22-17
		22-27

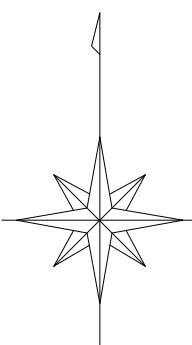


凡 例	
人 孔	
0号マンホール(円形φ75)	①
1号マンホール(円形φ90)	②
2号マンホール(円形φ120)	③
3号マンホール(円形φ150)	④
4号マンホール(円形φ180)	⑤
5号マンホール(210×120)	⑥
6号マンホール(260×120)	⑦
特殊マンホール	⑧
特 1号マンホール(60×90)	⑨
特 2号マンホール(120×120)	⑩
特 3号マンホール(140×120)	⑪
特 4号マンホール(180×120)	⑫
特 5号マンホール(φ150)	⑬
特 6号マンホール(φ180)	⑭
特 7号マンホール(210×210)	⑮
楕円マンホール	⑯
矩形マンホール	⑰
小口径マンホール	⑱
マンホール	⑲
ポンプ付マンホール	⑳
吐 口	㉑
仮想マンホール	㉒
管止め	㉓
流域下水道マンホール	㉔
樹	
20cm樹	㉕
30cm樹	㉖
0号マンホール樹	㉗
雨水樹	㉘
取付管のみ	㉙
管止め及び小口径樹	㉚
管 渠	
幹線	㉛
枝線	㉜
幹線 (圧送)	㉝
枝線 (圧送)	㉞
幹線 雨水)	㉟

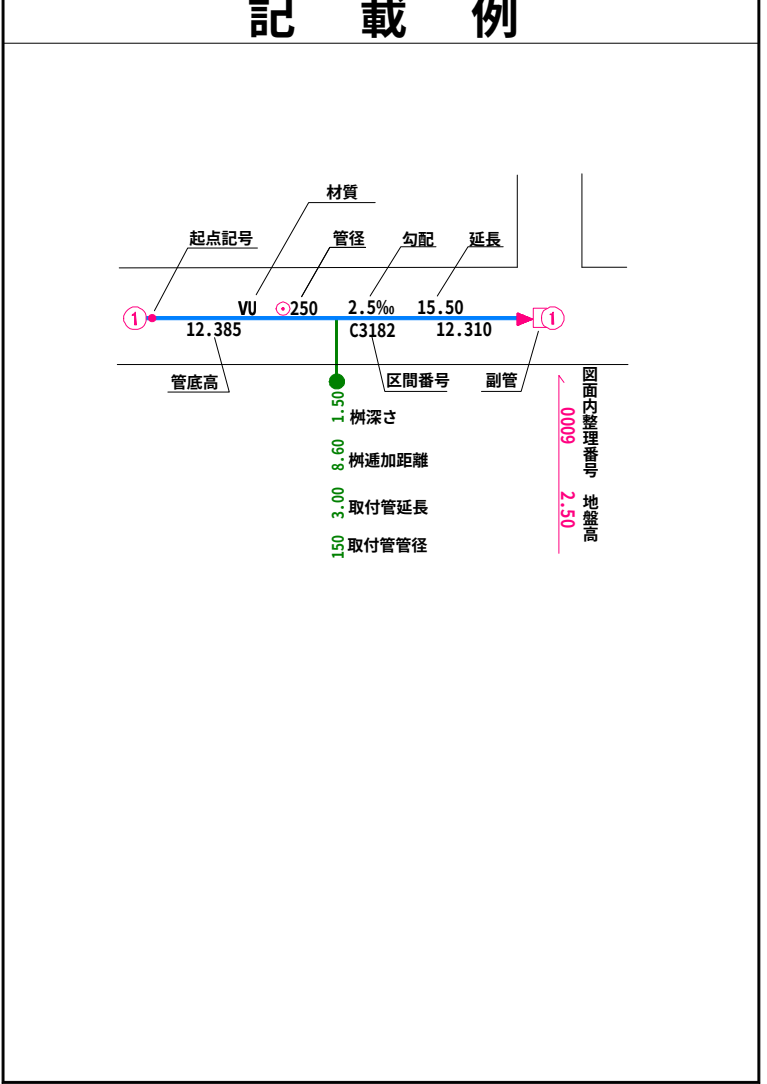

小美玉市


1:500

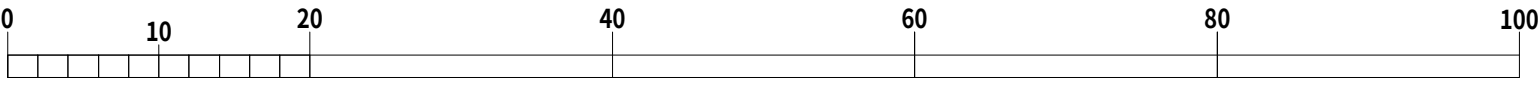

国際航業株式会社調製



		22-08
22-16	22-17	22-18
	22-27	22-28

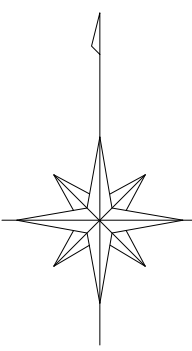

凡 例

人	孔
0号マンホール(円形φ75)	①
1号マンホール(円形φ90)	②
2号マンホール(円形φ120)	③
3号マンホール(円形φ150)	④
4号マンホール(円形φ180)	⑤
5号マンホール(210×120)	⑥
6号マンホール(260×120)	⑦
特殊マンホール	⑧
特 1号マンホール(60×90)	⑨
特 2号マンホール(120×120)	⑩
特 3号マンホール(140×120)	⑪
特 4号マンホール(180×120)	⑫
特 5号マンホール(φ150)	⑬
特 6号マンホール(φ180)	⑭
特 7号マンホール(210×210)	⑮
楕円マンホール	⑯
矩形マンホール	⑰
小口径マンホール	⑱
マンシンホール	⑲
ポンプ付マンホール	⑳
吐 口	㉑
仮想マンホール	㉒
管止め	㉓
流域下水道マンホール	㉔

樹

20cm樹	①
30cm樹	②
0号マンホール樹	③
雨水樹	④
取付管のみ	⑤
管止め及び小口径樹	⑥

管 渠


幹線	①
枝線	②
幹線 圧送)	③
枝線 圧送)	④
幹線 雨水)	⑤

記 載 例


小美玉市

22-18


小美玉市農業集落排水施設台帳図 巴中部地区)

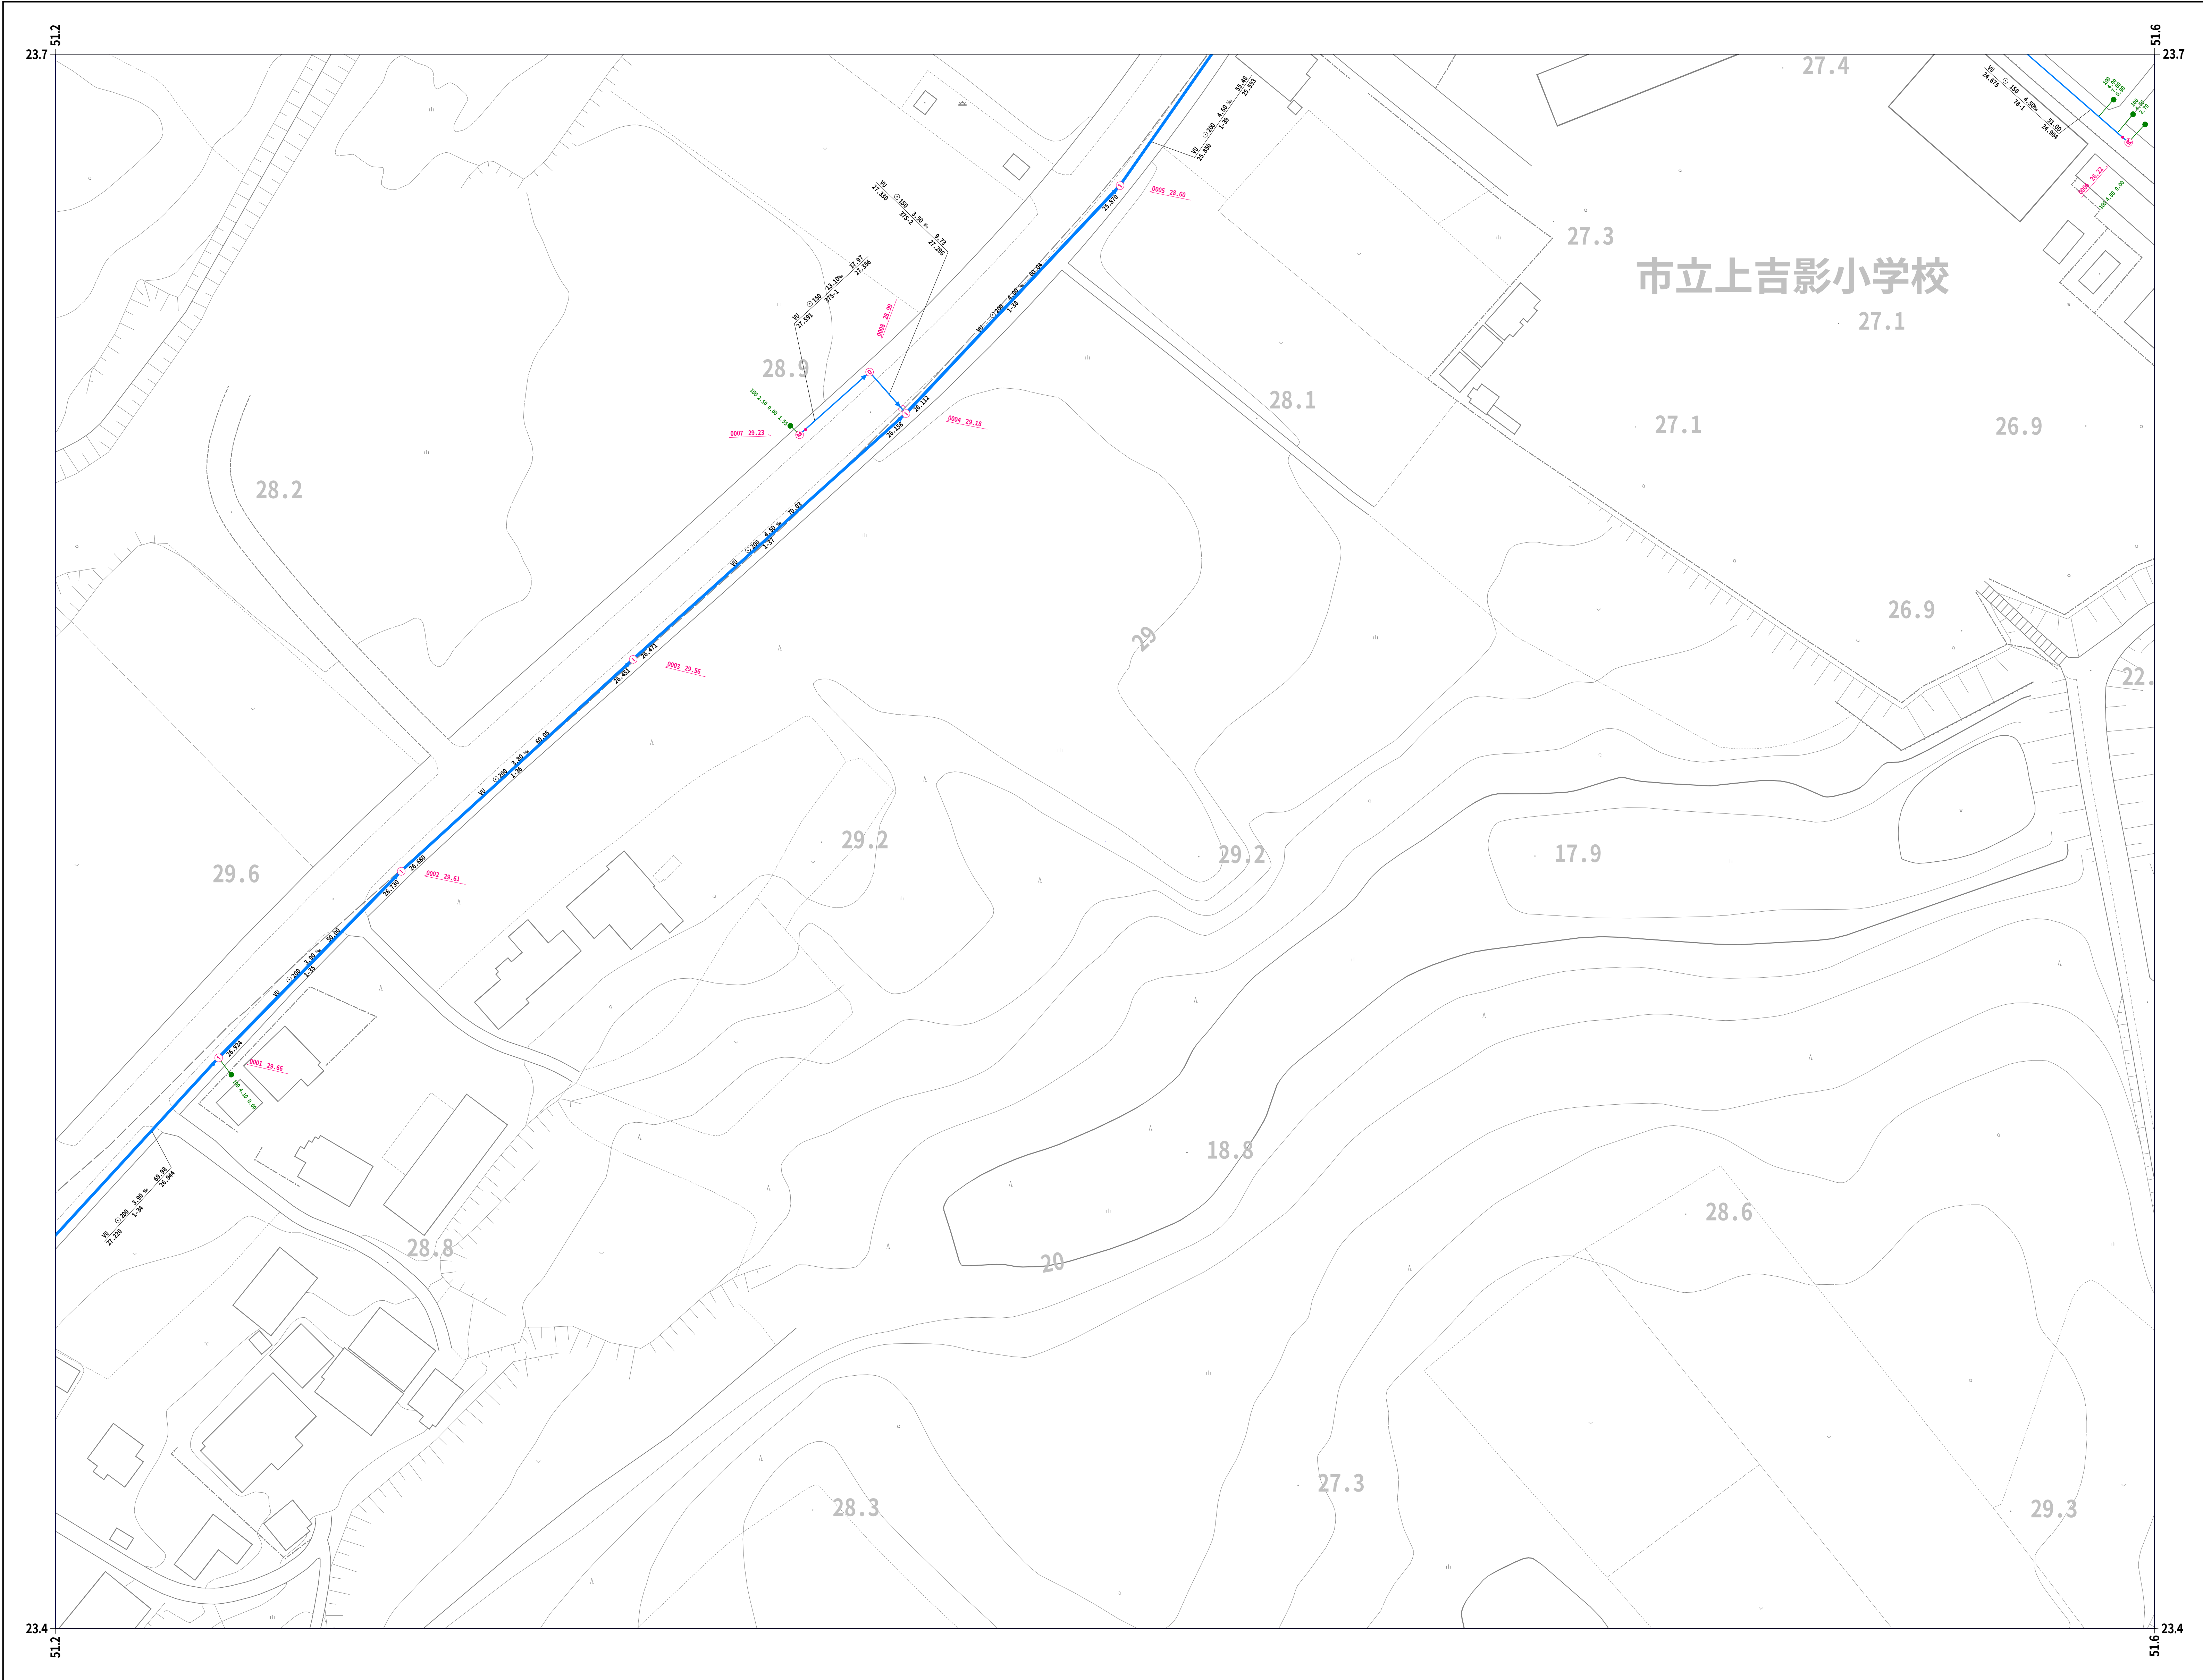

	22-08	22-09
22-17	22-18	22-19
22-27	22-28	22-29

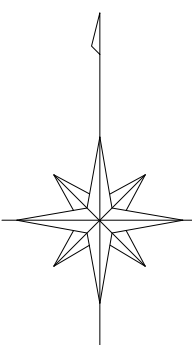

凡 例	
人	孔
0号マンホール(円形φ75)	①
1号マンホール(円形φ90)	②
2号マンホール(円形φ120)	③
3号マンホール(円形φ150)	④
4号マンホール(円形φ180)	⑤
5号マンホール(210×120)	⑥
6号マンホール(260×120)	⑦
特殊マンホール	⑧
特 1号マンホール(60×90)	⑨
特 2号マンホール(120×120)	⑩
特 3号マンホール(140×120)	⑪
特 4号マンホール(180×120)	⑫
特 5号マンホール(φ150)	⑬
特 6号マンホール(φ180)	⑭
特 7号マンホール(210×210)	⑮
楕円マンホール	⑯
矩形マンホール	⑰
小口径マンホール	⑱
マンホール	⑲
ポンプ付マンホール	⑳
吐 口	㉑
仮想マンホール	㉒
管止め	㉓
流域下水道マンホール	㉔
樹	
20cm樹	①
30cm樹	②
0号マンホール樹	③
雨水樹	④
取付管のみ	⑤
管止め及び小口径樹	⑥
管 渠	
幹線	①
枝線	②
幹線 圧送)	③
枝線 圧送)	④
幹線 雨水)	⑤

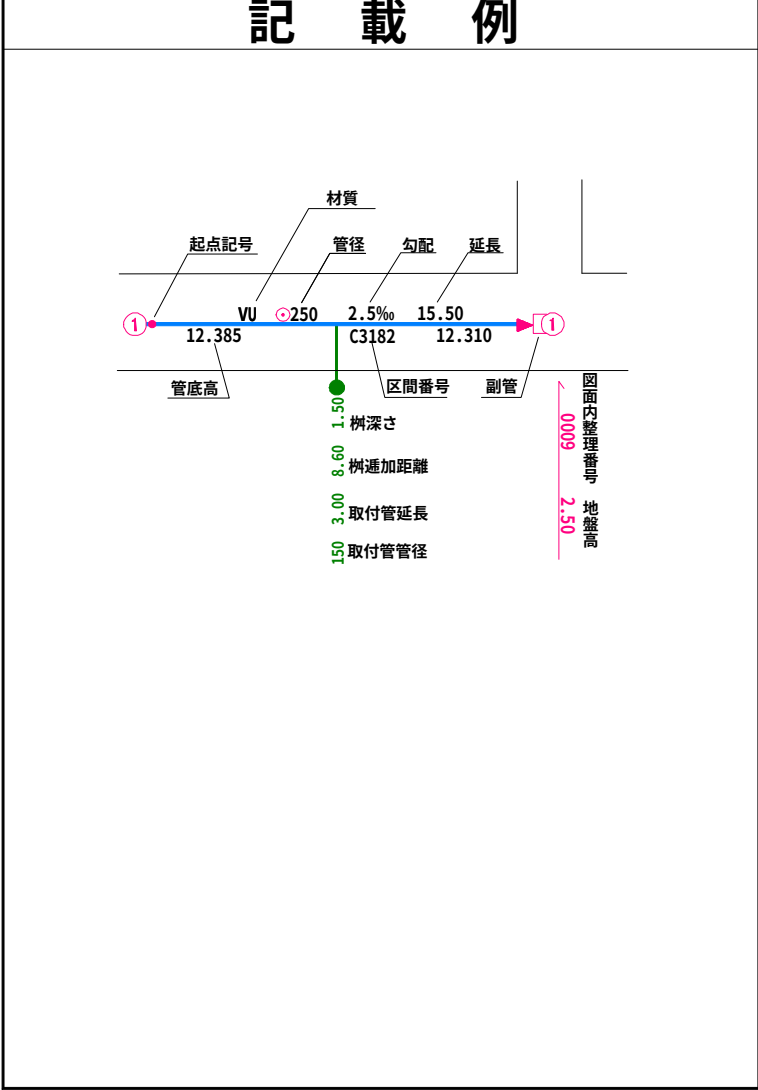


小美玉市

令和七年三月作成


国際航業株式会社調製



22-08	22-09	23-00
22-18	22-19	23-10
22-28	22-29	23-20

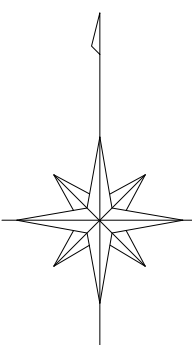


凡 例	
人	孔
0号マンホール(円形φ75)	⑦
1号マンホール(円形φ90)	①
2号マンホール(円形φ120)	②
3号マンホール(円形φ150)	③
4号マンホール(円形φ180)	④
5号マンホール(210×120)	⑤
6号マンホール(260×120)	⑥
特殊マンホール	⑧
特 1号マンホール(60×90)	⑨
特 2号マンホール(120×120)	⑩
特 3号マンホール(140×120)	⑪
特 4号マンホール(180×120)	⑫
特 5号マンホール(φ150)	⑬
特 6号マンホール(φ180)	⑭
特 7号マンホール(210×210)	⑮
楕円マンホール	⑯
矩形マンホール	⑰
小口径マンホール	⑱
マンシンホール	⑲
ポンプ付マンホール	⑳
吐 口	㉑
仮想マンホール	㉒
管止め	㉓
流域下水道マンホール	㉔
樹	
20cm樹	①
30cm樹	②
0号マンホール樹	③
雨水樹	④
取付管のみ	⑤
管止め及び小口径樹	⑥
管 渠	
幹線	①
枝線	②
幹線 圧送)	③
枝線 圧送)	④
幹線 雨水)	⑤

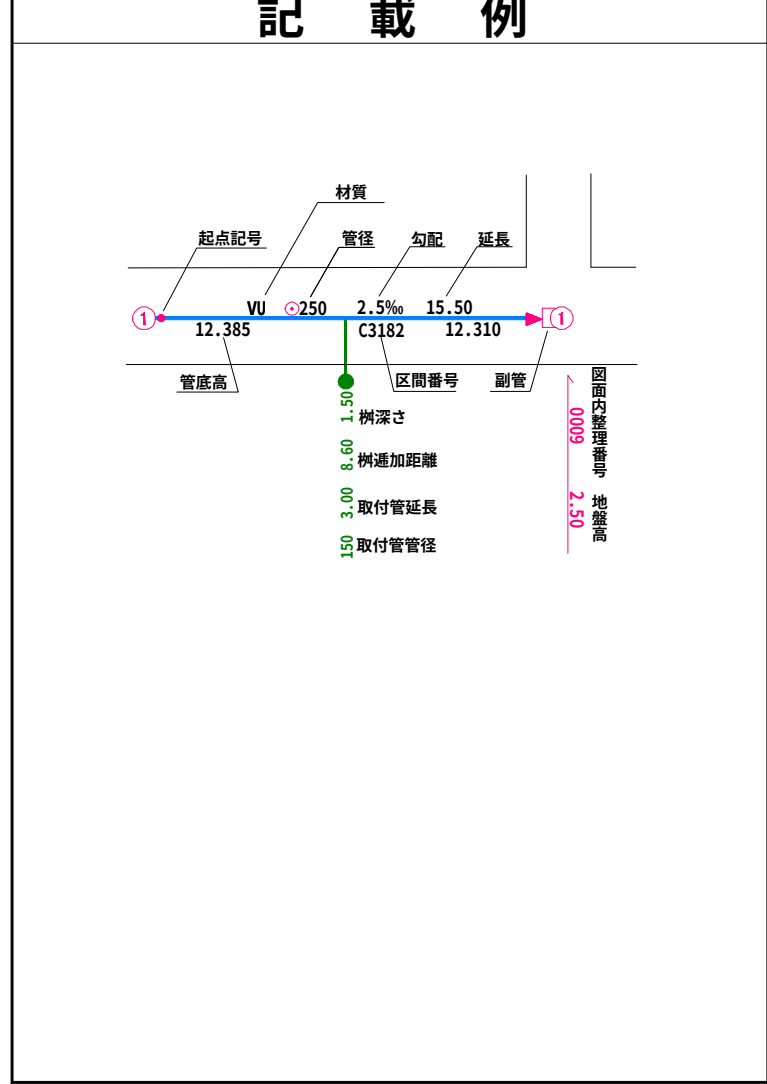

小美玉市

1:500

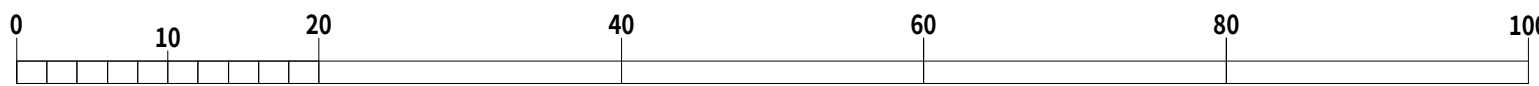


令和七年三月作成


国際航業株式会社調製



22-16	22-17	22-18
	22-27	22-28
22-36	22-37	22-38

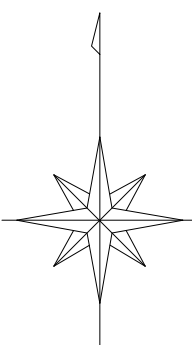


凡 例	
人 孔	
0号マンホール(円形φ75)	①
1号マンホール(円形φ90)	②
2号マンホール(円形φ120)	③
3号マンホール(円形φ150)	④
4号マンホール(円形φ180)	⑤
5号マンホール(210×120)	⑥
6号マンホール(260×120)	⑦
特殊マンホール	⑧
特 1号マンホール(60×90)	⑨
特 2号マンホール(120×120)	⑩
特 3号マンホール(140×120)	⑪
特 4号マンホール(180×120)	⑫
特 5号マンホール(φ150)	⑬
特 6号マンホール(φ180)	⑭
特 7号マンホール(210×210)	⑮
楕円マンホール	⑯
矩形マンホール	⑰
小口径マンホール	⑱
マンシンホール	⑲
ポンプ付マンホール	⑳
吐 口	㉑
仮想マンホール	㉒
管止め	㉓
流域下水道マンホール	㉔
樹	
20cm樹	①
30cm樹	②
0号マンホール樹	③
雨水樹	④
取付管のみ	⑤
管止め及び小口径樹	⑥
管 渠	
幹線	①
枝線	②
幹線 (圧送)	③
枝線 (圧送)	④
幹線 雨水)	⑤

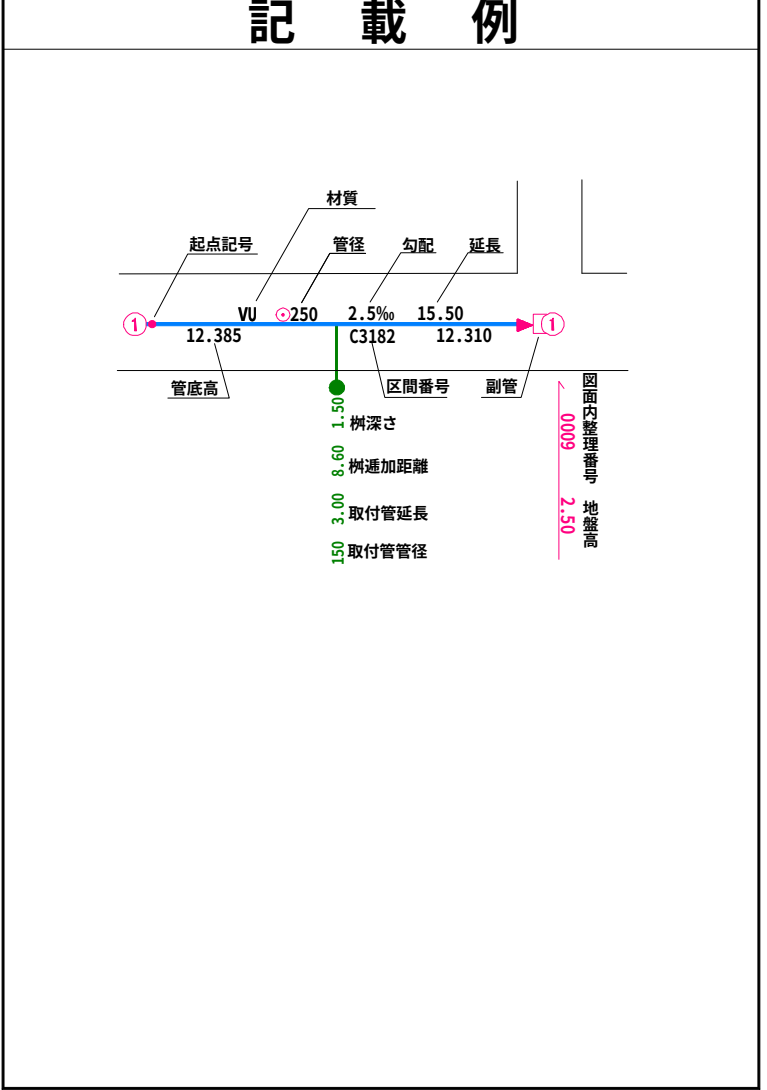

小美玉市


1:500

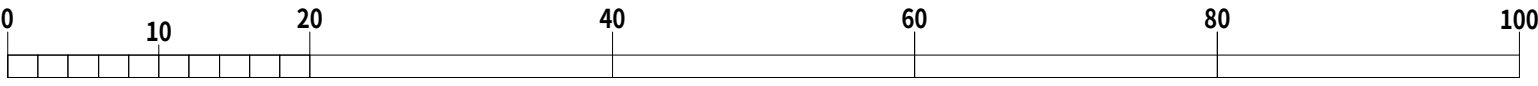


令和七年三月作成

国際航業株式会社調製

22-17	22-18	22-19
22-27	22-28	22-29
22-37	22-38	22-39

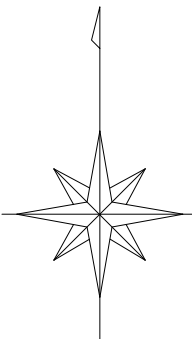

凡 例	
人 孔	
0号マンホール(円形φ75)	⑦
1号マンホール(円形φ90)	①
2号マンホール(円形φ120)	②
3号マンホール(円形φ150)	③
4号マンホール(円形φ180)	④
5号マンホール(210×120)	⑤
6号マンホール(260×120)	⑥
特殊マンホール	※
特 1号マンホール(60×90)	①
特 2号マンホール(120×120)	▲
特 3号マンホール(140×120)	◇
特 4号マンホール(180×120)	●
特 5号マンホール(φ150)	●
特 6号マンホール(φ180)	●
特 7号マンホール(210×210)	◇
楕円マンホール	○
矩形マンホール	□
小口径マンホール	●
マンシホール	◇
ポンプ付マンホール	②
吐 口	↑
仮想マンホール	+
管止め	┘
流域下水道マンホール	⑦
樹	
20cm樹	——●
30cm樹	——→
0号マンホール樹	——○
雨水樹	——●
取付管のみ	——◇
管止め及び小口径樹	——┘
管 渠	
幹線	——
枝線	——
幹線 (圧送)	——
枝線 (圧送)	——
幹線 雨水)	——

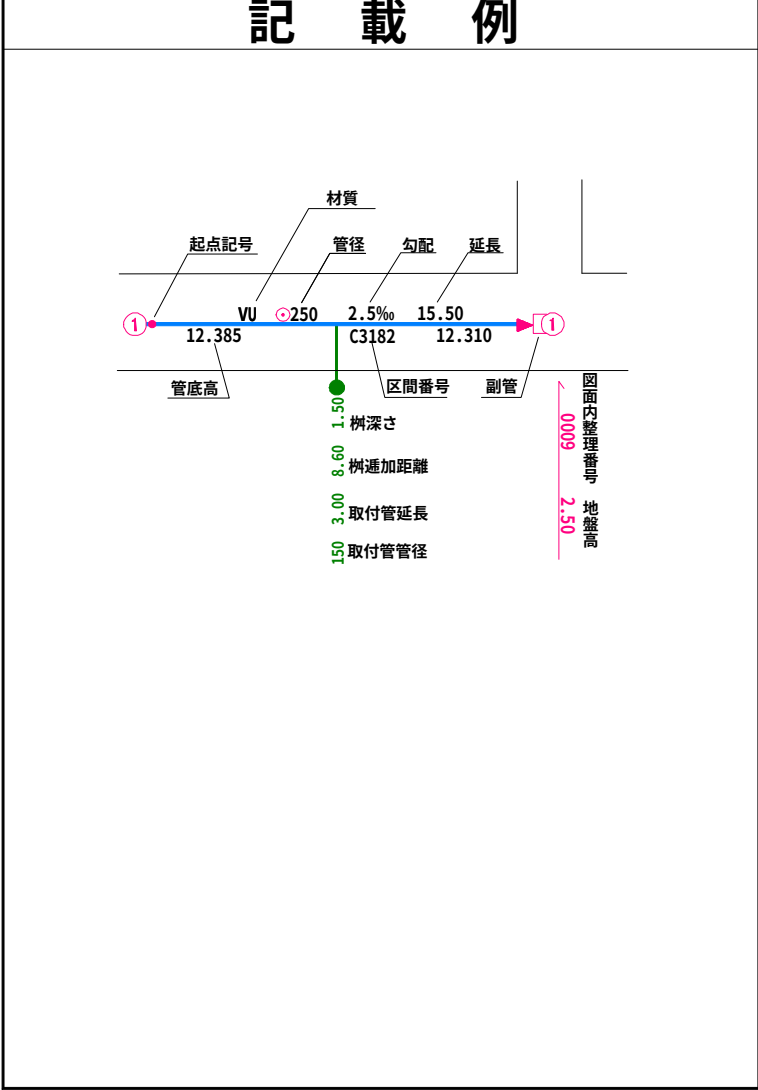


令和七年三月作成

国際航業株式会社調製

小美玉市



22-18	22-19	23-10
22-28	22-29	23-20
22-38	22-39	23-30

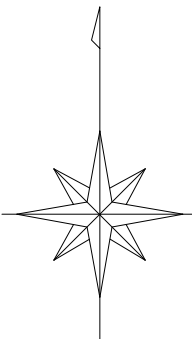


凡 例	
人 孔	
0号マンホール(円形φ75)	①
1号マンホール(円形φ90)	②
2号マンホール(円形φ120)	③
3号マンホール(円形φ150)	④
4号マンホール(円形φ180)	⑤
5号マンホール(210×120)	⑥
6号マンホール(260×120)	⑦
特殊マンホール	⑧
特 1号マンホール(60×90)	⑨
特 2号マンホール(120×120)	⑩
特 3号マンホール(140×120)	⑪
特 4号マンホール(180×120)	⑫
特 5号マンホール(φ150)	⑬
特 6号マンホール(φ180)	⑭
特 7号マンホール(210×210)	⑮
楕円マンホール	⑯
矩形マンホール	⑰
小口径マンホール	⑱
マンホール	⑲
ポンプ付マンホール	⑳
吐 口	㉑
仮想マンホール	㉒
管止め	㉓
流域下水道マンホール	㉔
樹	
20cm樹	㉕
30cm樹	㉖
0号マンホール樹	㉗
雨水樹	㉘
取付管のみ	㉙
管止め及び小口径樹	㉚
管 渠	
幹線	㉛
枝線	㉜
幹線 (圧送)	㉝
枝線 (圧送)	㉞
幹線 雨水)	㉟

記 載 例	

小美玉市


1:500

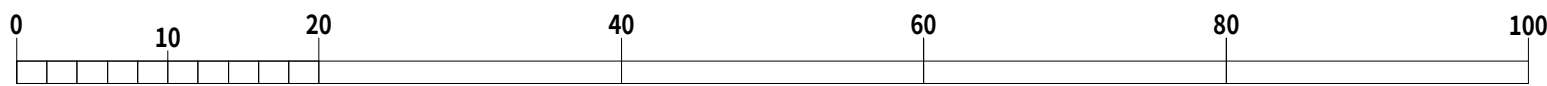


令和七年三月作成

国際航業株式会社調製

		22-27
	22-36	22-37
	22-46	22-47

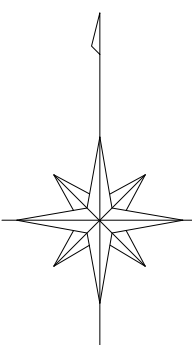


凡 例	
人	孔
0号マンホール(円形φ75)	①
1号マンホール(円形φ90)	②
2号マンホール(円形φ120)	③
3号マンホール(円形φ150)	④
4号マンホール(円形φ180)	⑤
5号マンホール(210×120)	⑥
6号マンホール(260×120)	⑦
特殊マンホール	⑧
特 1号マンホール(60×90)	⑨
特 2号マンホール(120×120)	⑩
特 3号マンホール(140×120)	⑪
特 4号マンホール(180×120)	⑫
特 5号マンホール(φ150)	⑬
特 6号マンホール(φ180)	⑭
特 7号マンホール(210×210)	⑮
楕円マンホール	⑯
矩形マンホール	⑰
小口径マンホール	⑱
マンホール	⑲
ポンプ付マンホール	⑳
吐 口	㉑
仮想マンホール	㉒
管止め	㉓
流域下水道マンホール	㉔
樹	
20cm樹	①
30cm樹	②
0号マンホール樹	③
雨水樹	④
取付管のみ	⑤
管止め及び小口径樹	⑥
管 渠	
幹線	①
枝線	②
幹線 圧送)	③
枝線 圧送)	④
幹線 雨水)	⑤

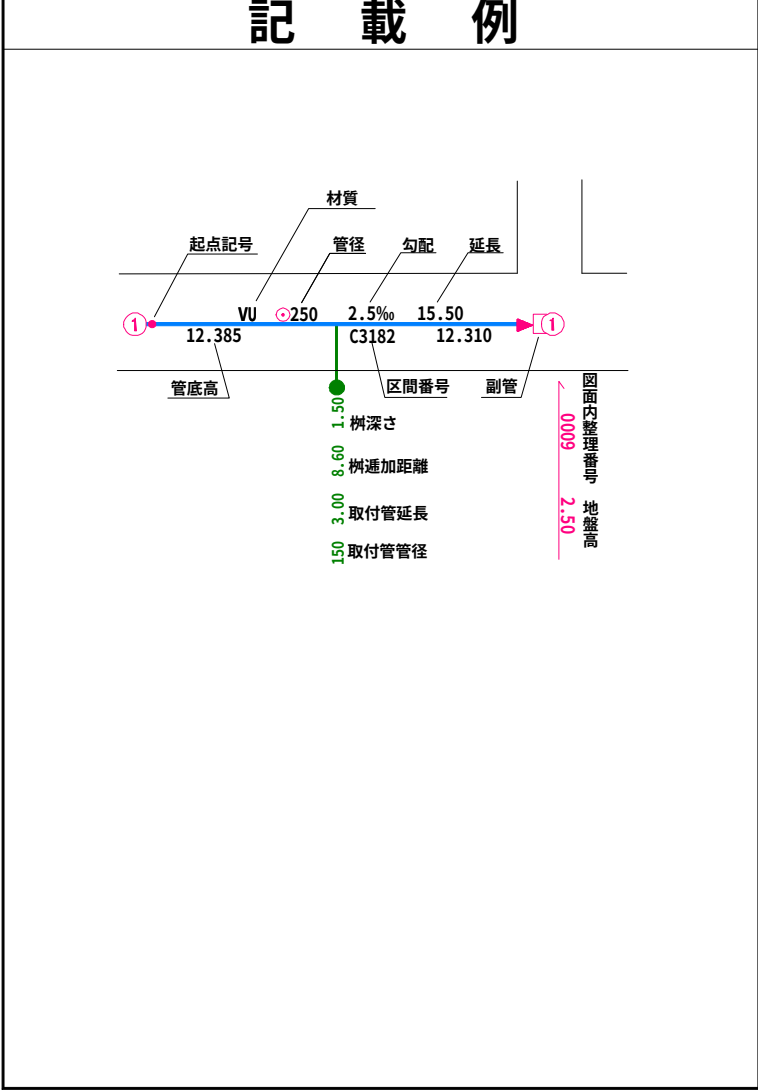

小美玉市

1:500

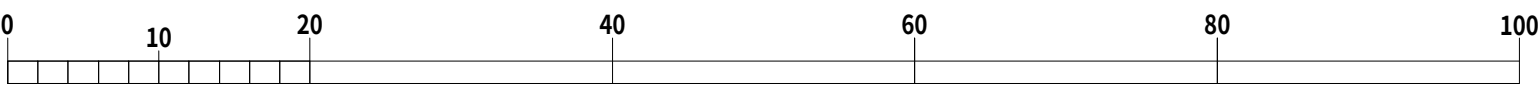


令和七年三月作成


国際航業株式会社調製



	22-27	22-28
22-36	22-37	22-38
22-46	22-47	22-48

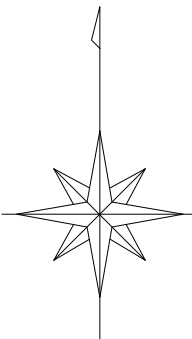


凡 例	
人 孔	
0号マンホール(円形φ75)	①
1号マンホール(円形φ90)	②
2号マンホール(円形φ120)	③
3号マンホール(円形φ150)	④
4号マンホール(円形φ180)	⑤
5号マンホール(210×120)	⑥
6号マンホール(260×120)	⑦
特殊マンホール	⑧
特 1号マンホール(60×90)	⑨
特 2号マンホール(120×120)	⑩
特 3号マンホール(140×120)	⑪
特 4号マンホール(180×120)	⑫
特 5号マンホール(φ150)	⑬
特 6号マンホール(φ180)	⑭
特 7号マンホール(210×210)	⑮
楕円マンホール	⑯
矩形マンホール	⑰
小口径マンホール	⑱
マンシホール	⑲
ポンプ付マンホール	⑳
吐 口	㉑
仮想マンホール	㉒
管止め	㉓
流域下水道マンホール	㉔
樹	
20cm樹	㉕
30cm樹	㉖
0号マンホール樹	㉗
雨水樹	㉘
取付管のみ	㉙
管止め及び小口径樹	㉚
管 渠	
幹線	㉛
枝線	㉜
幹線 圧送)	㉝
枝線 圧送)	㉞
幹線 雨水)	㉟

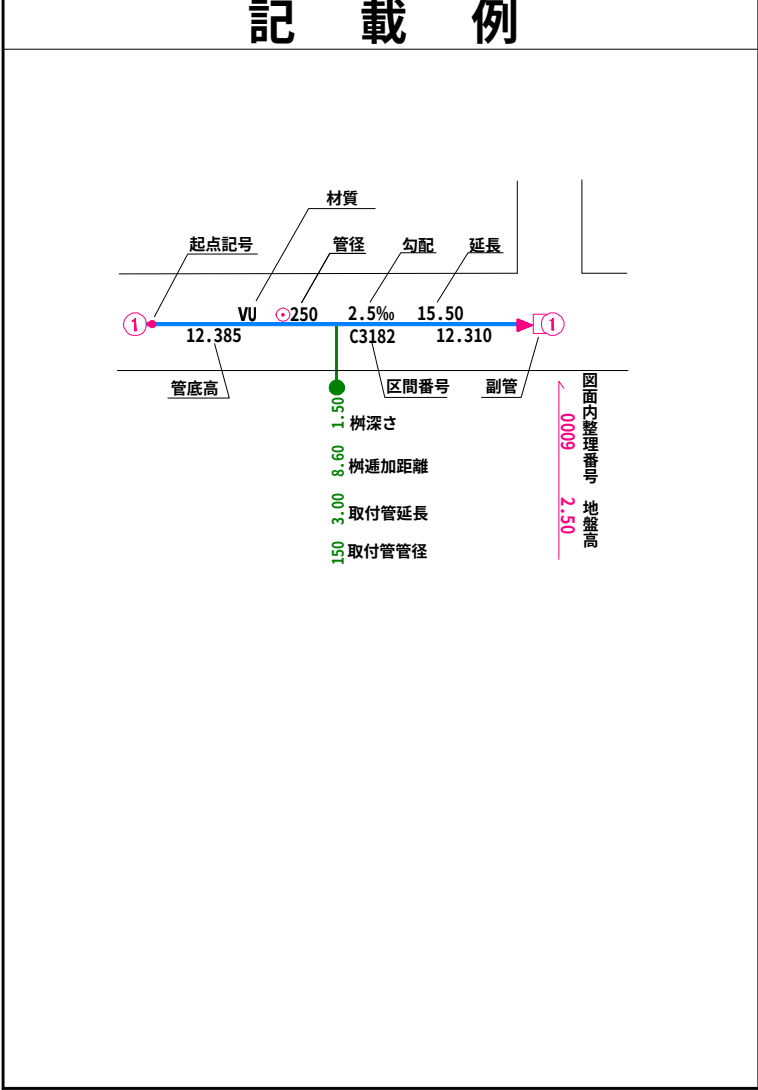

小美玉市


1:500

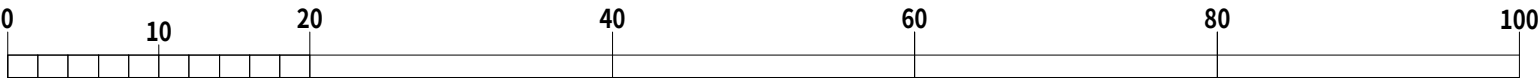


令和七年三月作成

国際航業株式会社調製

22-27	22-28	22-29
22-37	22-38	22-39
22-47	22-48	22-49

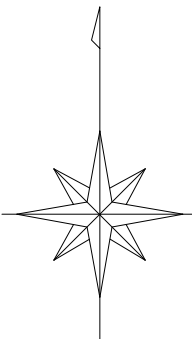


凡 例	
人 孔	
0号マンホール(円形φ75)	⑦
1号マンホール(円形φ90)	①
2号マンホール(円形φ120)	②
3号マンホール(円形φ150)	③
4号マンホール(円形φ180)	④
5号マンホール(210×120)	⑤
6号マンホール(260×120)	⑥
特殊マンホール	※
特 1号マンホール(60×90)	①
特 2号マンホール(120×120)	▲
特 3号マンホール(140×120)	◇
特 4号マンホール(180×120)	◎
特 5号マンホール(φ150)	○
特 6号マンホール(φ180)	●
特 7号マンホール(210×210)	⊠
楕円マンホール	○
矩形マンホール	⊞
小口径マンホール	●
マンホール	○
ポンプ付マンホール	⊕
吐 口	↑
仮想マンホール	+
管止め	
流域下水道マンホール	⊙
樹	
20cm樹	—●—
30cm樹	—→—
0号マンホール樹	—○—
雨水樹	—●—
取付管のみ	—○—
管止め及び小口径樹	—●—
管 渠	
幹線	—■—
枝線	—■—
幹線 (圧送)	—■—
枝線 (圧送)	—■—
幹線 雨水)	—■—

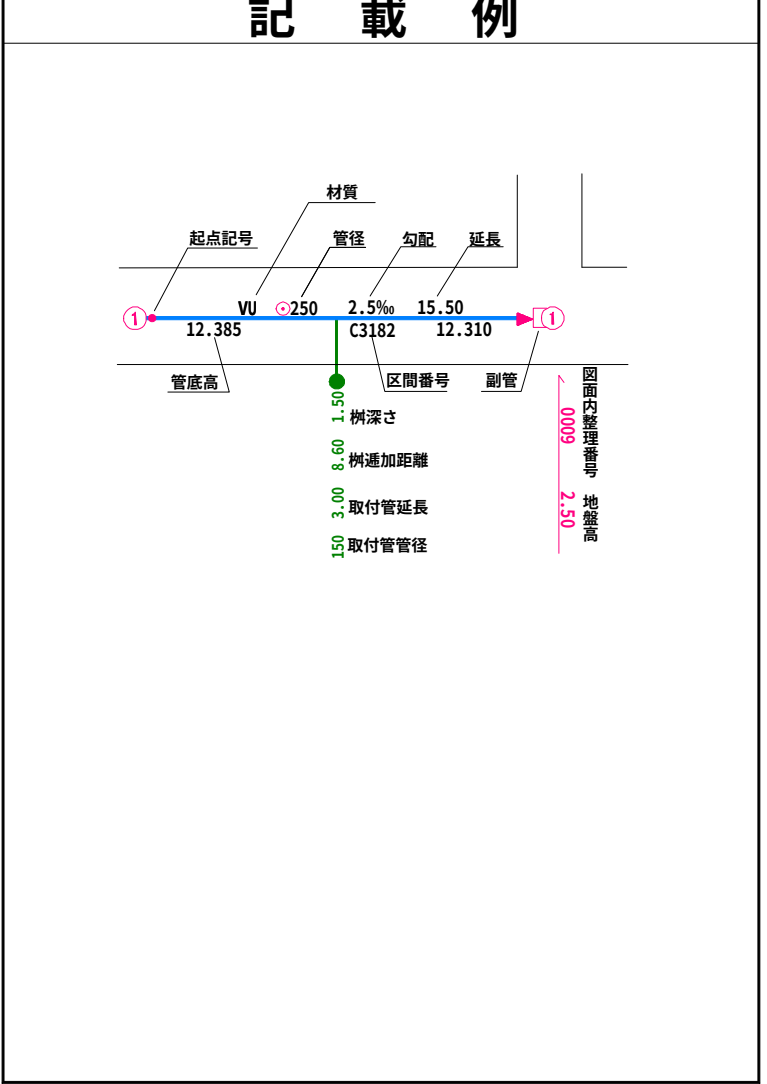


小美玉市

1:500

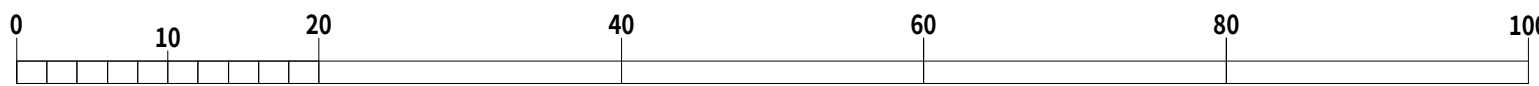


令和七年三月作成

国際航業株式会社調製

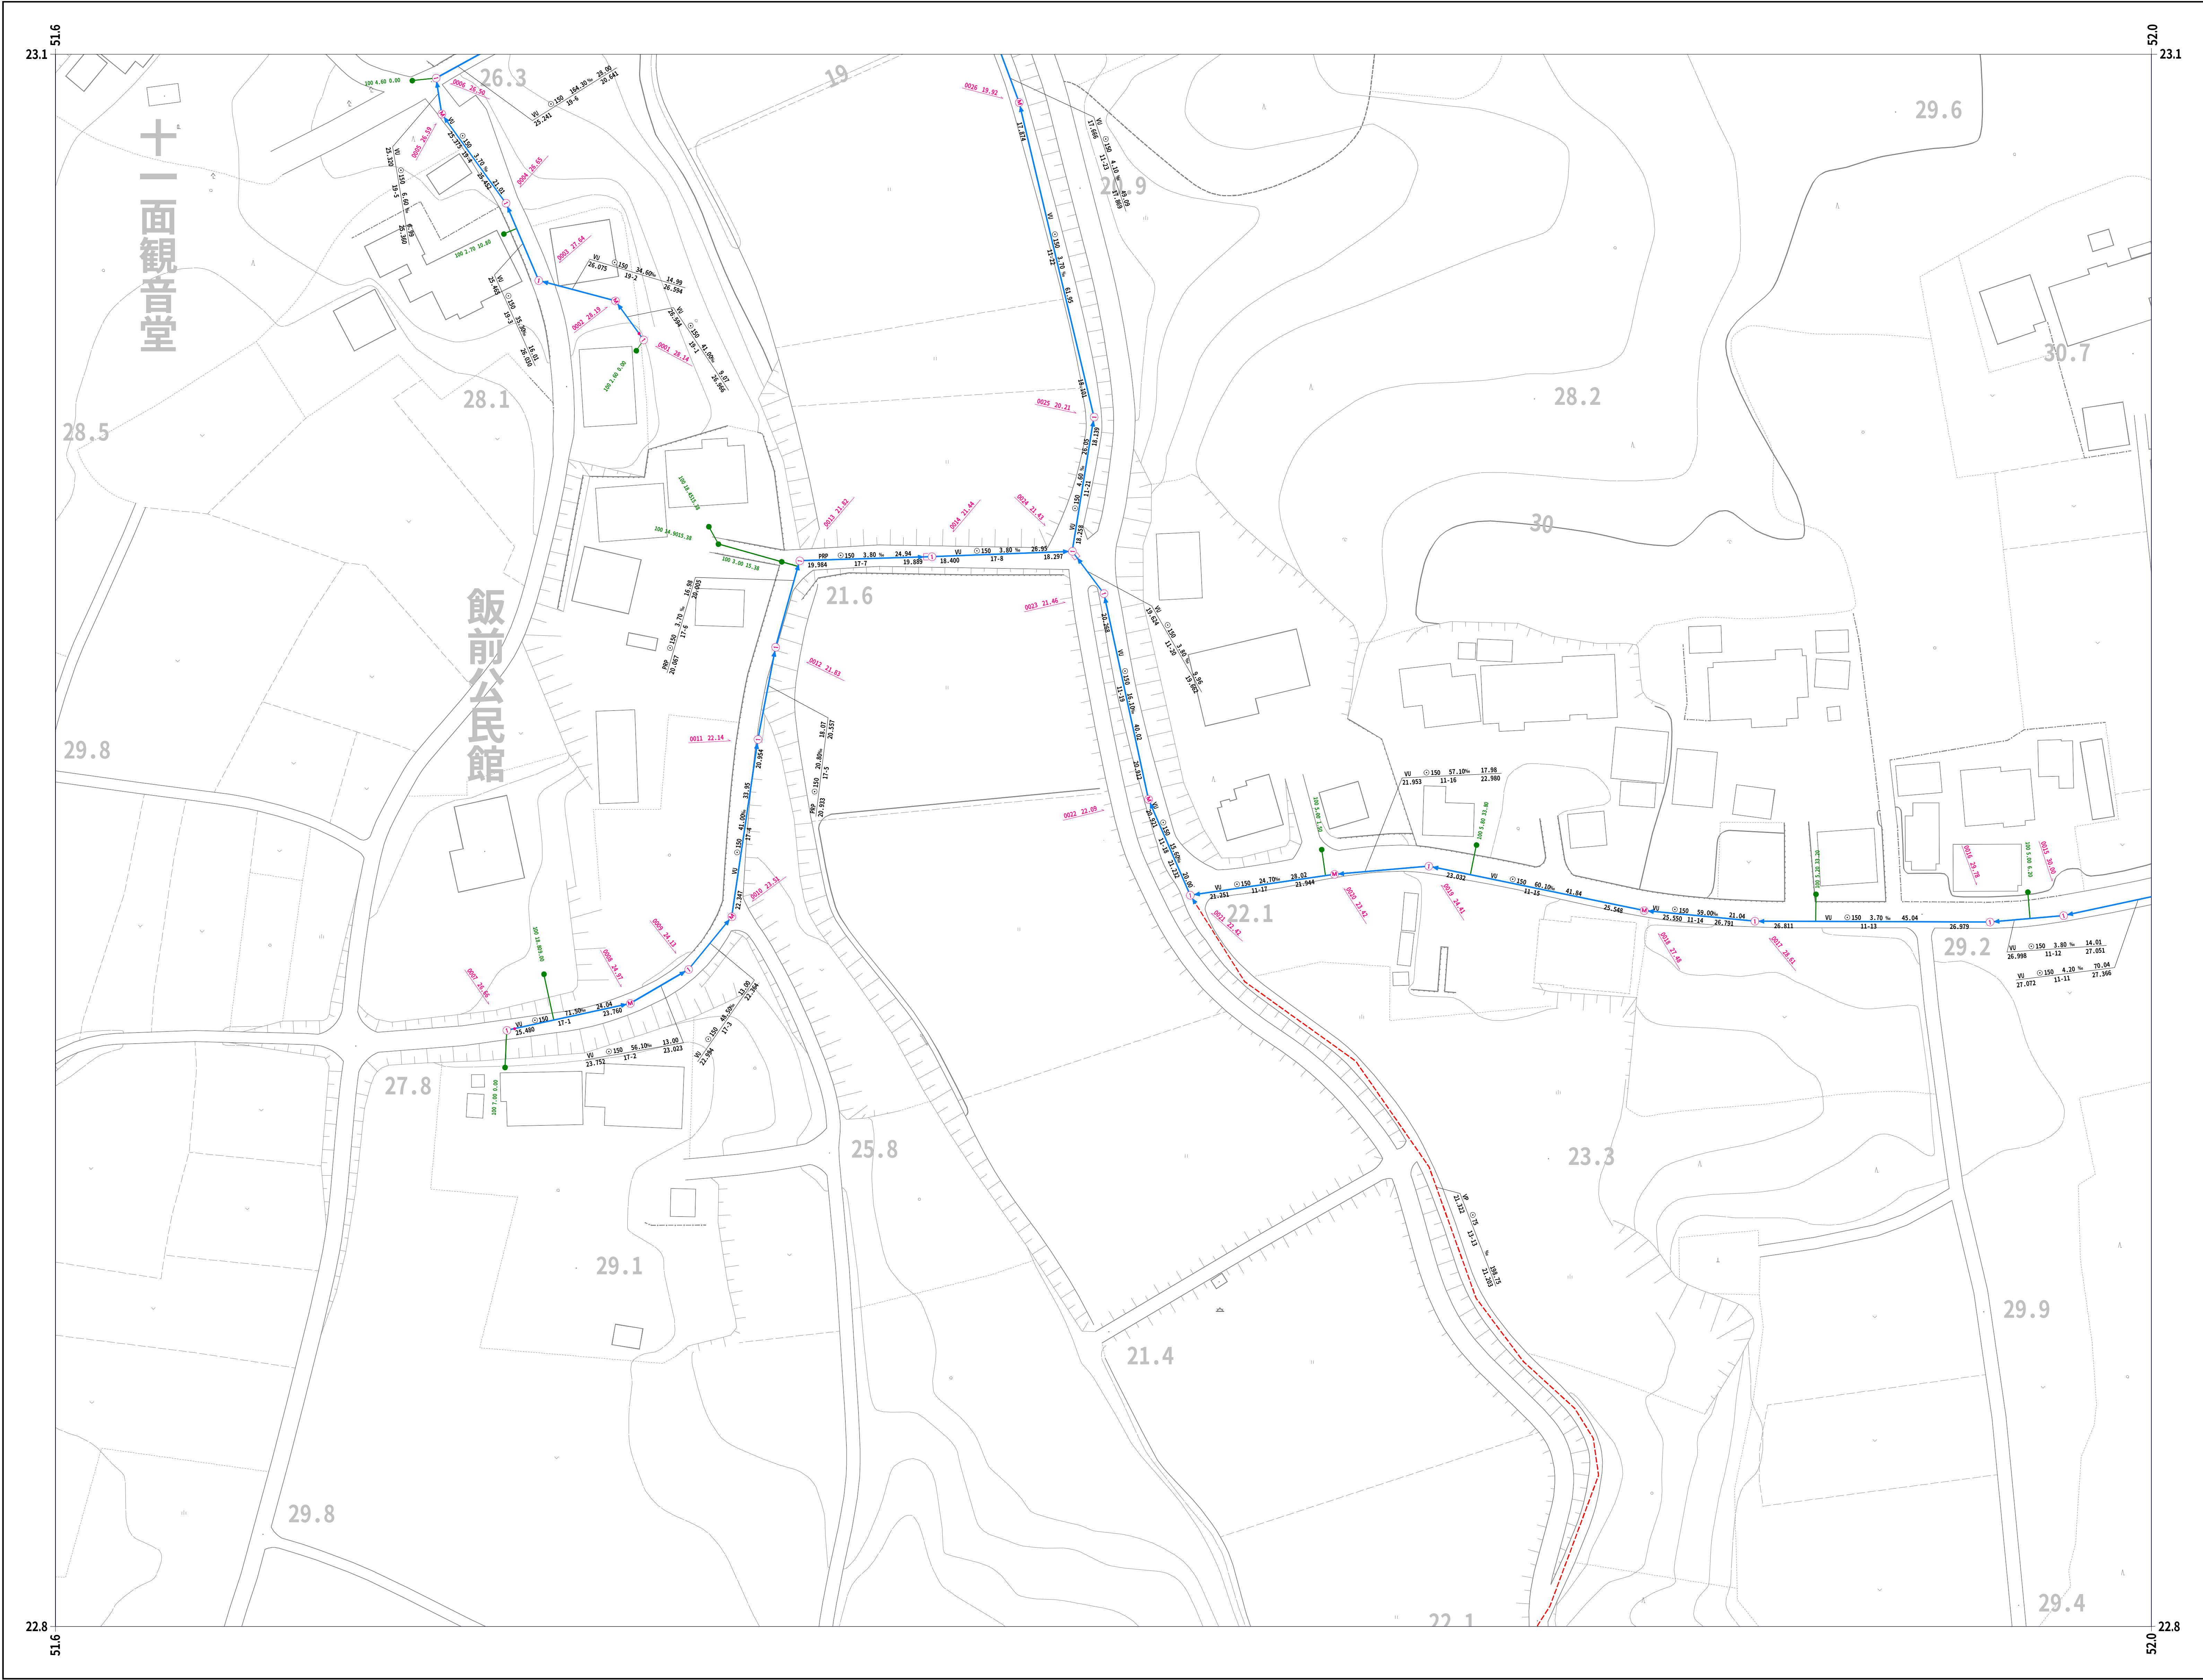


22-28	22-29	23-20
22-38	22-39	23-30
22-48	22-49	23-40

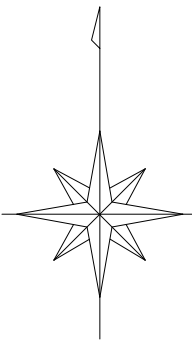


凡 例	
人 孔	
0号マンホール(円形φ75)	⑦
1号マンホール(円形φ90)	①
2号マンホール(円形φ120)	②
3号マンホール(円形φ150)	③
4号マンホール(円形φ180)	④
5号マンホール(210×120)	⑤
6号マンホール(260×120)	⑥
特殊マンホール	⑧
特 1号マンホール(60×90)	⑨
特 2号マンホール(120×120)	⑩
特 3号マンホール(140×120)	⑪
特 4号マンホール(180×120)	⑫
特 5号マンホール(φ150)	⑬
特 6号マンホール(φ180)	⑭
特 7号マンホール(210×210)	⑮
楕円マンホール	⑯
矩形マンホール	⑰
小口径マンホール	⑱
マンホール	⑲
ポンプ付マンホール	⑳
吐 口	㉑
仮想マンホール	㉒
管止め	㉓
流域下水道マンホール	㉔


樹	
20cm樹	①
30cm樹	②
0号マンホール樹	③
雨水樹	④
取付管のみ	⑤
管止め及び小口径樹	⑥
管 渠	
幹線	⑦
枝線	⑧
幹線 圧送)	⑨
枝線 圧送)	⑩
幹線 雨水)	⑪

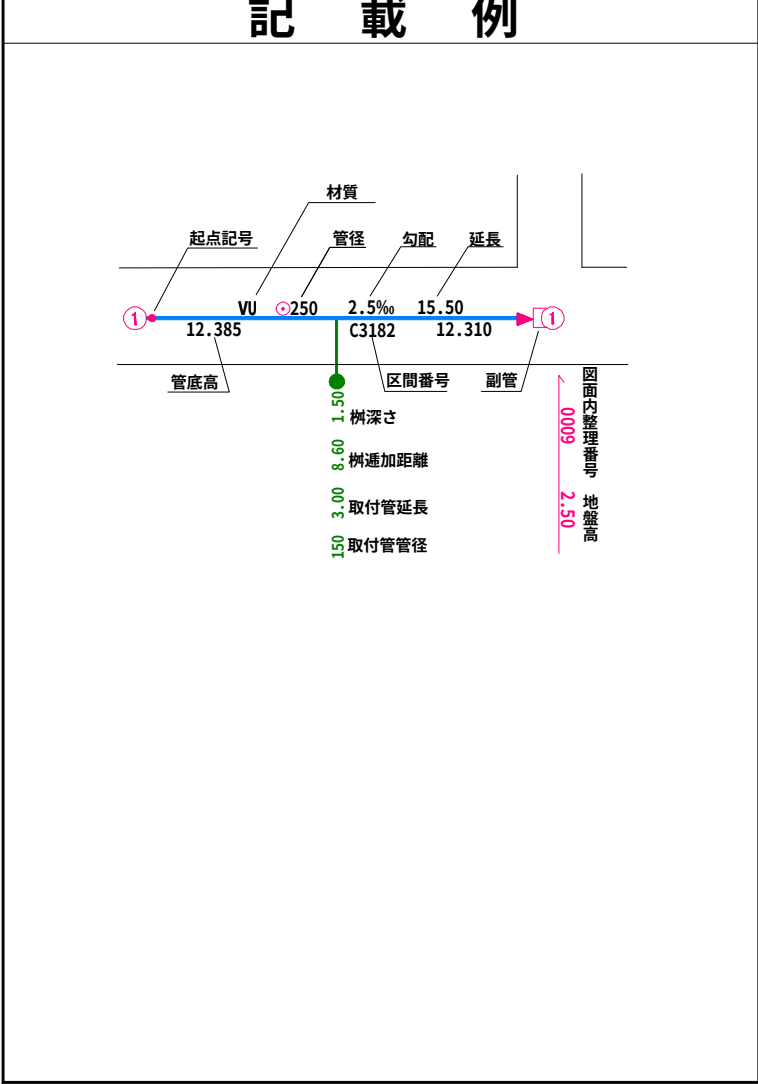

小美玉市

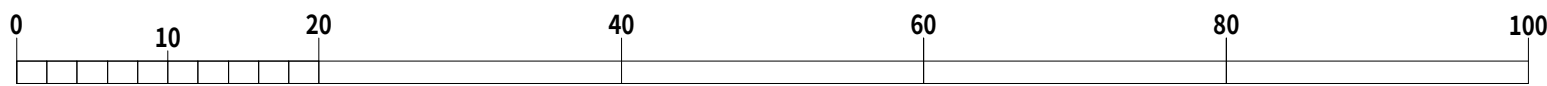

	22-36	22-37
	22-46	22-47

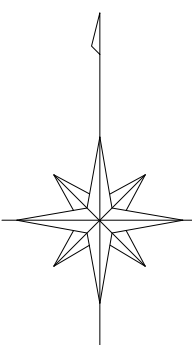

凡 例

人	孔
0号マンホール(円形φ75)	①
1号マンホール(円形φ90)	②
2号マンホール(円形φ120)	③
3号マンホール(円形φ150)	④
4号マンホール(円形φ180)	⑤
5号マンホール(210×120)	⑥
6号マンホール(260×120)	⑦
特殊マンホール	⑧
特 1号マンホール(60×90)	⑨
特 2号マンホール(120×120)	⑩
特 3号マンホール(140×120)	⑪
特 4号マンホール(180×120)	⑫
特 5号マンホール(φ150)	⑬
特 6号マンホール(φ180)	⑭
特 7号マンホール(210×210)	⑮
楕円マンホール	⑯
矩形マンホール	⑰
小口径マンホール	⑱
マンホール	⑲
ポンプ付マンホール	⑳
吐 口	㉑
仮想マンホール	㉒
管止め	㉓
流域下水道マンホール	㉔

樹

20cm樹	①
30cm樹	②
0号マンホール樹	③
雨水樹	④
取付管のみ	⑤
管止め及び小口径樹	⑥

管 渠


幹線	①
枝線	②
幹線 圧送)	③
枝線 圧送)	④
幹線 雨水)	⑤

記 載 例

令和七年三月作成


小美玉市

1:500

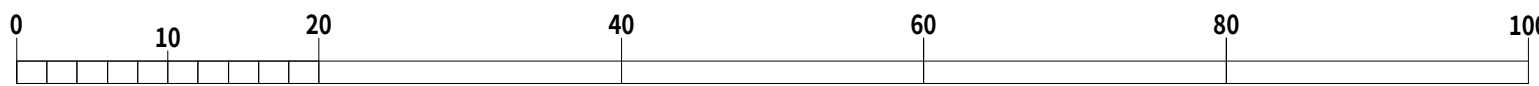


国際航業株式会社調製

22-36	22-37	22-38
22-46	22-47	22-48
		22-58

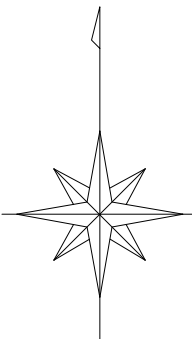


凡 例	
人	孔
0号マンホール(円形φ75)	①
1号マンホール(円形φ90)	②
2号マンホール(円形φ120)	③
3号マンホール(円形φ150)	④
4号マンホール(円形φ180)	⑤
5号マンホール(210×120)	⑥
6号マンホール(260×120)	⑦
特殊マンホール	⑧
特 1号マンホール(60×90)	⑨
特 2号マンホール(120×120)	⑩
特 3号マンホール(140×120)	⑪
特 4号マンホール(180×120)	⑫
特 5号マンホール(φ150)	⑬
特 6号マンホール(φ180)	⑭
特 7号マンホール(210×210)	⑮
楕円マンホール	⑯
矩形マンホール	⑰
小口径マンホール	⑱
マンホール	⑲
ポンプ付マンホール	⑳
吐 口	㉑
仮想マンホール	㉒
管止め	㉓
流域下水道マンホール	㉔
樹	
20cm樹	①
30cm樹	②
0号マンホール樹	③
雨水樹	④
取付管のみ	⑤
管止め及び小口径樹	⑥
管 渠	
幹線	①
枝線	②
幹線 圧送)	③
枝線 圧送)	④
幹線 雨水)	⑤

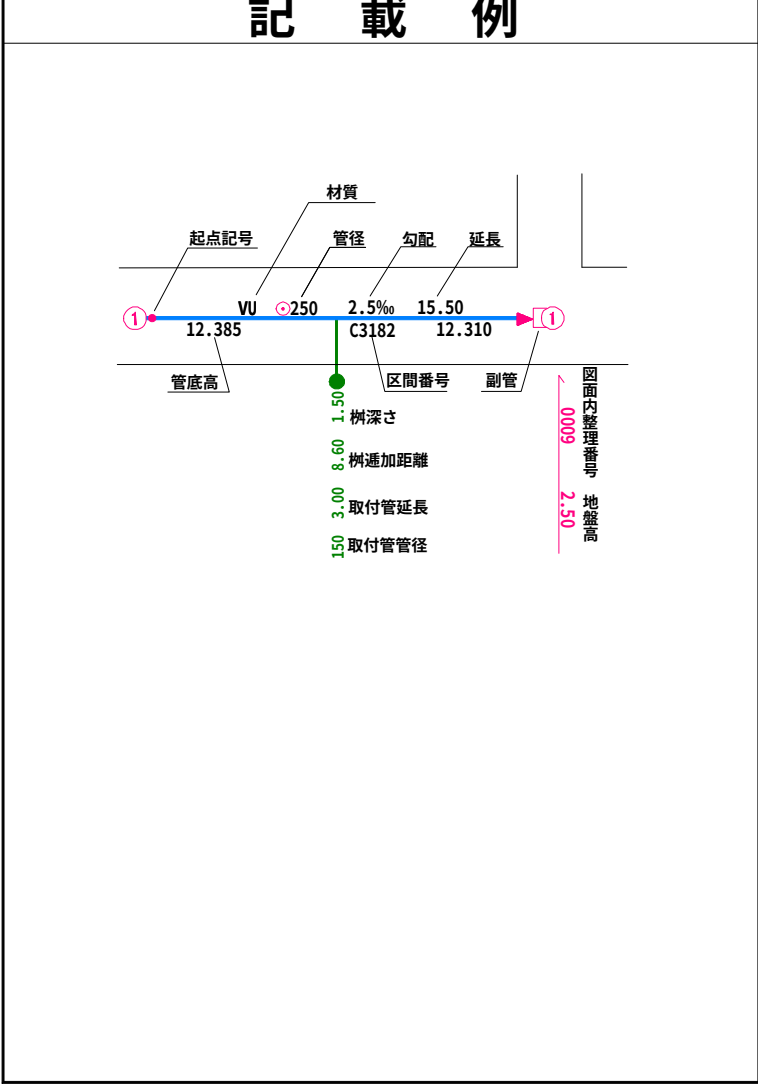

小美玉市


令和七年三月作成

国際航業株式会社調製

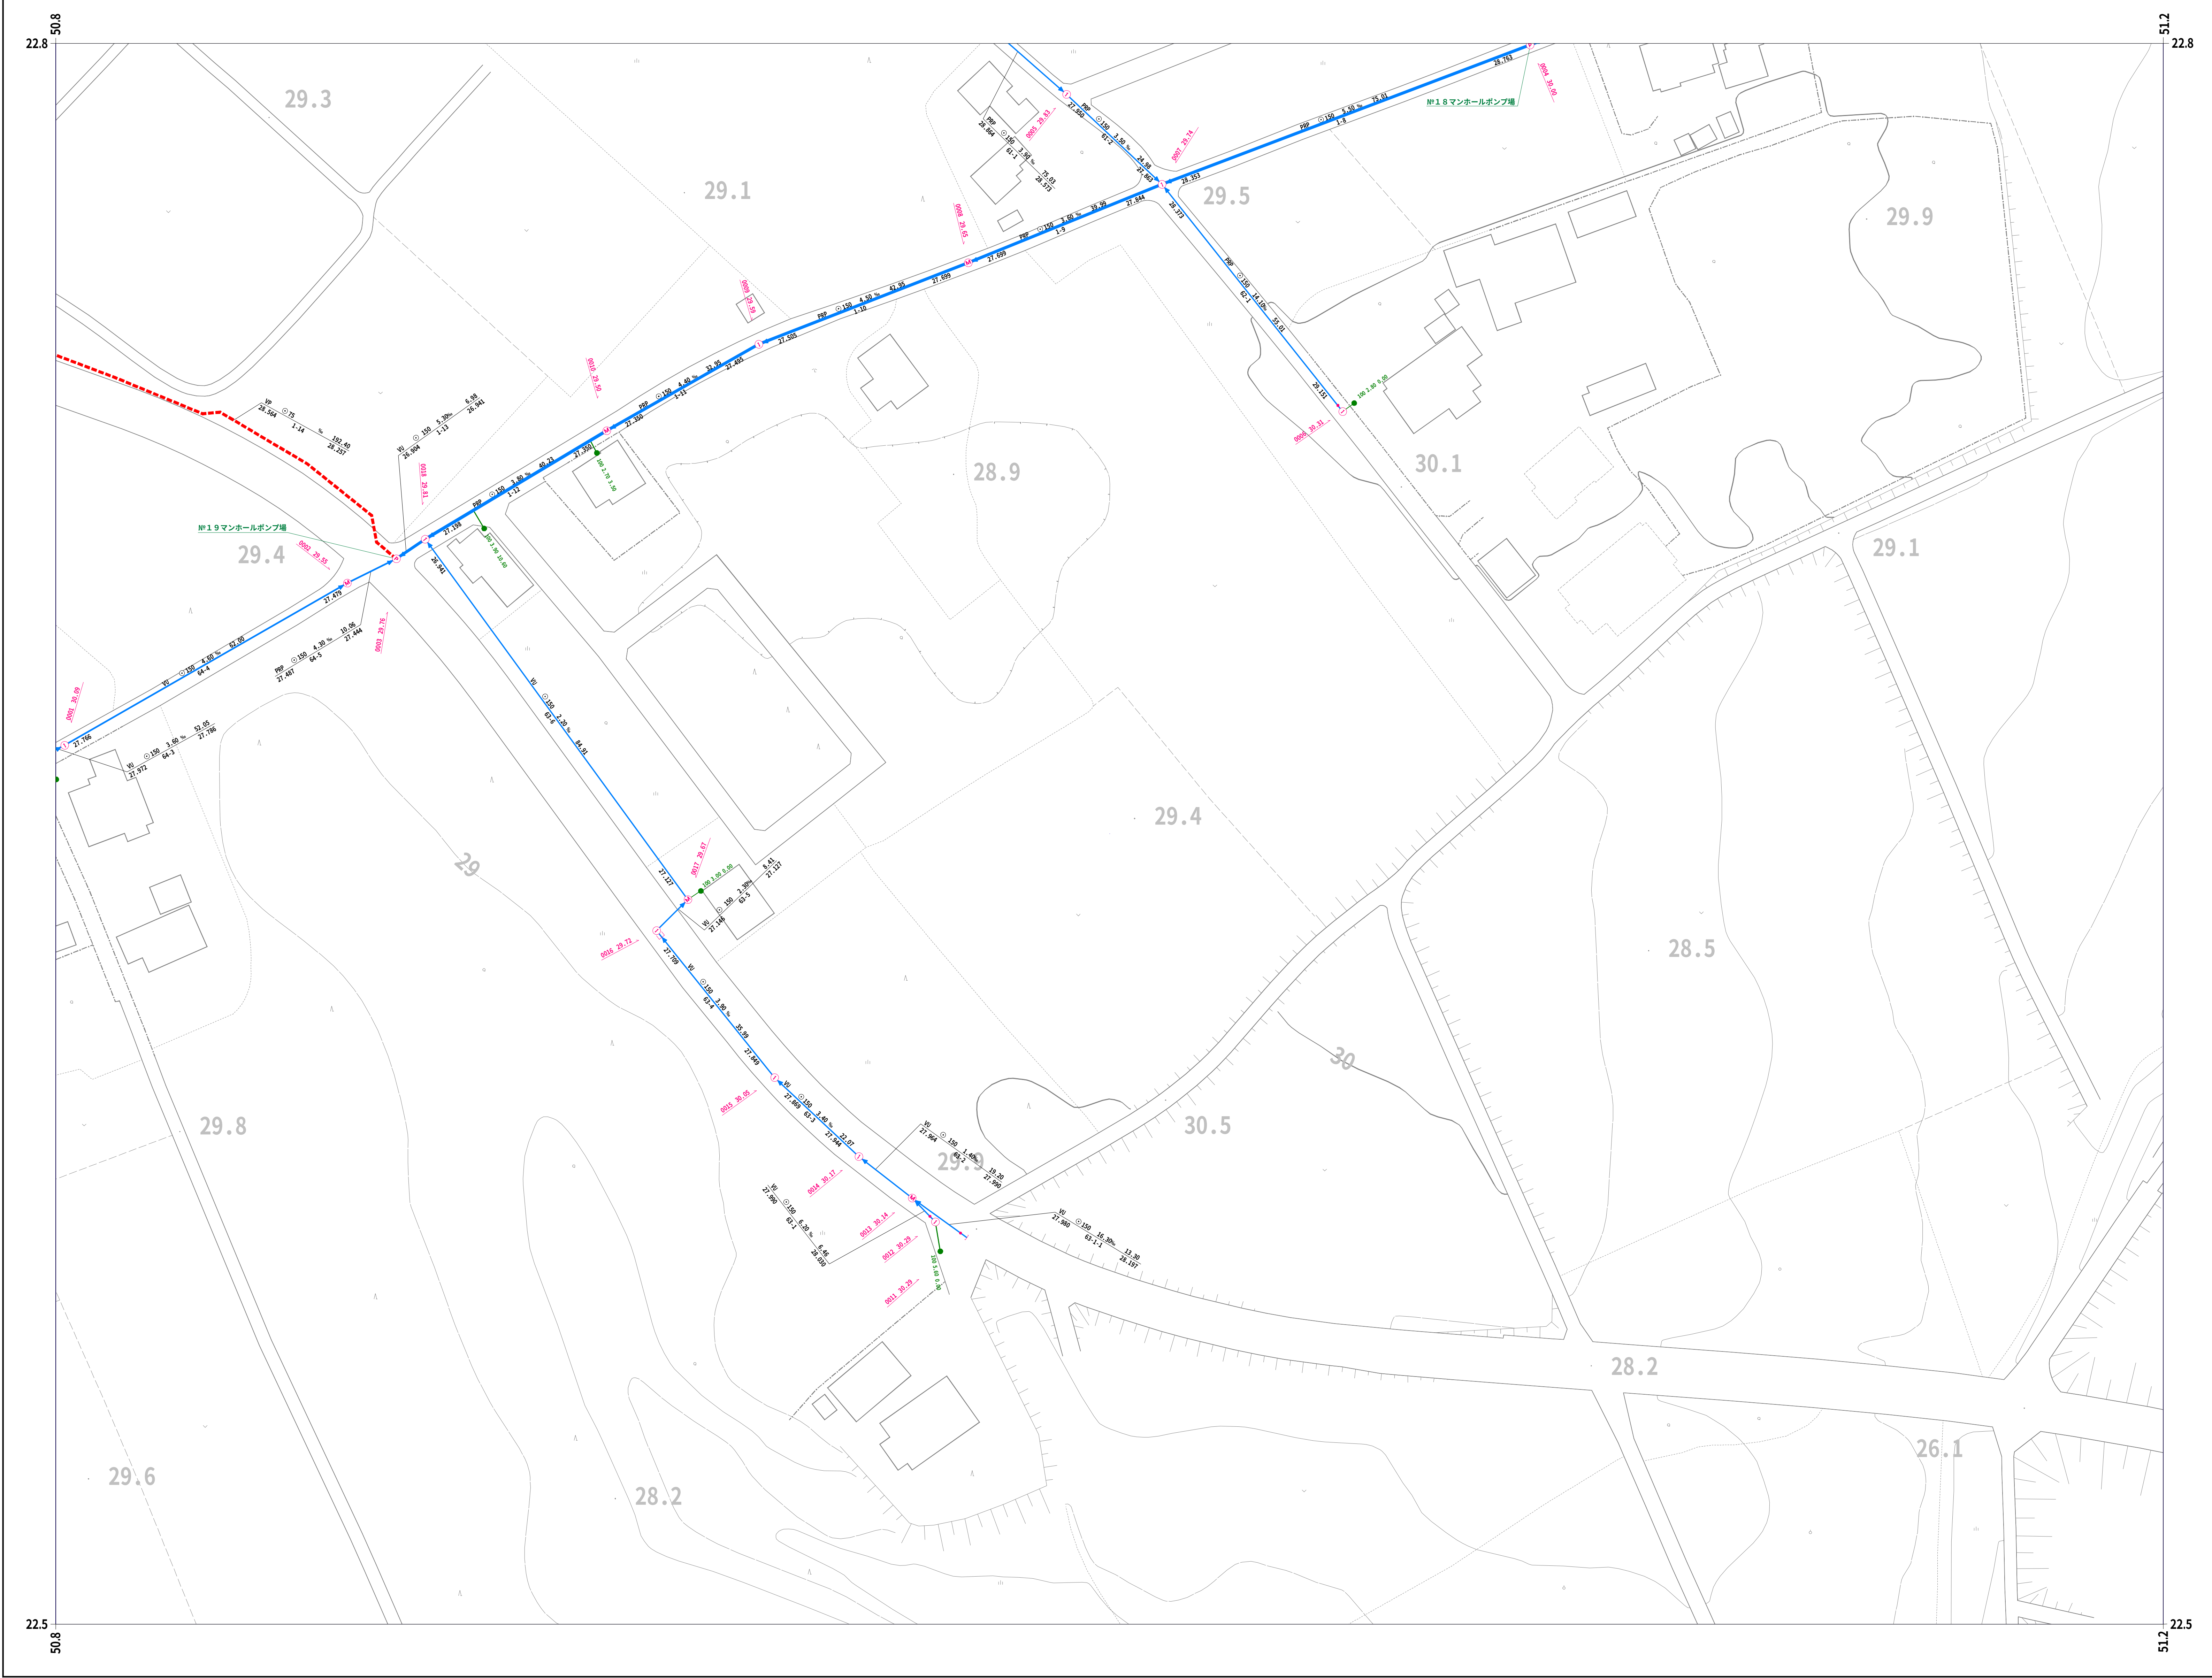




22-37	22-38	22-39
22-47	22-48	22-49
	22-58	22-59

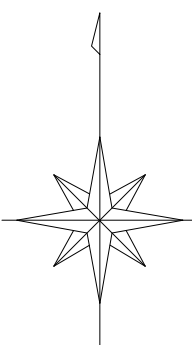


凡 例	
人 孔	
0号マンホール(円形φ75)	①
1号マンホール(円形φ90)	②
2号マンホール(円形φ120)	③
3号マンホール(円形φ150)	④
4号マンホール(円形φ180)	⑤
5号マンホール(210×120)	⑥
6号マンホール(260×120)	⑦
特殊マンホール	⑧
特 1号マンホール(60×90)	⑨
特 2号マンホール(120×120)	⑩
特 3号マンホール(140×120)	⑪
特 4号マンホール(180×120)	⑫
特 5号マンホール(φ150)	⑬
特 6号マンホール(φ180)	⑭
特 7号マンホール(210×210)	⑮
楕円マンホール	⑯
矩形マンホール	⑰
小口径マンホール	⑱
マンホール	⑲
ポンプ付マンホール	⑳
吐 口	㉑
仮想マンホール	㉒
管止め	㉓
流域下水道マンホール	㉔
樹	
20cm樹	㉕
30cm樹	㉖
0号マンホール樹	㉗
雨水樹	㉘
取付管のみ	㉙
管止め及び小口径樹	㉚
管 渠	
幹線	㉛
枝線	㉜
幹線 (圧送)	㉝
枝線 (圧送)	㉞
幹線 雨水)	㉟

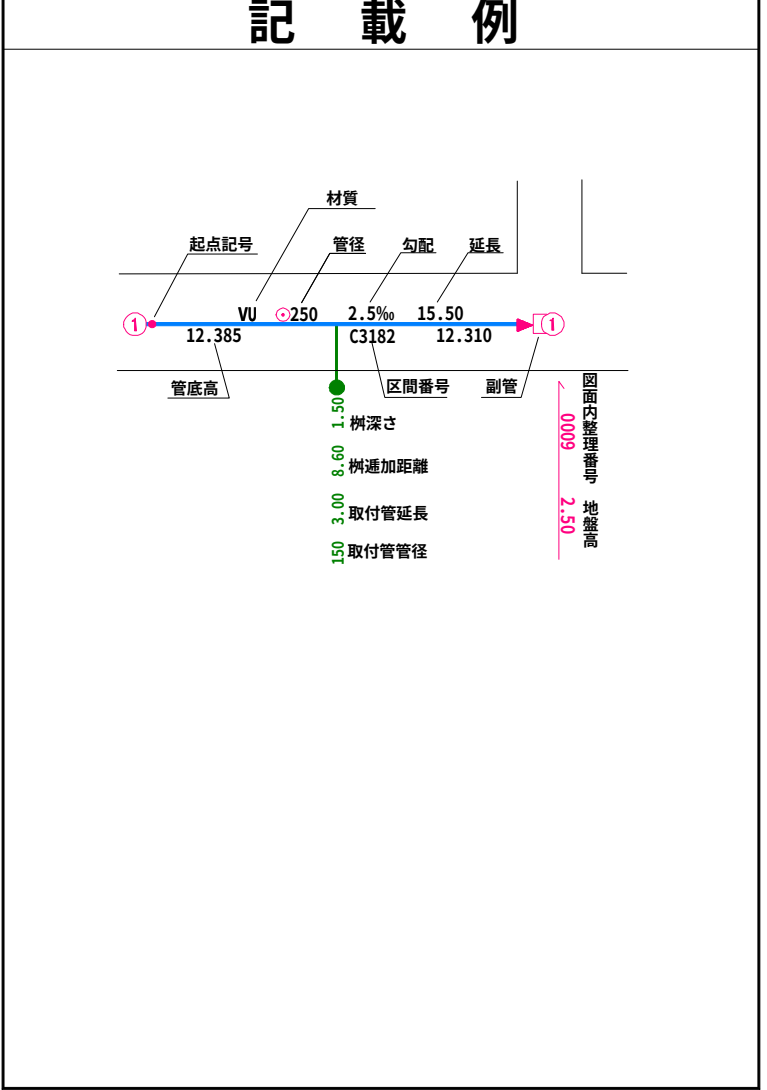


小美玉市


1:500

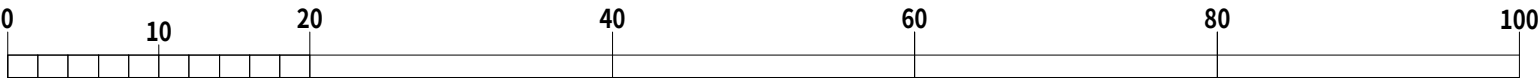


令和七年三月作成

国際航業株式会社調製

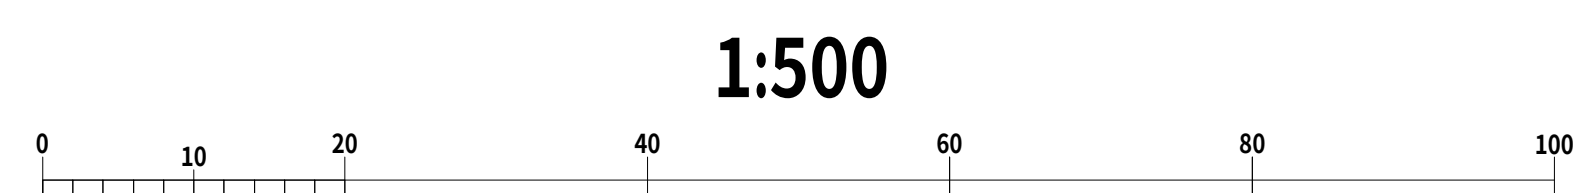


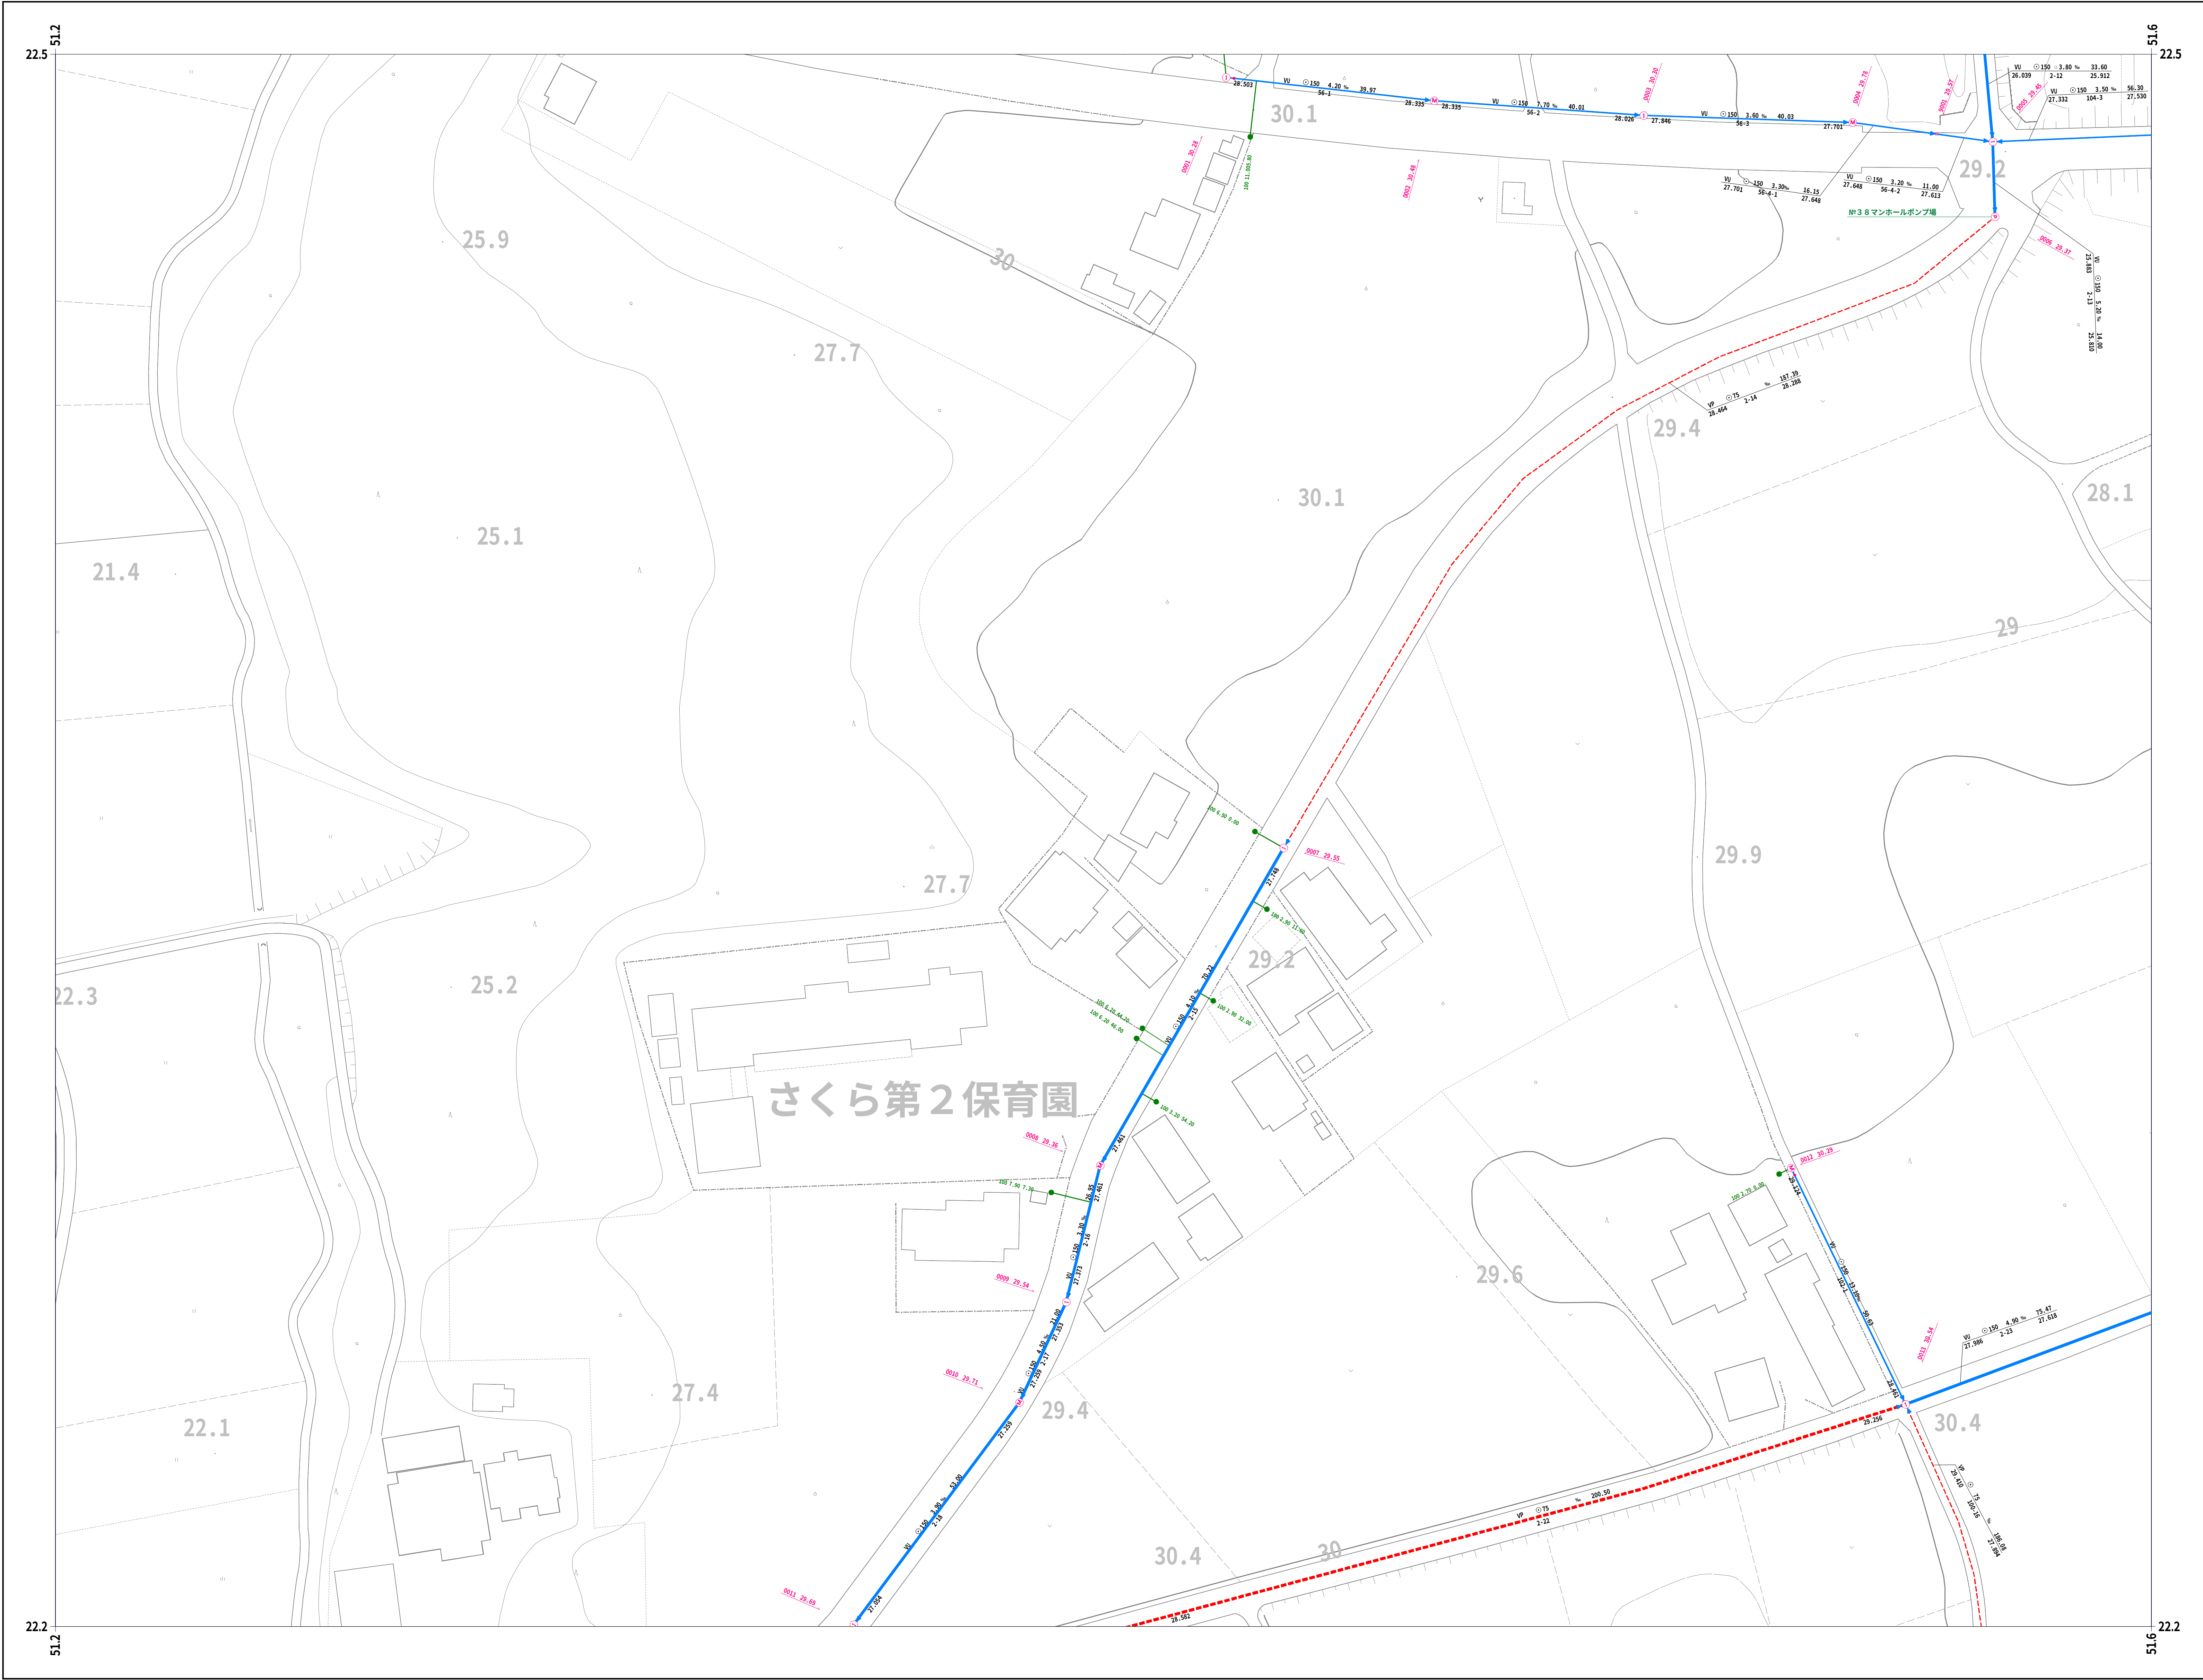

22-47	22-48	22-49
	22-58	22-59
	22-68	22-69

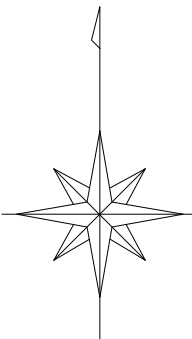

凡 例	
人	孔
0号マンホール(円形φ75)	①
1号マンホール(円形φ90)	②
2号マンホール(円形φ120)	③
3号マンホール(円形φ150)	④
4号マンホール(円形φ180)	⑤
5号マンホール(210×120)	⑥
6号マンホール(260×120)	⑦
特殊マンホール	⑧
特 1号マンホール(60×90)	⑨
特 2号マンホール(120×120)	⑩
特 3号マンホール(140×120)	⑪
特 4号マンホール(180×120)	⑫
特 5号マンホール(φ150)	⑬
特 6号マンホール(φ180)	⑭
特 7号マンホール(210×210)	⑮
楕円マンホール	⑯
矩形マンホール	⑰
小口径マンホール	⑱
マンシンホール	⑲
ポンプ付マンホール	⑳
吐 口	㉑
仮想マンホール	㉒
管止め	㉓
流域下水道マンホール	㉔
樹	
20cm樹	①
30cm樹	②
0号マンホール樹	③
雨水樹	④
取付管のみ	⑤
管止め及び小口径樹	⑥
管 渠	
幹線	①
枝線	②
幹線 圧送)	③
枝線 圧送)	④
幹線 雨水)	⑤

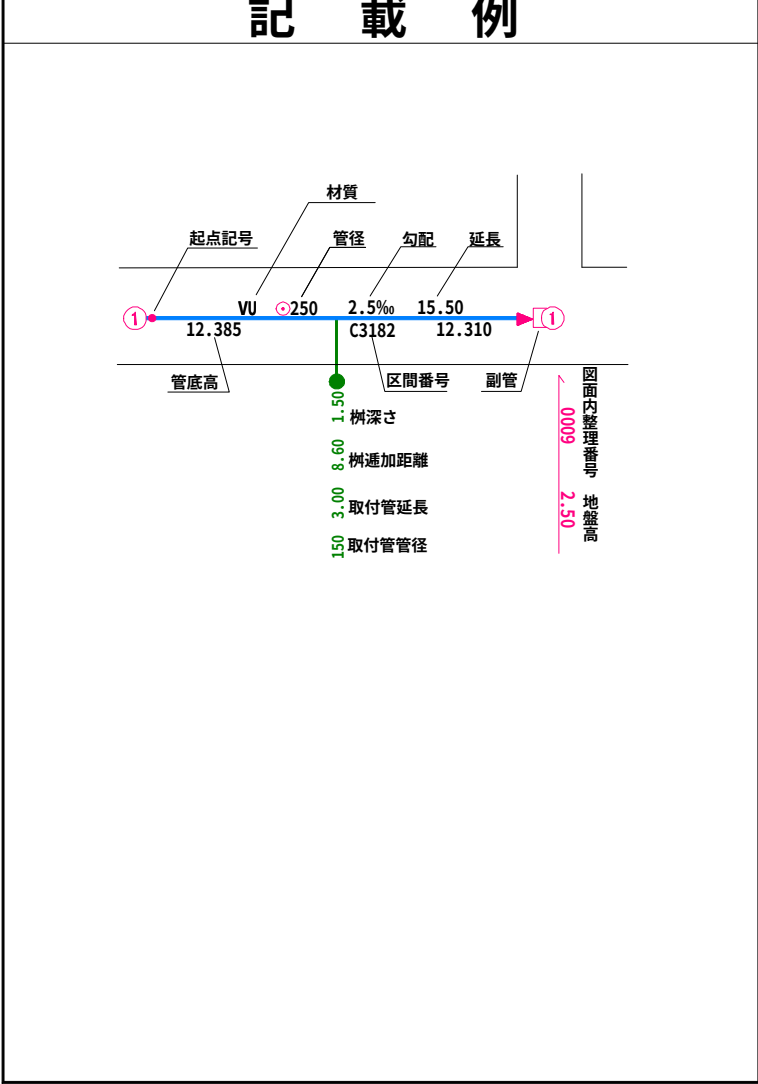

小美玉市


令和七年三月作成

国際航業株式会社調製


令和七年三月作成




22-48	22-49	23-40
22-58	22-59	23-50
22-68	22-69	

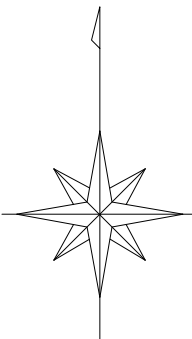


凡 例	
人 孔	
0号マンホール(円形φ75)	①
1号マンホール(円形φ90)	②
2号マンホール(円形φ120)	③
3号マンホール(円形φ150)	④
4号マンホール(円形φ180)	⑤
5号マンホール(210×120)	⑥
6号マンホール(260×120)	⑦
特殊マンホール	⑧
特 1号マンホール(60×90)	⑨
特 2号マンホール(120×120)	⑩
特 3号マンホール(140×120)	⑪
特 4号マンホール(180×120)	⑫
特 5号マンホール(φ150)	⑬
特 6号マンホール(φ180)	⑭
特 7号マンホール(210×210)	⑮
楕円マンホール	⑯
矩形マンホール	⑰
小口径マンホール	⑱
マンホール	⑲
ポンプ付マンホール	⑳
吐 口	㉑
仮想マンホール	㉒
管止め	㉓
流域下水道マンホール	㉔
樹	
20cm樹	㉕
30cm樹	㉖
0号マンホール樹	㉗
雨水樹	㉘
取付管のみ	㉙
管止め及び小口径樹	㉚
管 渠	
幹線	㉛
枝線	㉜
幹線 圧送)	㉝
枝線 圧送)	㉞
幹線 雨水)	㉟

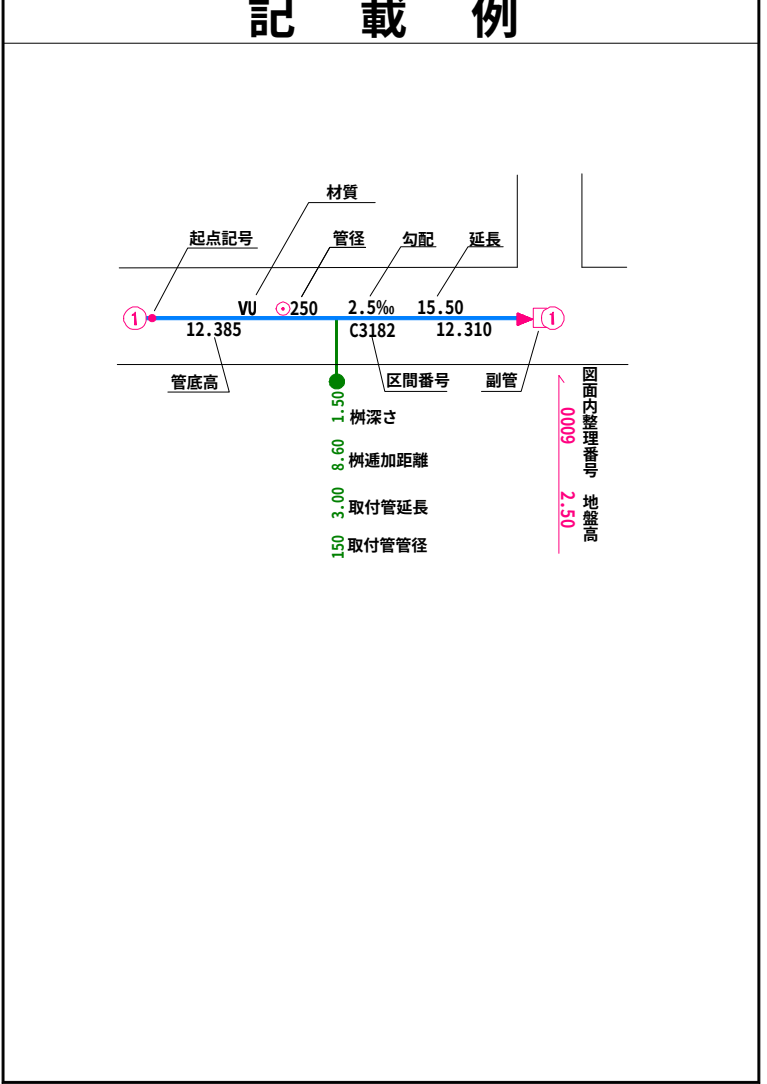


小美玉市

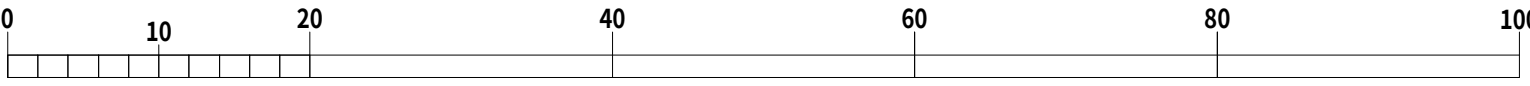

国際航業株式会社調製

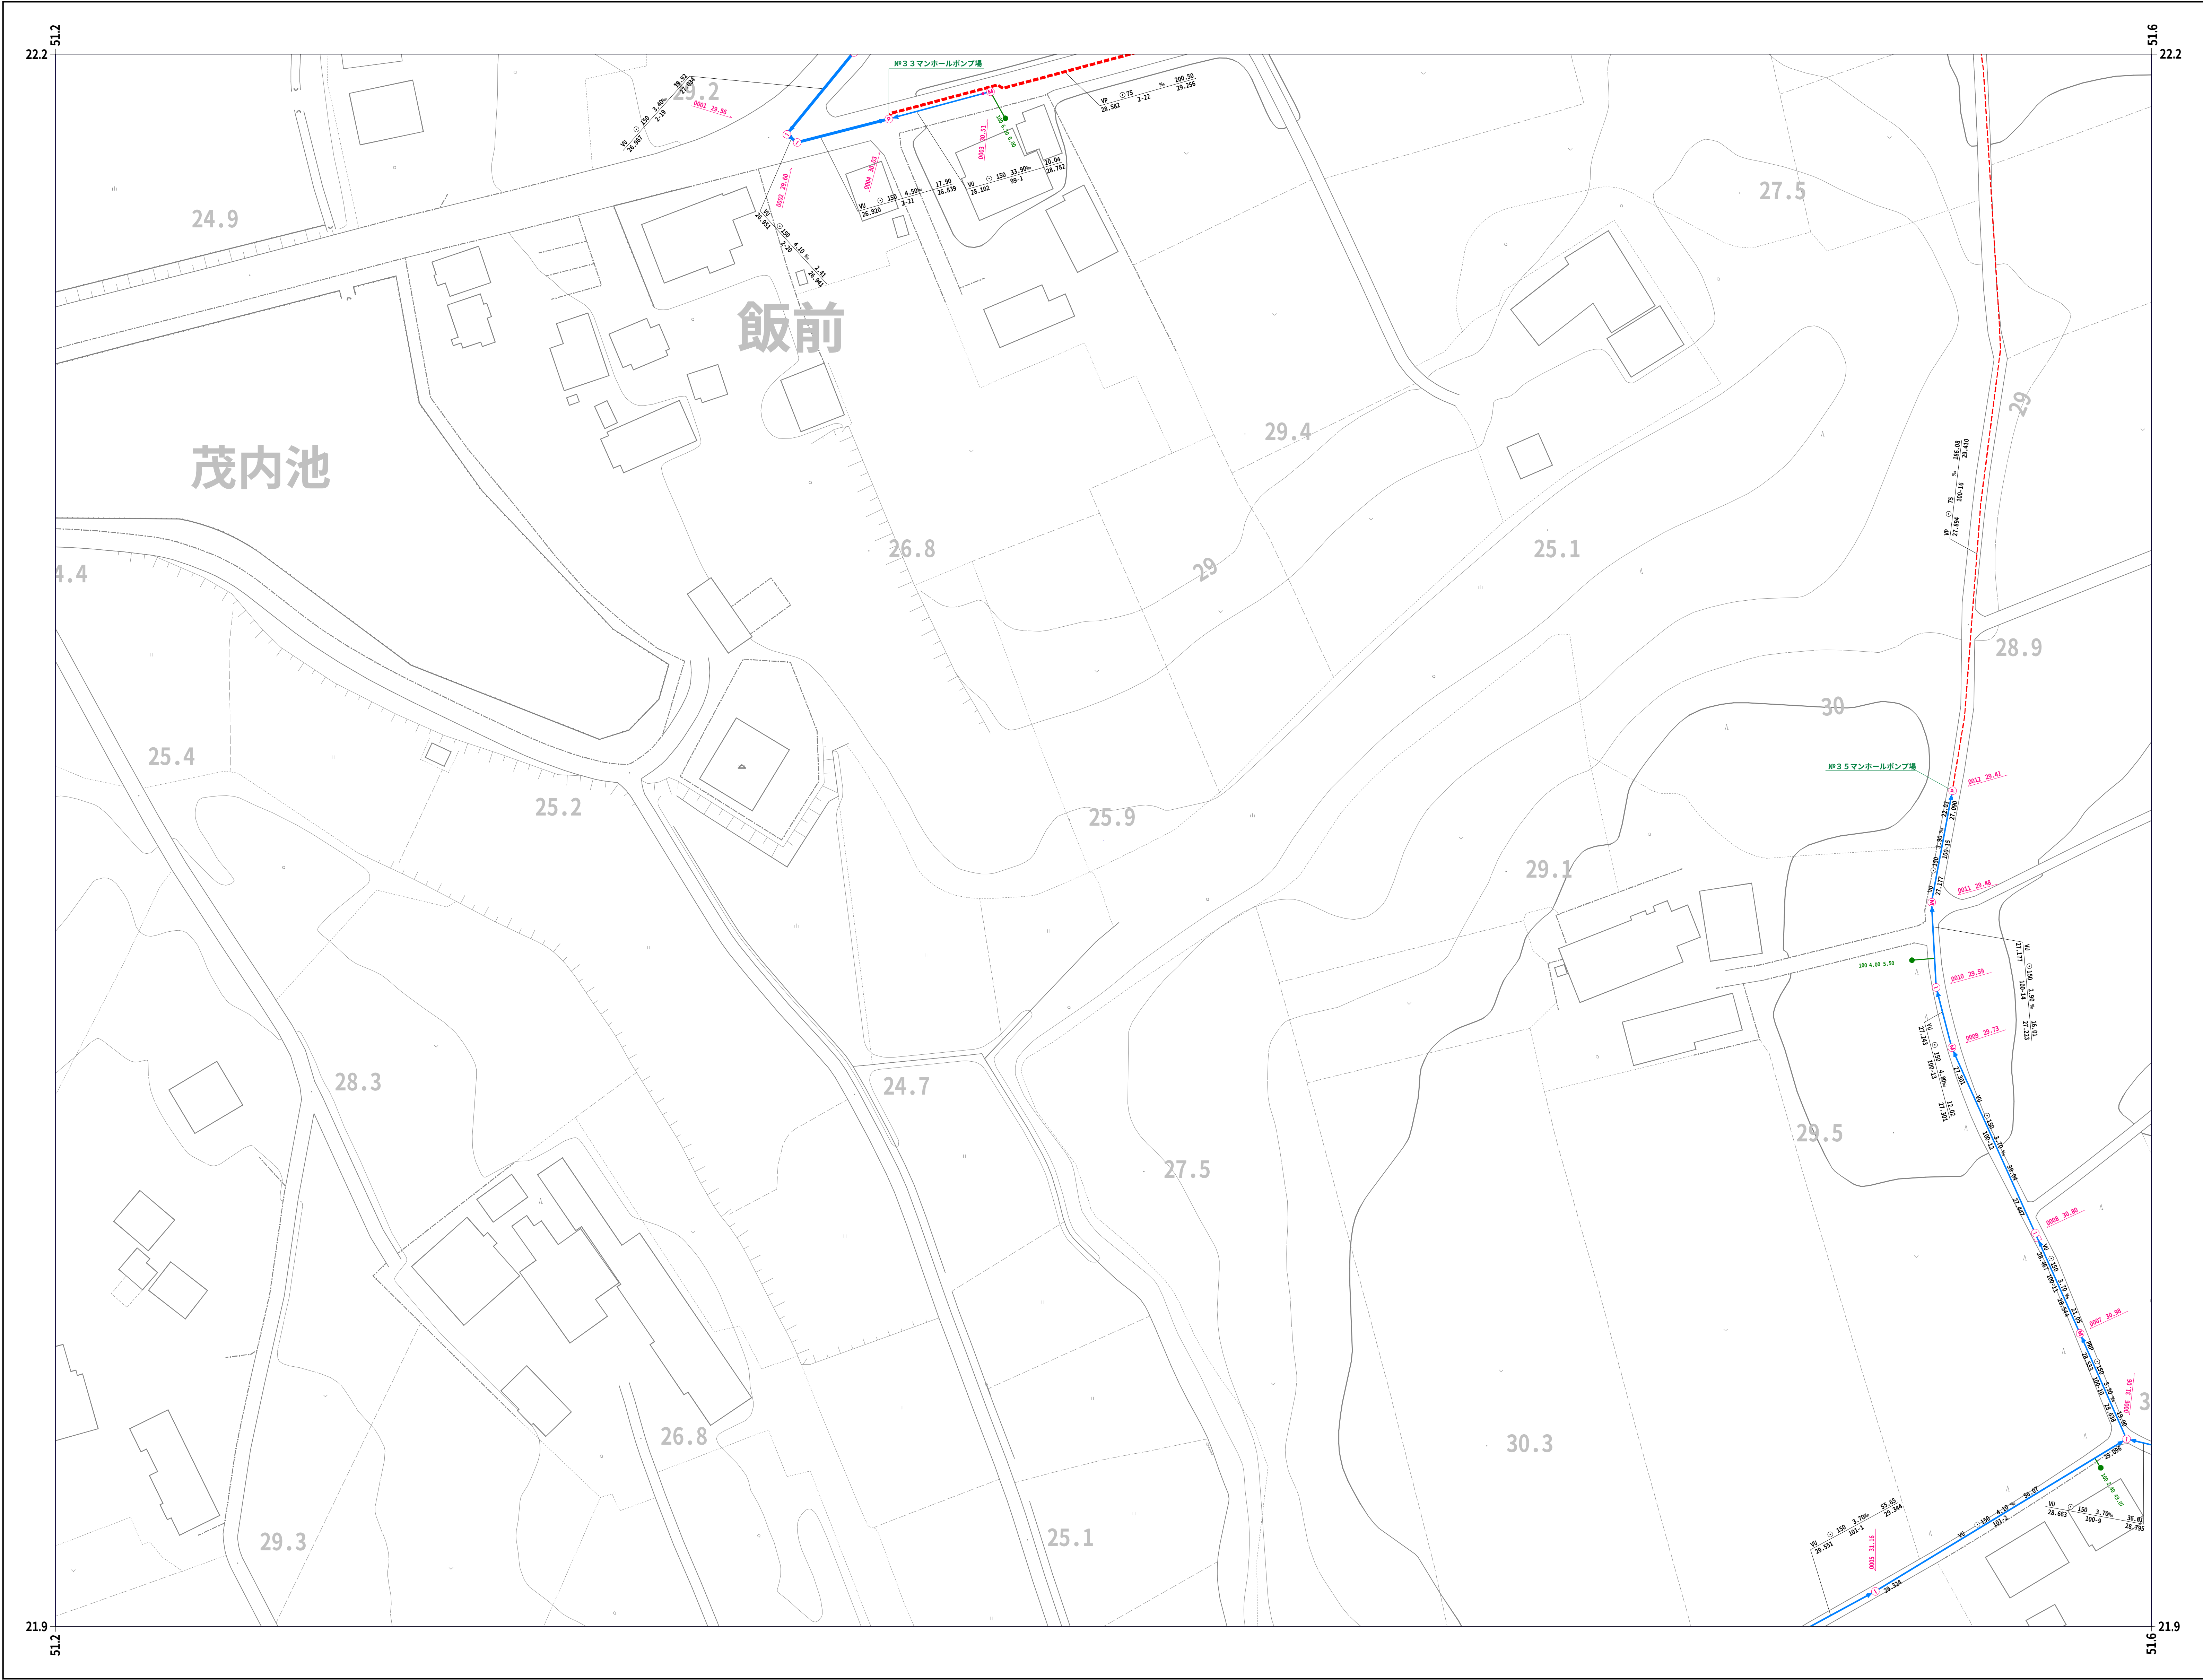

	22-58	22-59
	22-68	22-69
	22-78	

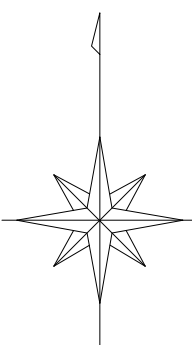

凡 例

人	孔
0号マンホール(円形φ75)	①
1号マンホール(円形φ90)	②
2号マンホール(円形φ120)	③
3号マンホール(円形φ150)	④
4号マンホール(円形φ180)	⑤
5号マンホール(210×120)	⑥
6号マンホール(260×120)	⑦
特殊マンホール	⑧
特 1号マンホール(60×90)	⑨
特 2号マンホール(120×120)	⑩
特 3号マンホール(140×120)	⑪
特 4号マンホール(180×120)	⑫
特 5号マンホール(φ150)	⑬
特 6号マンホール(φ180)	⑭
特 7号マンホール(210×210)	⑮
楕円マンホール	⑯
矩形マンホール	⑰
小口径マンホール	⑱
マンシンホール	⑲
ポンプ付マンホール	⑳
吐 口	㉑
仮想マンホール	㉒
管止め	㉓
流域下水道マンホール	㉔

樹


20cm樹	①
30cm樹	②
0号マンホール樹	③
雨水樹	④
取付管のみ	⑤
管止め及び小口径樹	⑥

管 渠


幹線	①
枝線	②
幹線 圧送)	③
枝線 圧送)	④
幹線 雨水)	⑤

記 載 例

小美玉市

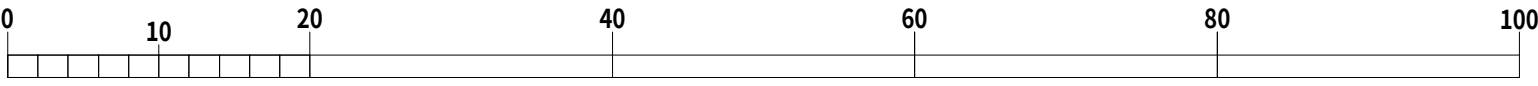


22-58	22-59	23-50
22-68	22-69	
22-78		

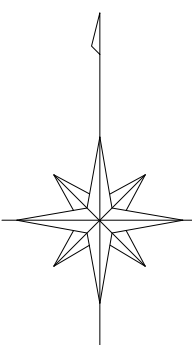

凡 例	
人	孔
0号マンホール(円形φ75)	①
1号マンホール(円形φ90)	②
2号マンホール(円形φ120)	③
3号マンホール(円形φ150)	④
4号マンホール(円形φ180)	⑤
5号マンホール(210×120)	⑥
6号マンホール(260×120)	⑦
特殊マンホール	⑧
特 1号マンホール(60×90)	⑨
特 2号マンホール(120×120)	⑩
特 3号マンホール(140×120)	⑪
特 4号マンホール(180×120)	⑫
特 5号マンホール(φ150)	⑬
特 6号マンホール(φ180)	⑭
特 7号マンホール(210×210)	⑮
楕円マンホール	⑯
矩形マンホール	⑰
小口径マンホール	⑱
マンシホール	⑲
ポンプ付マンホール	⑳
吐 口	㉑
仮想マンホール	㉒
管止め	㉓
流域下水道マンホール	㉔
樹	
20cm樹	①
30cm樹	②
0号マンホール樹	③
雨水樹	④
取付管のみ	⑤
管止め及び小口径樹	⑥
管 渠	
幹線	①
枝線	②
幹線 圧送)	③
枝線 圧送)	④
幹線 雨水)	⑤

記 載 例	
	0号マンホール(樹) 管(ポンプ)

小美玉市

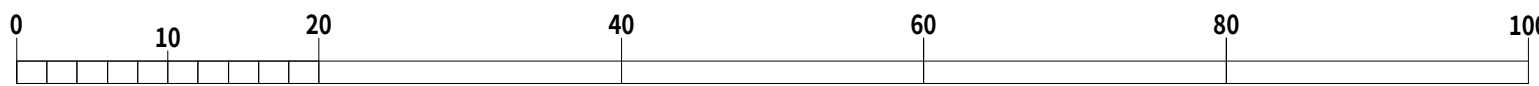


令和七年三月作成

国際航業株式会社調製


令和七年三月作成



	22-68	22-69
	22-78	

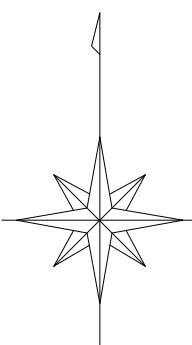


凡 例	
人 孔	
0号マンホール(円形φ75)	①
1号マンホール(円形φ90)	②
2号マンホール(円形φ120)	③
3号マンホール(円形φ150)	④
4号マンホール(円形φ180)	⑤
5号マンホール(210×120)	⑥
6号マンホール(260×120)	⑦
特殊マンホール	⑧
特 1号マンホール(60×90)	⑨
特 2号マンホール(120×120)	⑩
特 3号マンホール(140×120)	⑪
特 4号マンホール(180×120)	⑫
特 5号マンホール(φ150)	⑬
特 6号マンホール(φ180)	⑭
特 7号マンホール(210×210)	⑮
楕円マンホール	⑯
矩形マンホール	⑰
小口径マンホール	⑱
マンホール	⑲
ポンプ付マンホール	⑳
吐 口	㉑
仮想マンホール	㉒
管止め	㉓
流域下水道マンホール	㉔
樹	
20cm樹	㉕
30cm樹	㉖
0号マンホール樹	㉗
雨水樹	㉘
取付管のみ	㉙
管止め及び小口径樹	㉚
管 渠	
幹線	㉛
枝線	㉜
幹線 (圧送)	㉝
枝線 (圧送)	㉞
幹線 雨水)	㉟

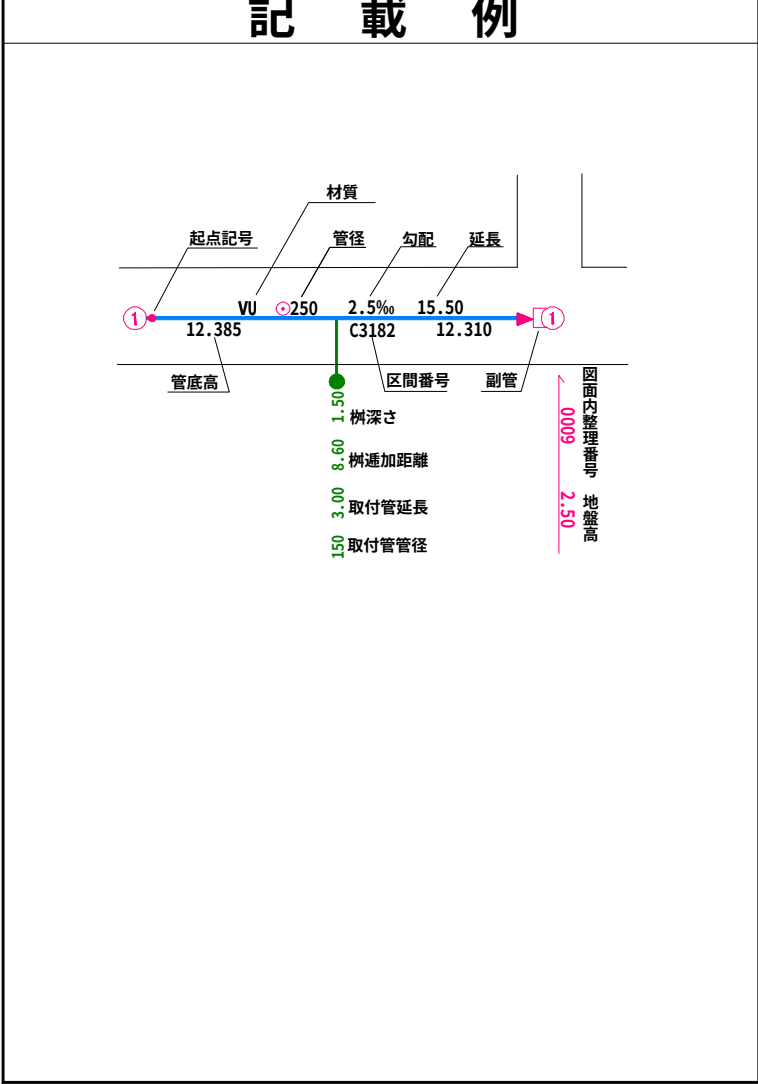


小美玉市

1:500

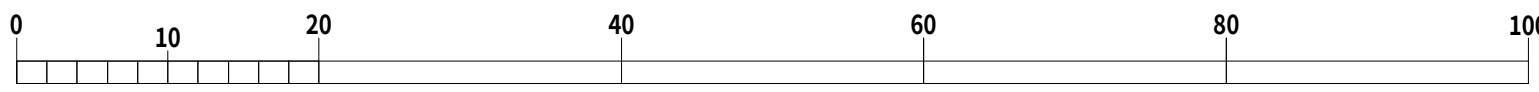


国際航業株式会社調製

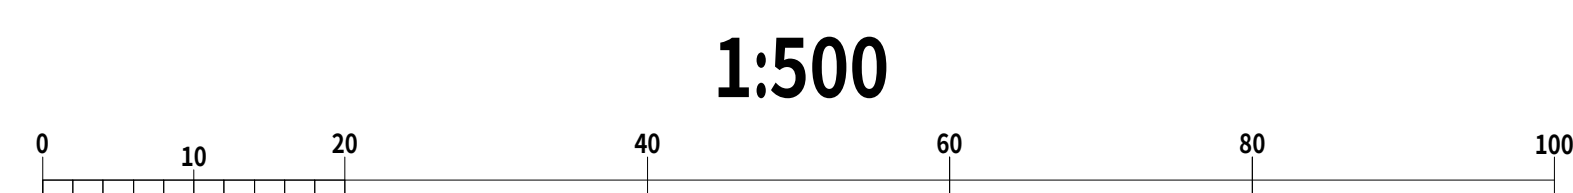[illegible]


令和七年三月作成



13-90	13-91	
23-00	23-01	
23-10	23-11	23-12

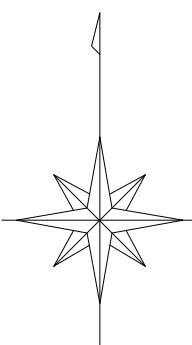


凡 例	
人	孔
0号マンホール(円形φ75)	①
1号マンホール(円形φ90)	②
2号マンホール(円形φ120)	③
3号マンホール(円形φ150)	④
4号マンホール(円形φ180)	⑤
5号マンホール(210×120)	⑥
6号マンホール(260×120)	⑦
特殊マンホール	⑧
特 1号マンホール(60×90)	⑨
特 2号マンホール(120×120)	⑩
特 3号マンホール(140×120)	⑪
特 4号マンホール(180×120)	⑫
特 5号マンホール(φ150)	⑬
特 6号マンホール(φ180)	⑭
特 7号マンホール(210×210)	⑮
楕円マンホール	⑯
矩形マンホール	⑰
小口径マンホール	⑱
マンシンホール	⑲
ポンプ付マンホール	⑳
吐 口	㉑
仮想マンホール	㉒
管止め	㉓
流域下水道マンホール	㉔
樹	
20cm樹	①
30cm樹	②
0号マンホール樹	③
雨水樹	④
取付管のみ	⑤
管止め及び小口径樹	⑥
管 渠	
幹線	①
枝線	②
幹線 圧送)	③
枝線 圧送)	④
幹線 雨水)	⑤

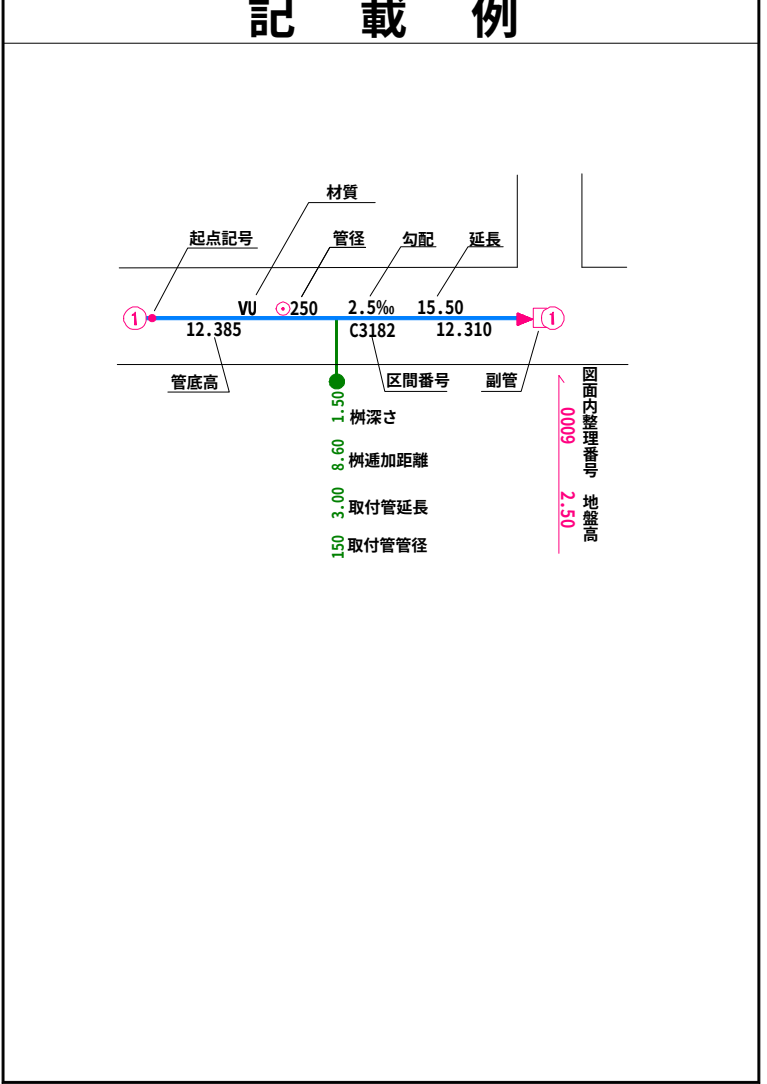


小美玉市

1:500

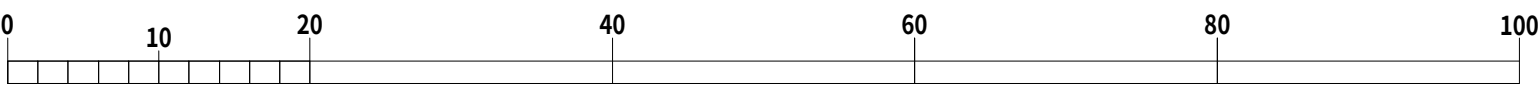


国際航業株式会社調製

令和七年三月作成

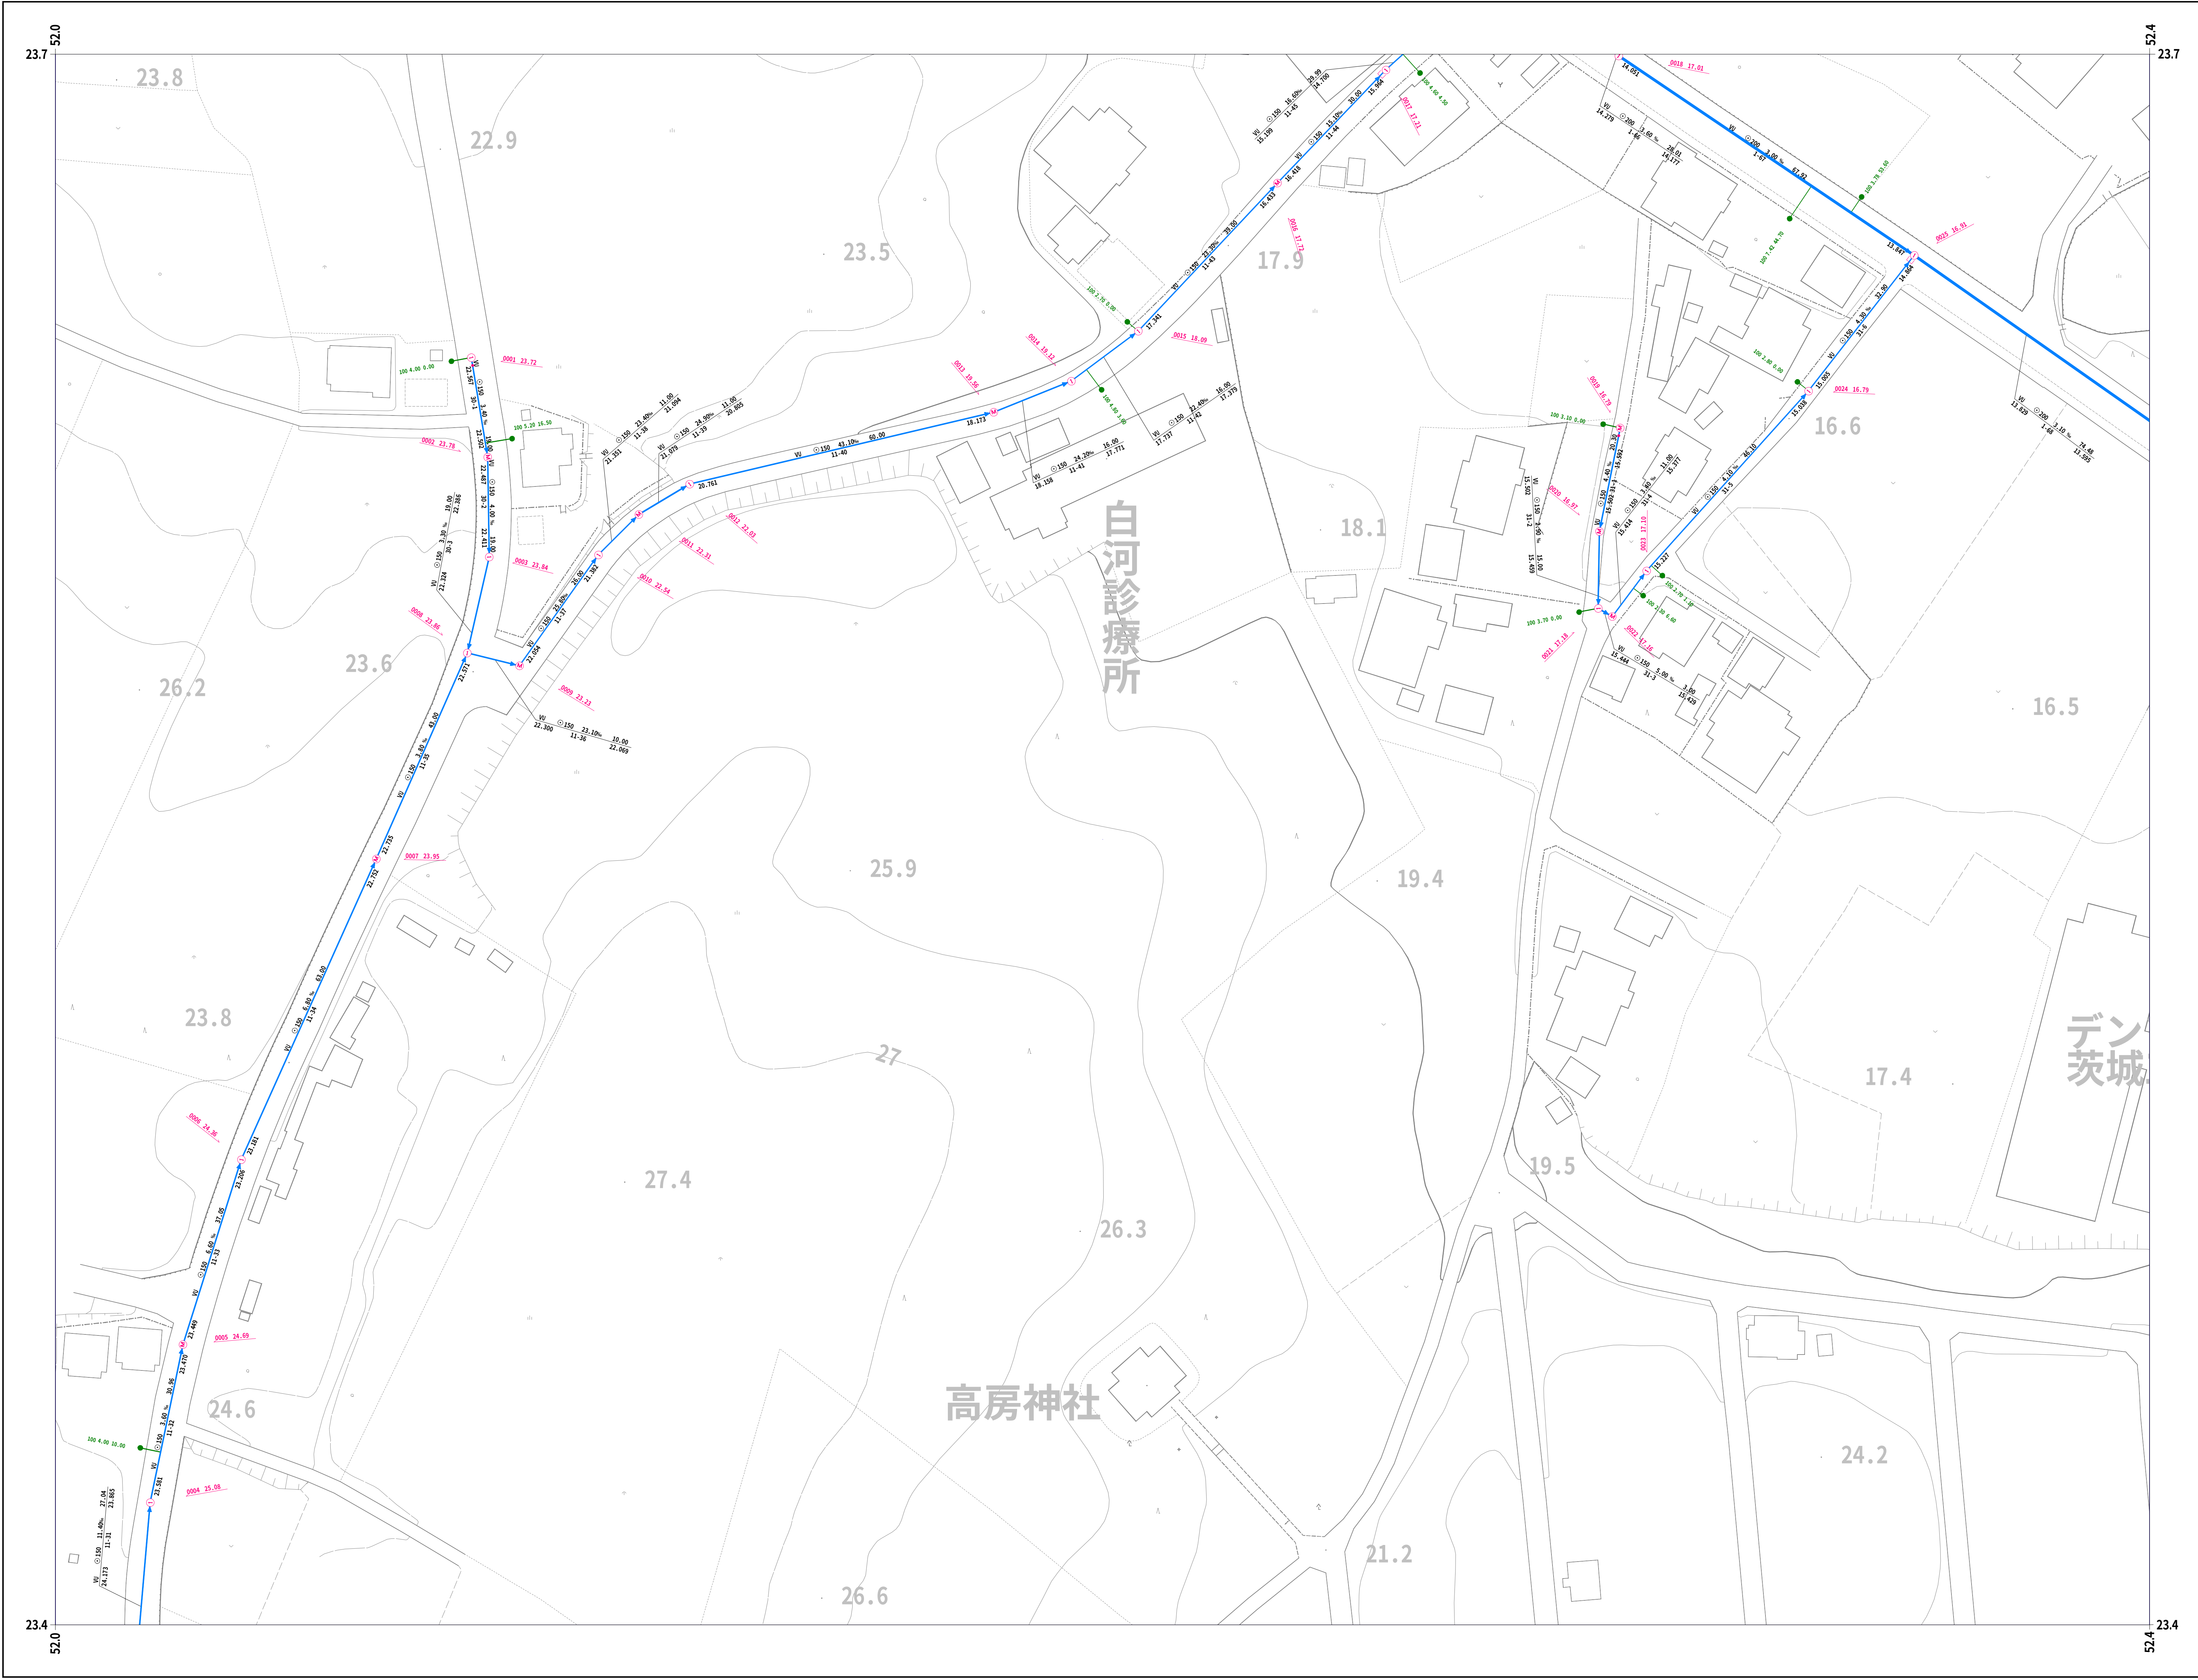

22-09	23-00	23-01
22-19	23-10	23-11
22-29	23-20	23-21

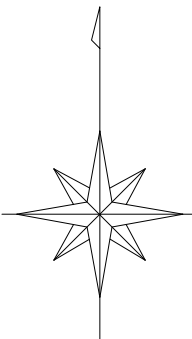

凡 例

人	孔
0号マンホール(円形φ75)	①
1号マンホール(円形φ90)	②
2号マンホール(円形φ120)	③
3号マンホール(円形φ150)	④
4号マンホール(円形φ180)	⑤
5号マンホール(210×120)	⑥
6号マンホール(260×120)	⑦
特殊マンホール	⑧
特 1号マンホール(60×90)	⑨
特 2号マンホール(120×120)	⑩
特 3号マンホール(140×120)	⑪
特 4号マンホール(180×120)	⑫
特 5号マンホール(φ150)	⑬
特 6号マンホール(φ180)	⑭
特 7号マンホール(210×210)	⑮
楕円マンホール	⑯
矩形マンホール	⑰
小口径マンホール	⑱
マンシンホール	⑲
ポンプ付マンホール	⑳
吐 口	㉑
仮想マンホール	㉒
管止め	㉓
流域下水道マンホール	㉔

樹

20cm樹	①
30cm樹	②
0号マンホール樹	③
雨水樹	④
取付管のみ	⑤
管止め及び小口径樹	⑥


管 渠


幹線	①
枝線	②
幹線 圧送)	③
枝線 圧送)	④
幹線 雨水)	⑤

記 載 例


小美玉市

国際航業株式会社調製

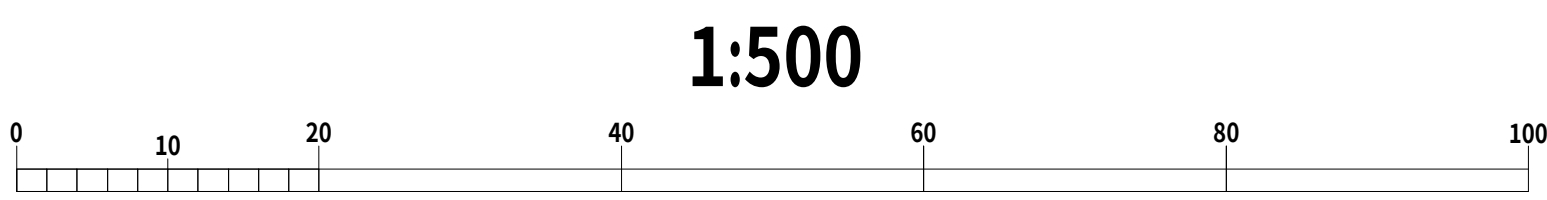


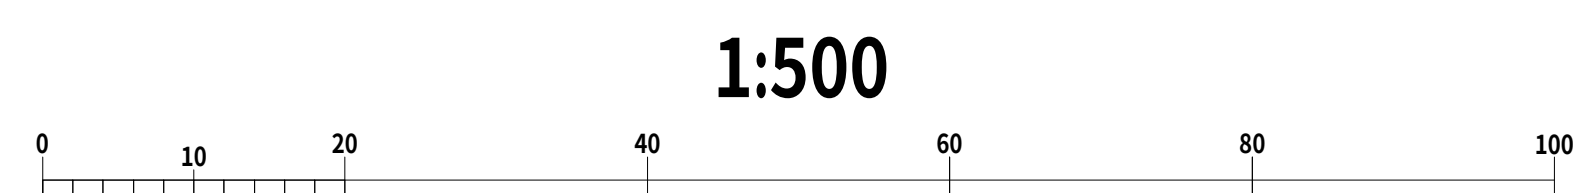[illegible]


令和七年三月作成

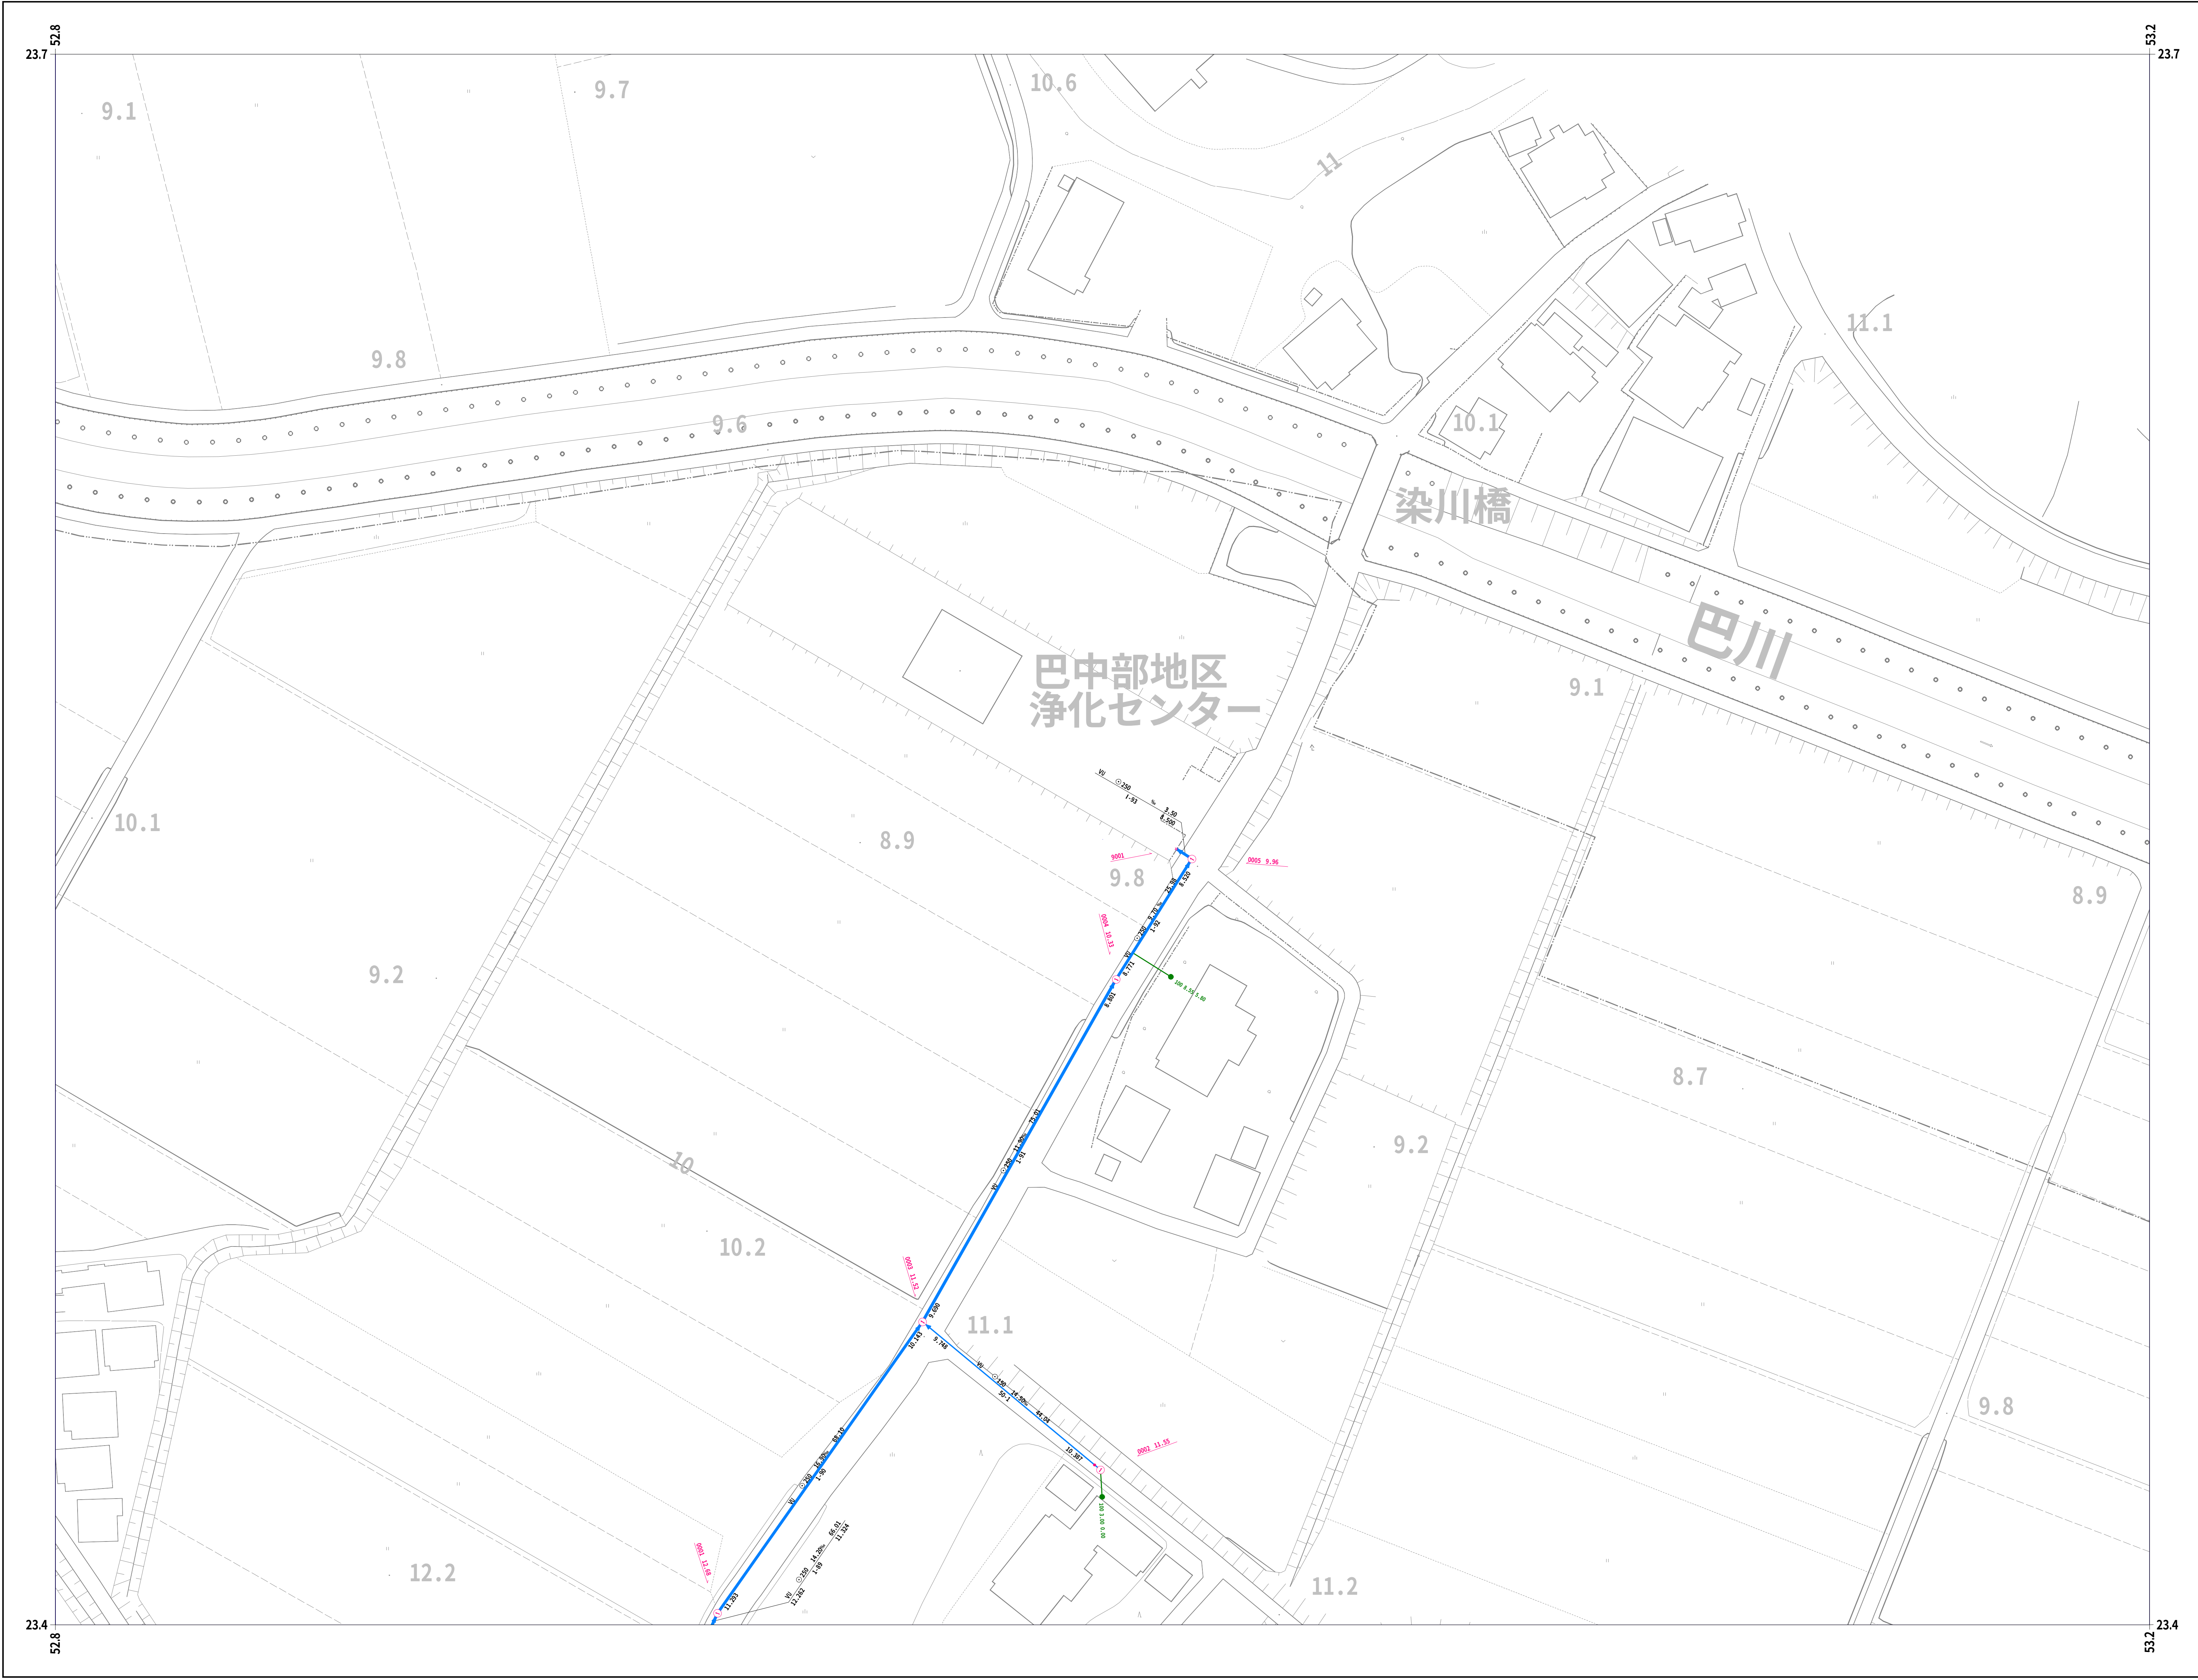

23-01		
23-11	23-12	
23-21	23-22	

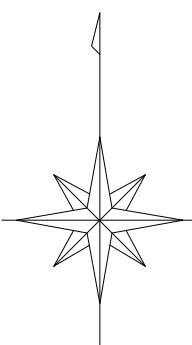

凡 例	
人	孔
0号マンホール(円形φ75)	①
1号マンホール(円形φ90)	②
2号マンホール(円形φ120)	③
3号マンホール(円形φ150)	④
4号マンホール(円形φ180)	⑤
5号マンホール(210×120)	⑥
6号マンホール(260×120)	⑦
特殊マンホール	⑧
特 1号マンホール(60×90)	⑨
特 2号マンホール(120×120)	⑩
特 3号マンホール(140×120)	⑪
特 4号マンホール(180×120)	⑫
特 5号マンホール(φ150)	⑬
特 6号マンホール(φ180)	⑭
特 7号マンホール(210×210)	⑮
楕円マンホール	⑯
矩形マンホール	⑰
小口径マンホール	⑱
マンホール	⑲
ポンプ付マンホール	⑳
吐 口	㉑
仮想マンホール	㉒
管止め	㉓
流域下水道マンホール	㉔
樹	
20cm樹	①
30cm樹	②
0号マンホール樹	③
雨水樹	④
取付管のみ	⑤
管止め及び小口径樹	⑥
管 渠	
幹線	①
枝線	②
幹線 圧送)	③
枝線 圧送)	④
幹線 雨水)	⑤

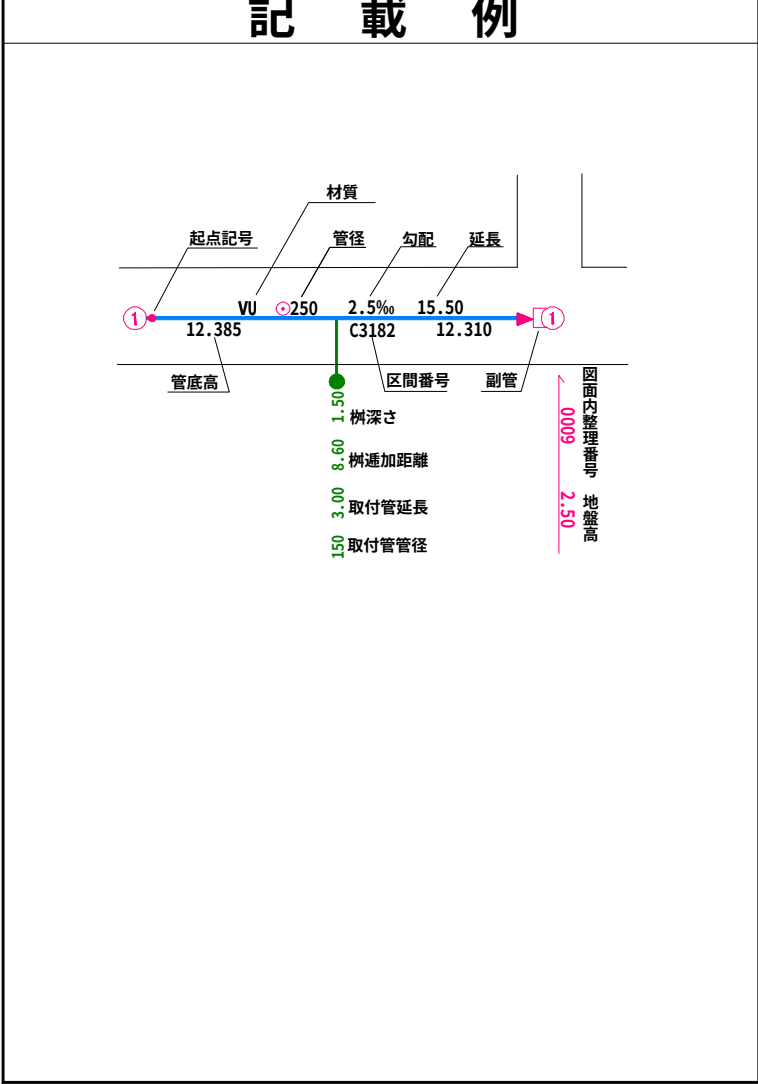


小美玉市


国際航業株式会社調製




22-19	23-10	23-11
22-29	23-20	23-21
22-39	23-30	23-31

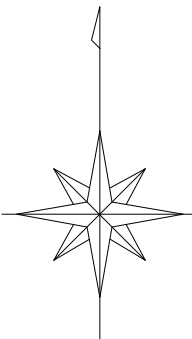

凡 例	
人 孔	
0号マンホール(円形φ75)	①
1号マンホール(円形φ90)	②
2号マンホール(円形φ120)	③
3号マンホール(円形φ150)	④
4号マンホール(円形φ180)	⑤
5号マンホール(210×120)	⑥
6号マンホール(260×120)	⑦
特殊マンホール	⑧
特 1号マンホール(60×90)	⑨
特 2号マンホール(120×120)	⑩
特 3号マンホール(140×120)	⑪
特 4号マンホール(180×120)	⑫
特 5号マンホール(φ150)	⑬
特 6号マンホール(φ180)	⑭
特 7号マンホール(210×210)	⑮
楕円マンホール	⑯
矩形マンホール	⑰
小口径マンホール	⑱
マンシンホール	⑲
ポンプ付マンホール	⑳
吐 口	㉑
仮想マンホール	㉒
管止め	㉓
流域下水道マンホール	㉔
樹	
20cm樹	㉕
30cm樹	㉖
0号マンホール樹	㉗
雨水樹	㉘
取付管のみ	㉙
管止め及び小口径樹	㉚
管 渠	
幹線	㉛
枝線	㉜
幹線 圧送)	㉝
枝線 圧送)	㉞
幹線 雨水)	㉟

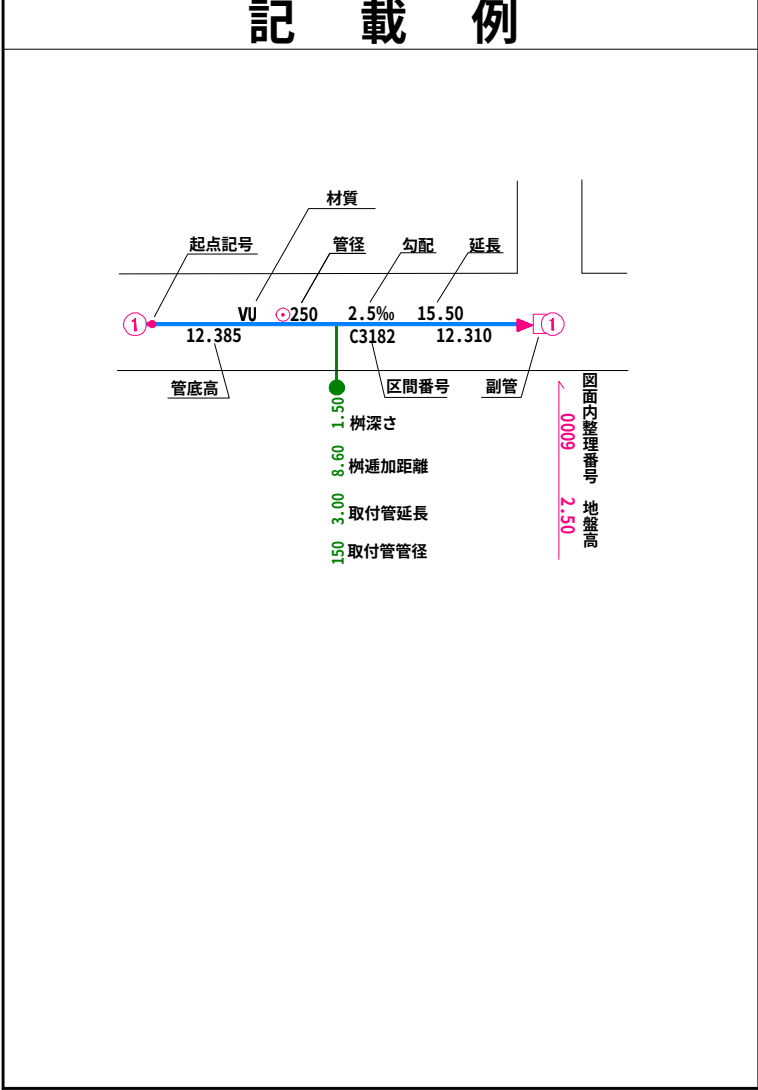

小美玉市

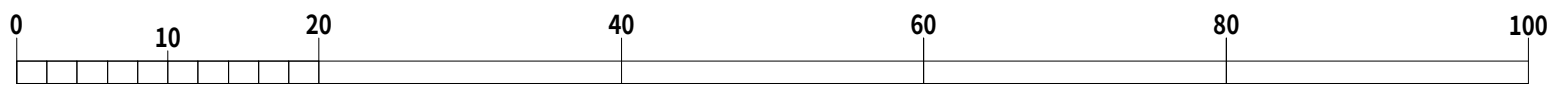


令和七年三月作成


国際航業株式会社調製




23-10	23-11	23-12
23-20	23-21	23-22
23-30	23-31	23-32

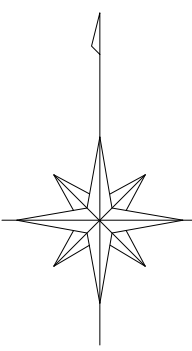

凡 例	
人 孔	
0号マンホール(円形φ75)	①
1号マンホール(円形φ90)	②
2号マンホール(円形φ120)	③
3号マンホール(円形φ150)	④
4号マンホール(円形φ180)	⑤
5号マンホール(210×120)	⑥
6号マンホール(260×120)	⑦
特殊マンホール	⑧
特 1号マンホール(60×90)	⑨
特 2号マンホール(120×120)	⑩
特 3号マンホール(140×120)	⑪
特 4号マンホール(180×120)	⑫
特 5号マンホール(φ150)	⑬
特 6号マンホール(φ180)	⑭
特 7号マンホール(210×210)	⑮
楕円マンホール	⑯
矩形マンホール	⑰
小口径マンホール	⑱
マンシホール	⑲
ポンプ付マンホール	⑳
吐 口	㉑
仮想マンホール	㉒
管止め	㉓
流域下水道マンホール	㉔
樹	
20cm樹	㉕
30cm樹	㉖
0号マンホール樹	㉗
雨水樹	㉘
取付管のみ	㉙
管止め及び小口径樹	㉚
管 渠	
幹線	㉛
枝線	㉜
幹線 圧送)	㉝
枝線 圧送)	㉞
幹線 雨水)	㉟

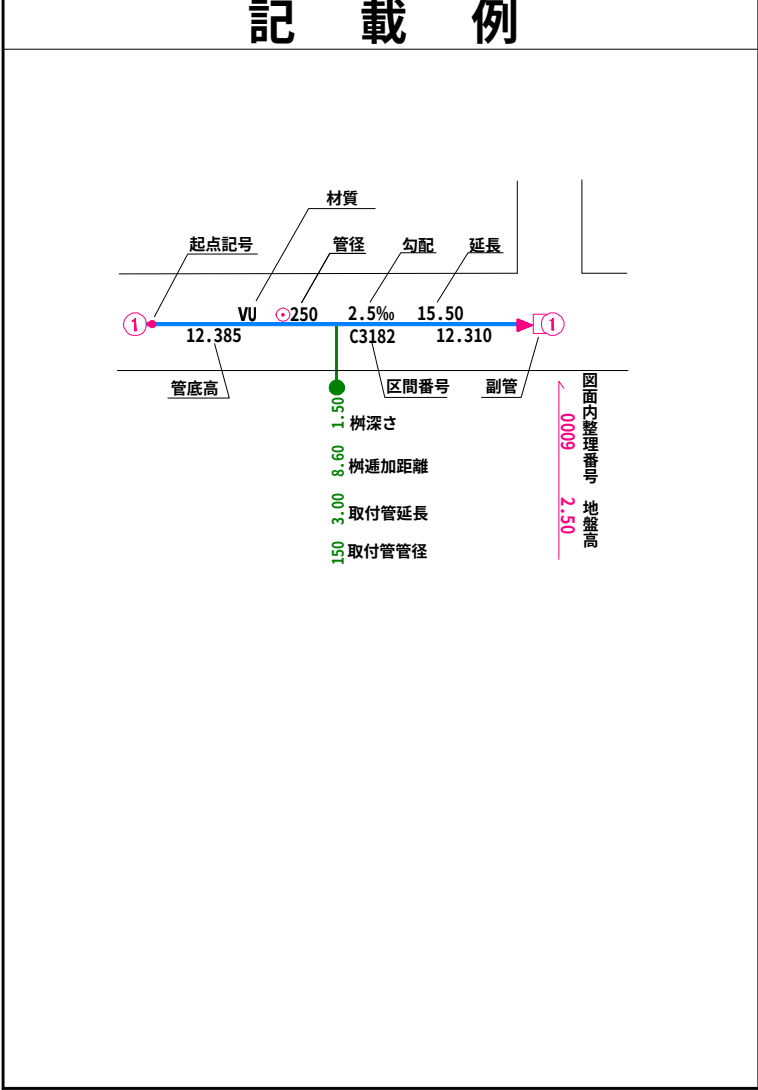

小美玉市

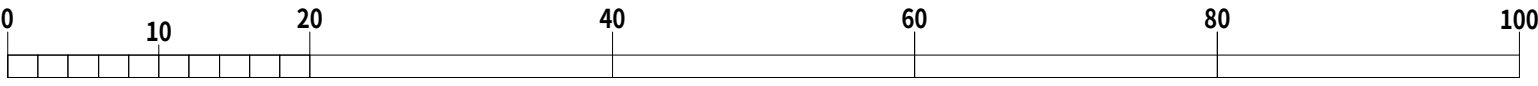



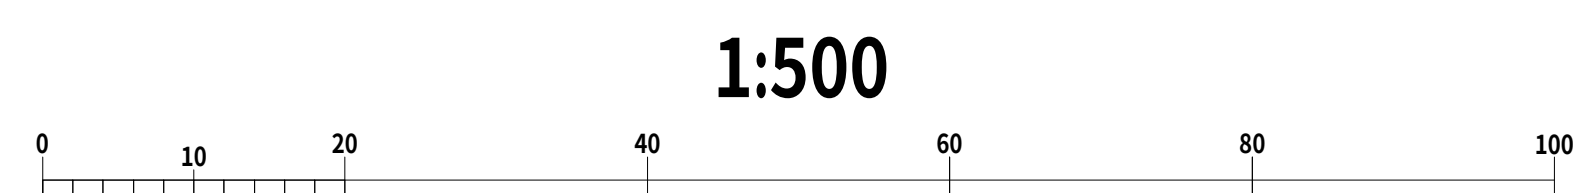




22-29	23-20	23-21
22-39	23-30	23-31
22-49	23-40	23-41

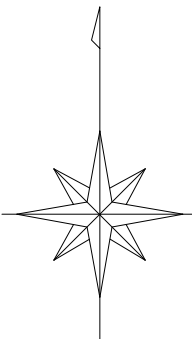

凡 例	
人	孔
0号マンホール(円形φ75)	①
1号マンホール(円形φ90)	②
2号マンホール(円形φ120)	③
3号マンホール(円形φ150)	④
4号マンホール(円形φ180)	⑤
5号マンホール(210×120)	⑥
6号マンホール(260×120)	⑦
特殊マンホール	⑧
特 1号マンホール(60×90)	⑨
特 2号マンホール(120×120)	⑩
特 3号マンホール(140×120)	⑪
特 4号マンホール(180×120)	⑫
特 5号マンホール(φ150)	⑬
特 6号マンホール(φ180)	⑭
特 7号マンホール(210×210)	⑮
楕円マンホール	⑯
矩形マンホール	⑰
小口径マンホール	⑱
マンシホール	⑲
ポンプ付マンホール	⑳
吐 口	㉑
仮想マンホール	㉒
管止め	㉓
流域下水道マンホール	㉔
樹	
20cm樹	㉕
30cm樹	㉖
0号マンホール樹	㉗
雨水樹	㉘
取付管のみ	㉙
管止め及び小口径樹	㉚
管 渠	
幹線	㉛
枝線	㉜
幹線 圧送)	㉝
枝線 圧送)	㉞
幹線 雨水)	㉟

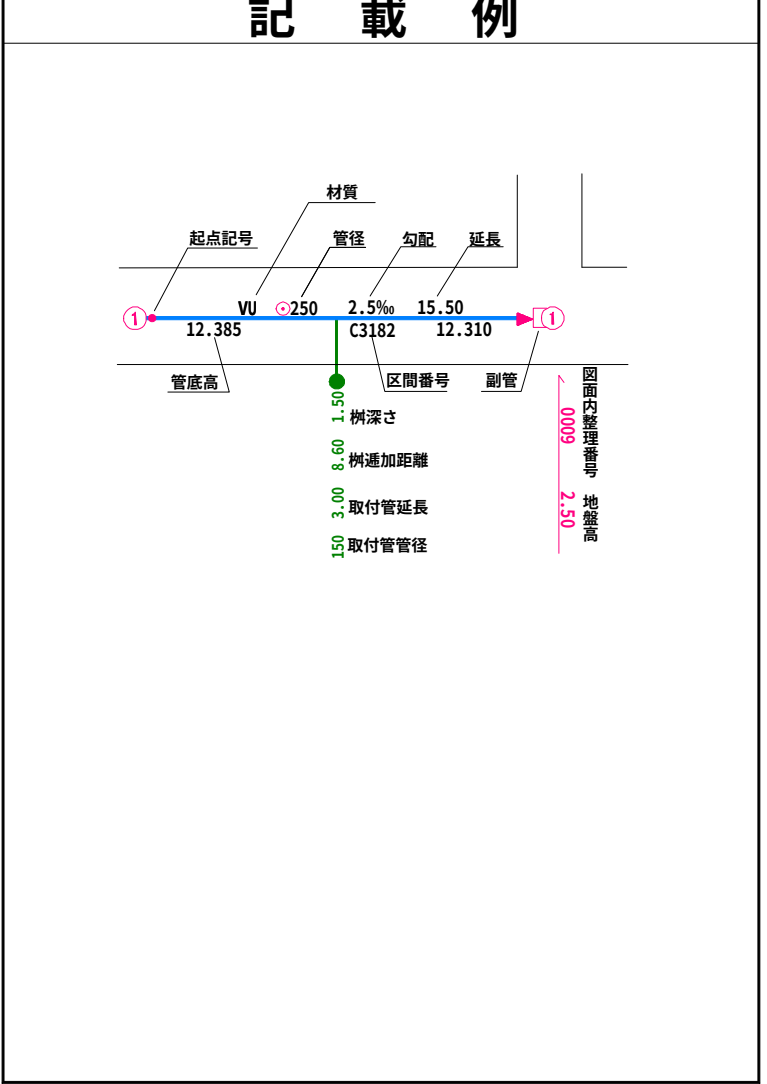


小美玉市


令和七年三月作成

国際航業株式会社調製




1:500

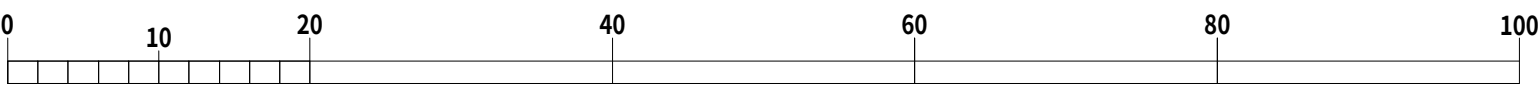


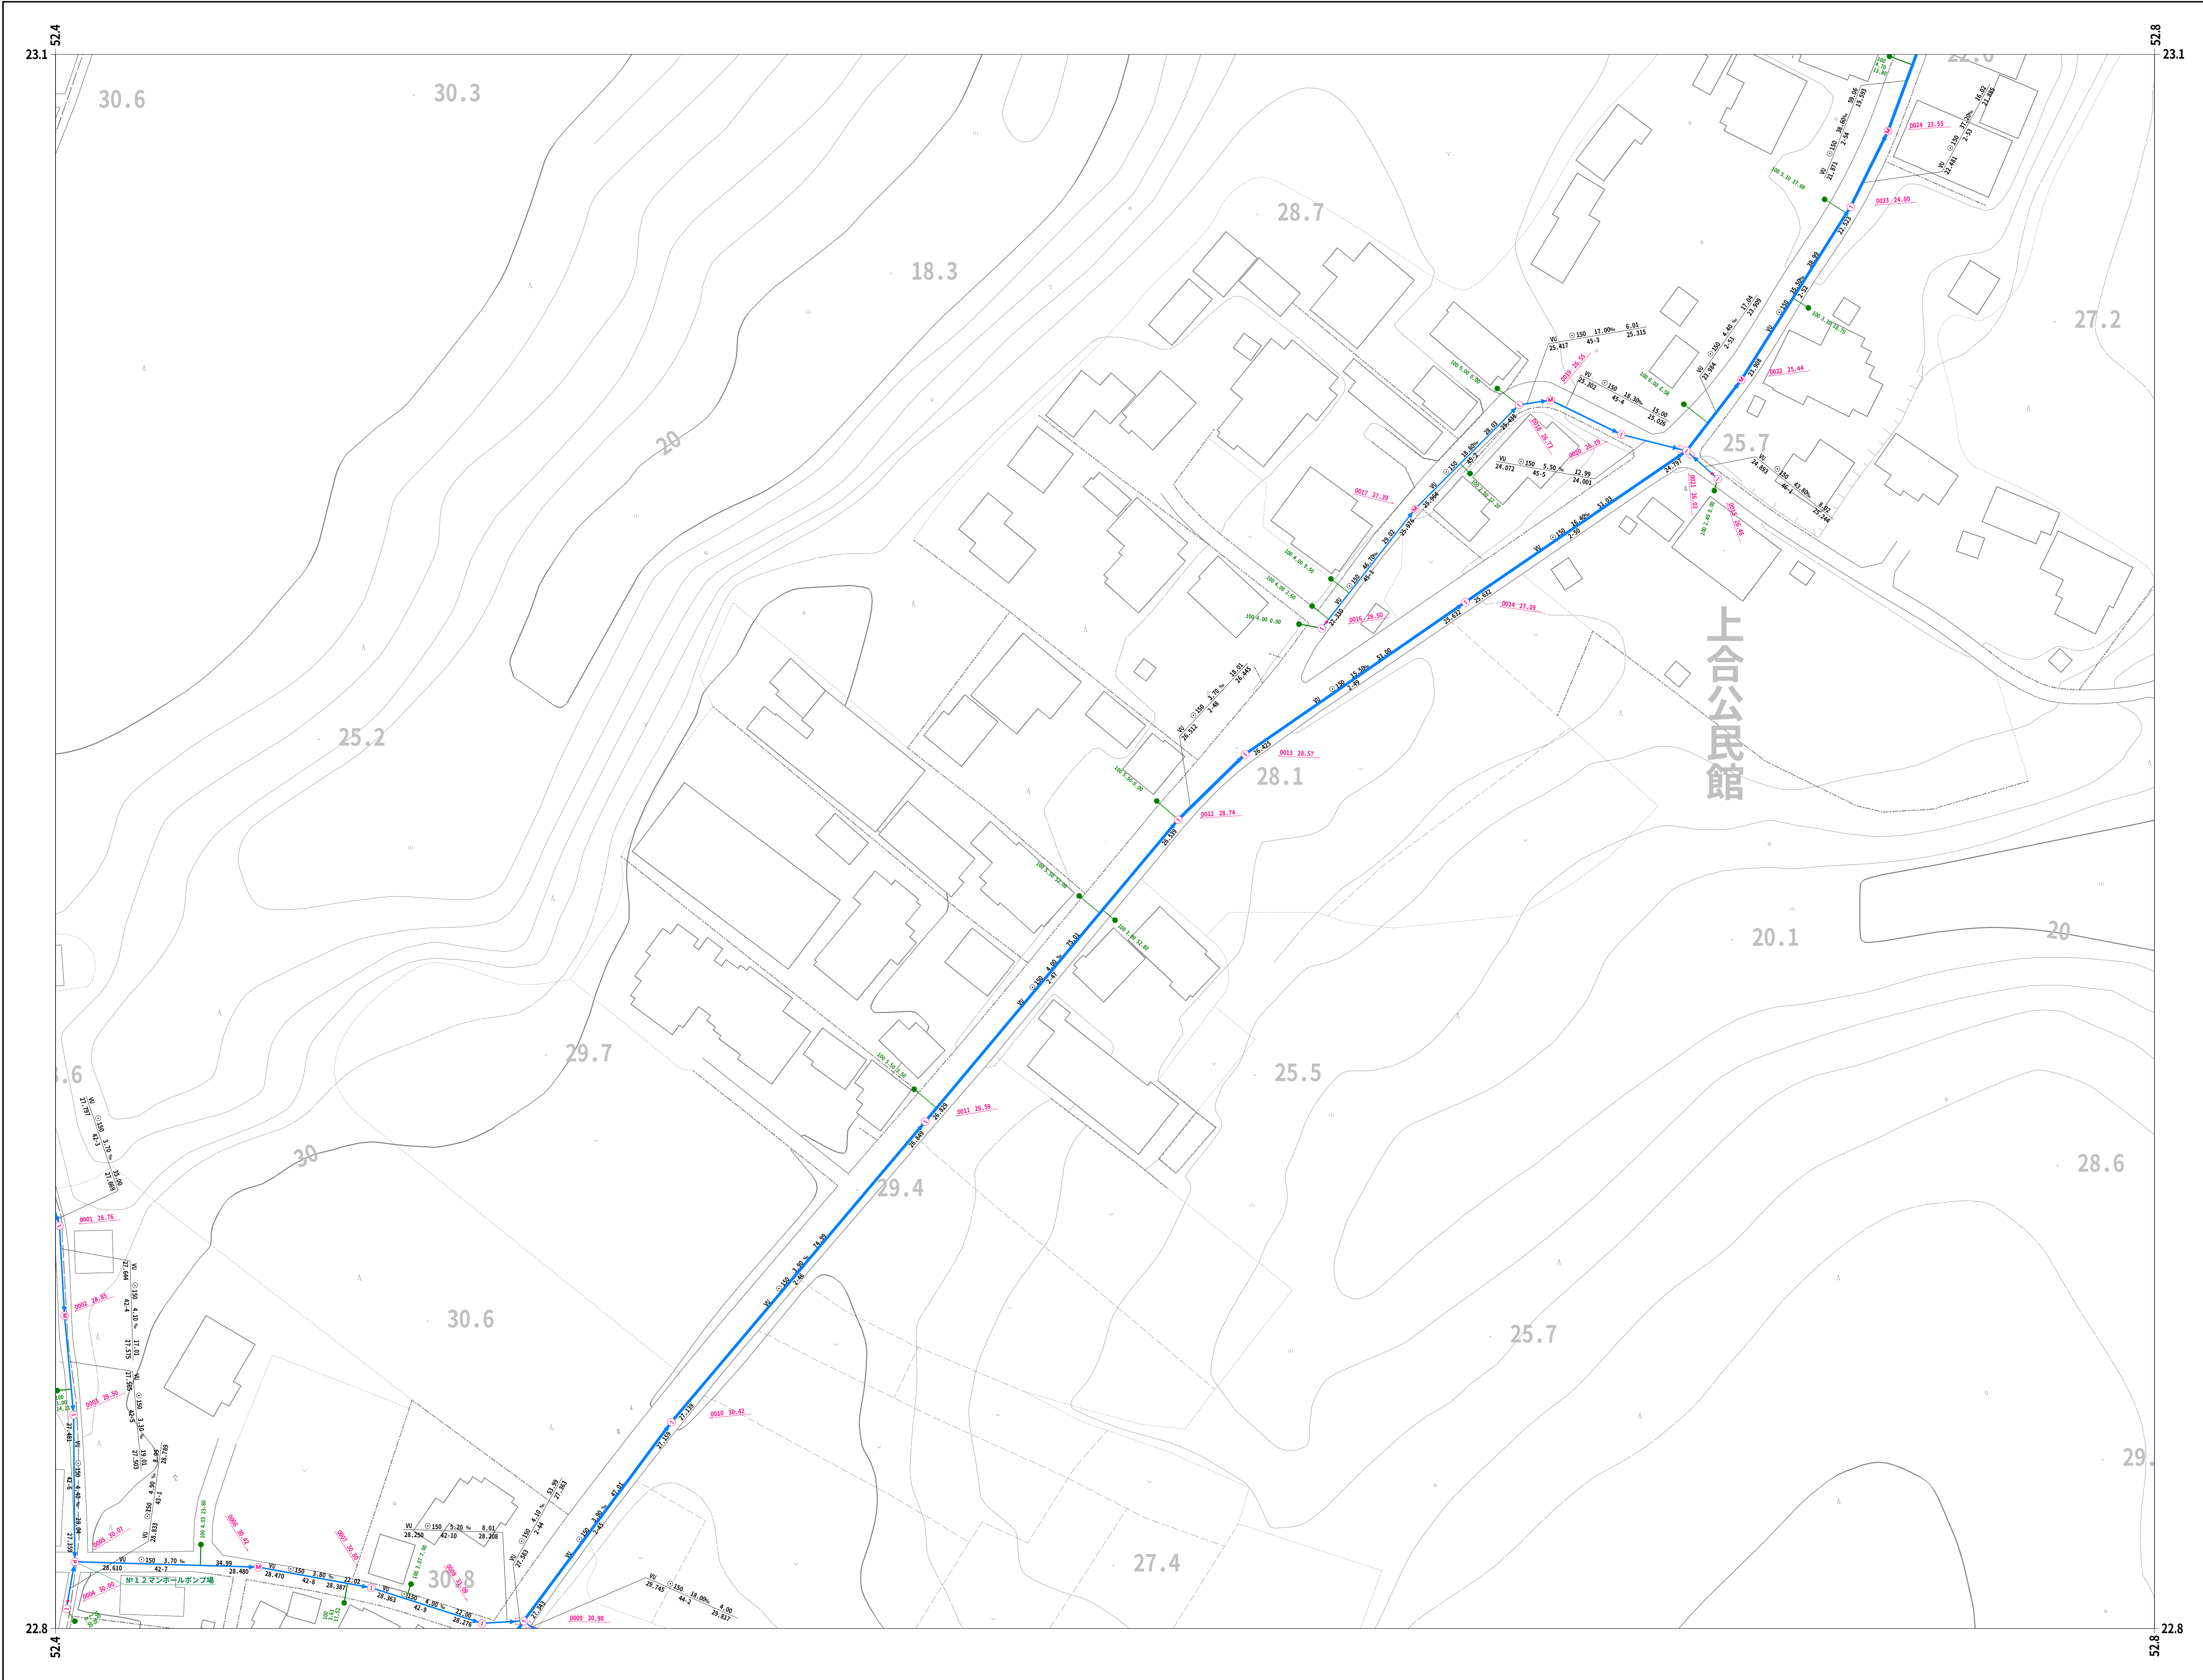

23-20	23-21	23-22
23-30	23-31	23-32
23-40	23-41	

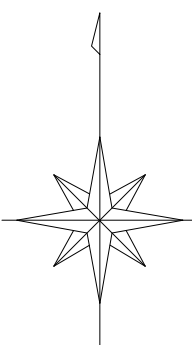


凡 例	
人	孔
0号マンホール(円形Φ75)	⑦
1号マンホール(円形Φ90)	①
2号マンホール(円形Φ120)	②
3号マンホール(円形Φ150)	③
4号マンホール(円形Φ180)	④
5号マンホール(210×120)	⑤
6号マンホール(260×120)	⑥
特殊マンホール	※
特 1号マンホール(60×90)	①
特 2号マンホール(120×120)	②
特 3号マンホール(140×120)	③
特 4号マンホール(180×120)	④
特 5号マンホール(Φ150)	⑤
特 6号マンホール(Φ180)	⑥
特 7号マンホール(210×210)	⑦
楕円マンホール	◇
矩形マンホール	□
小口径マンホール	●
マンシンホール	○
ポンプ付マンホール	⊕
吐 口	↑
仮想マンホール	+
管止め	
流域下水道マンホール	⊙
樹	
20cm樹	—●—
30cm樹	—●—
0号マンホール樹	—○—
雨水樹	—●—
取付管のみ	—○—
管止め及び小口径樹	—●—
管 渠	
幹線	—
枝線	—
幹線 (圧送)	---
枝線 (圧送)	---
幹線 雨水)	—

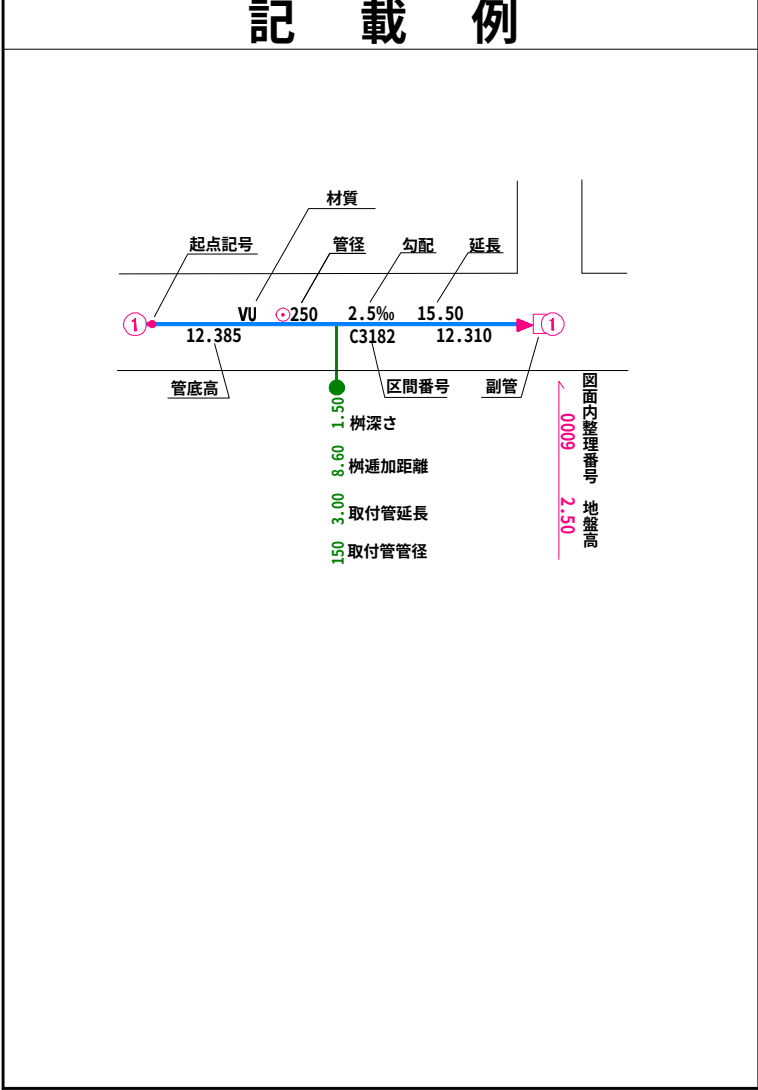


小美玉市

1:500

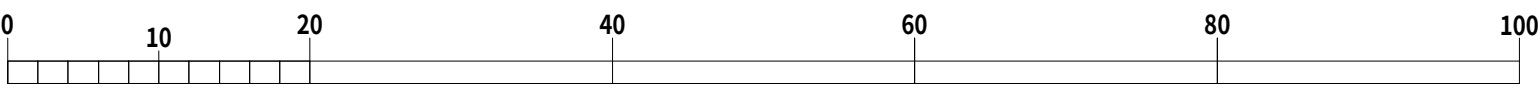


令和七年三月作成

国際航業株式会社調製

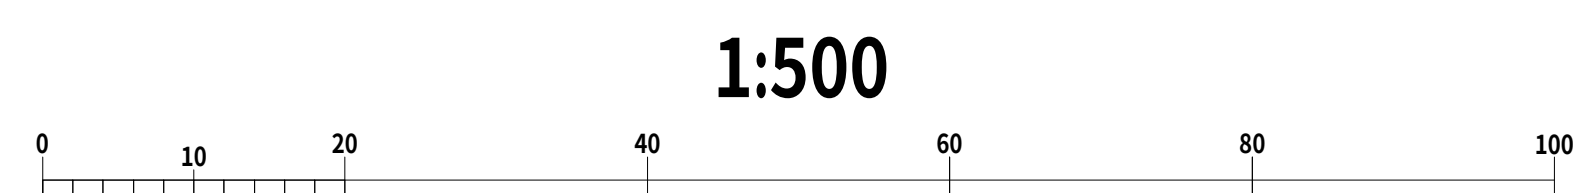[illegible]

22-39	23-30	23-31
22-49	23-40	23-41
22-59	23-50	

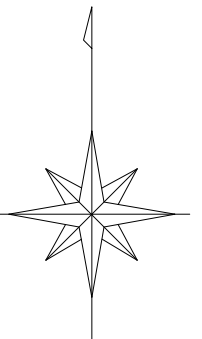

凡 例

人	孔
0号マンホール(円形φ75)	①
1号マンホール(円形φ90)	②
2号マンホール(円形φ120)	③
3号マンホール(円形φ150)	④
4号マンホール(円形φ180)	⑤
5号マンホール(210×120)	⑥
6号マンホール(260×120)	⑦
特殊マンホール	⑧
特 1号マンホール(60×90)	⑨
特 2号マンホール(120×120)	⑩
特 3号マンホール(140×120)	⑪
特 4号マンホール(180×120)	⑫
特 5号マンホール(φ150)	⑬
特 6号マンホール(φ180)	⑭
特 7号マンホール(210×210)	⑮
楕円マンホール	⑯
矩形マンホール	⑰
小口径マンホール	⑱
マンシホール	⑲
ポンプ付マンホール	⑳
吐 口	㉑
仮想マンホール	㉒
管止め	㉓
流域下水道マンホール	㉔

樹

20cm樹	—●—
30cm樹	—●—
0号マンホール樹	—○—
雨水樹	—●—
取付管のみ	—○—
管止め及び小口径樹	—●—


管 渠

幹線	—
枝線	—
幹線 (圧送)	---
枝線 (圧送)	---
幹線 雨水)	—

記 載 例

小美玉市

1:500

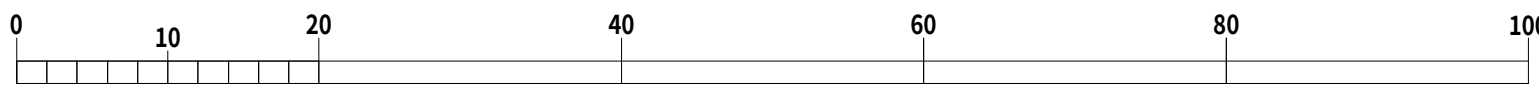


令和七年三月作成

国際航業株式会社調製


令和七年三月作成



23-30	23-31	23-32
23-40	23-41	
23-50		

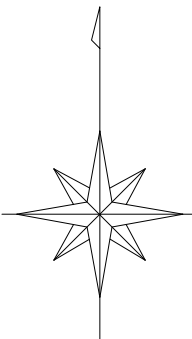


凡 例	
人	孔
0号マンホール(円形φ75)	①
1号マンホール(円形φ90)	②
2号マンホール(円形φ120)	③
3号マンホール(円形φ150)	④
4号マンホール(円形φ180)	⑤
5号マンホール(210×120)	⑥
6号マンホール(260×120)	⑦
特殊マンホール	⑧
特 1号マンホール(60×90)	⑨
特 2号マンホール(120×120)	⑩
特 3号マンホール(140×120)	⑪
特 4号マンホール(180×120)	⑫
特 5号マンホール(φ150)	⑬
特 6号マンホール(φ180)	⑭
特 7号マンホール(210×210)	⑮
楕円マンホール	⑯
矩形マンホール	⑰
小口径マンホール	⑱
マンホール	⑲
ポンプ付マンホール	⑳
吐 口	㉑
仮想マンホール	㉒
管止め	㉓
流域下水道マンホール	㉔
樹	
20cm樹	①
30cm樹	②
0号マンホール樹	③
雨水樹	④
取付管のみ	⑤
管止め及び小口径樹	⑥
管 渠	
幹線	①
枝線	②
幹線 圧送)	③
枝線 圧送)	④
幹線 雨水)	⑤

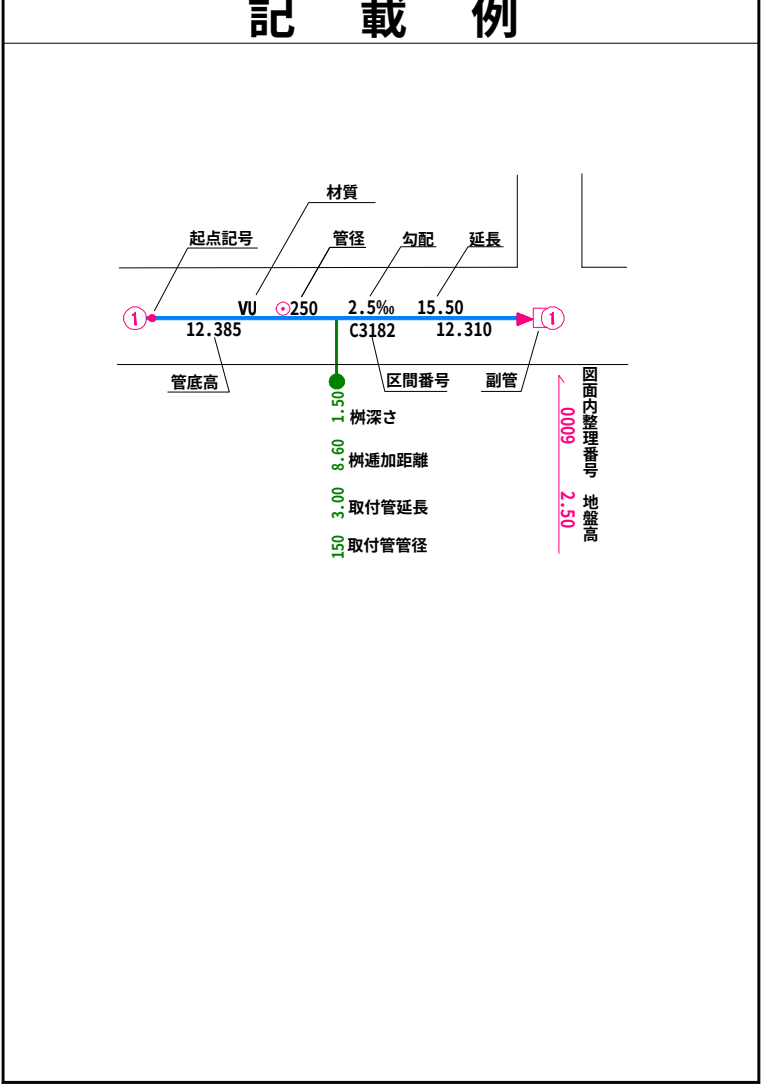


小美玉市

1:500

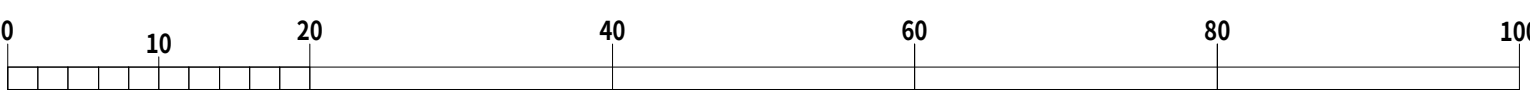


国際航業株式会社調製

令和七年三月作成

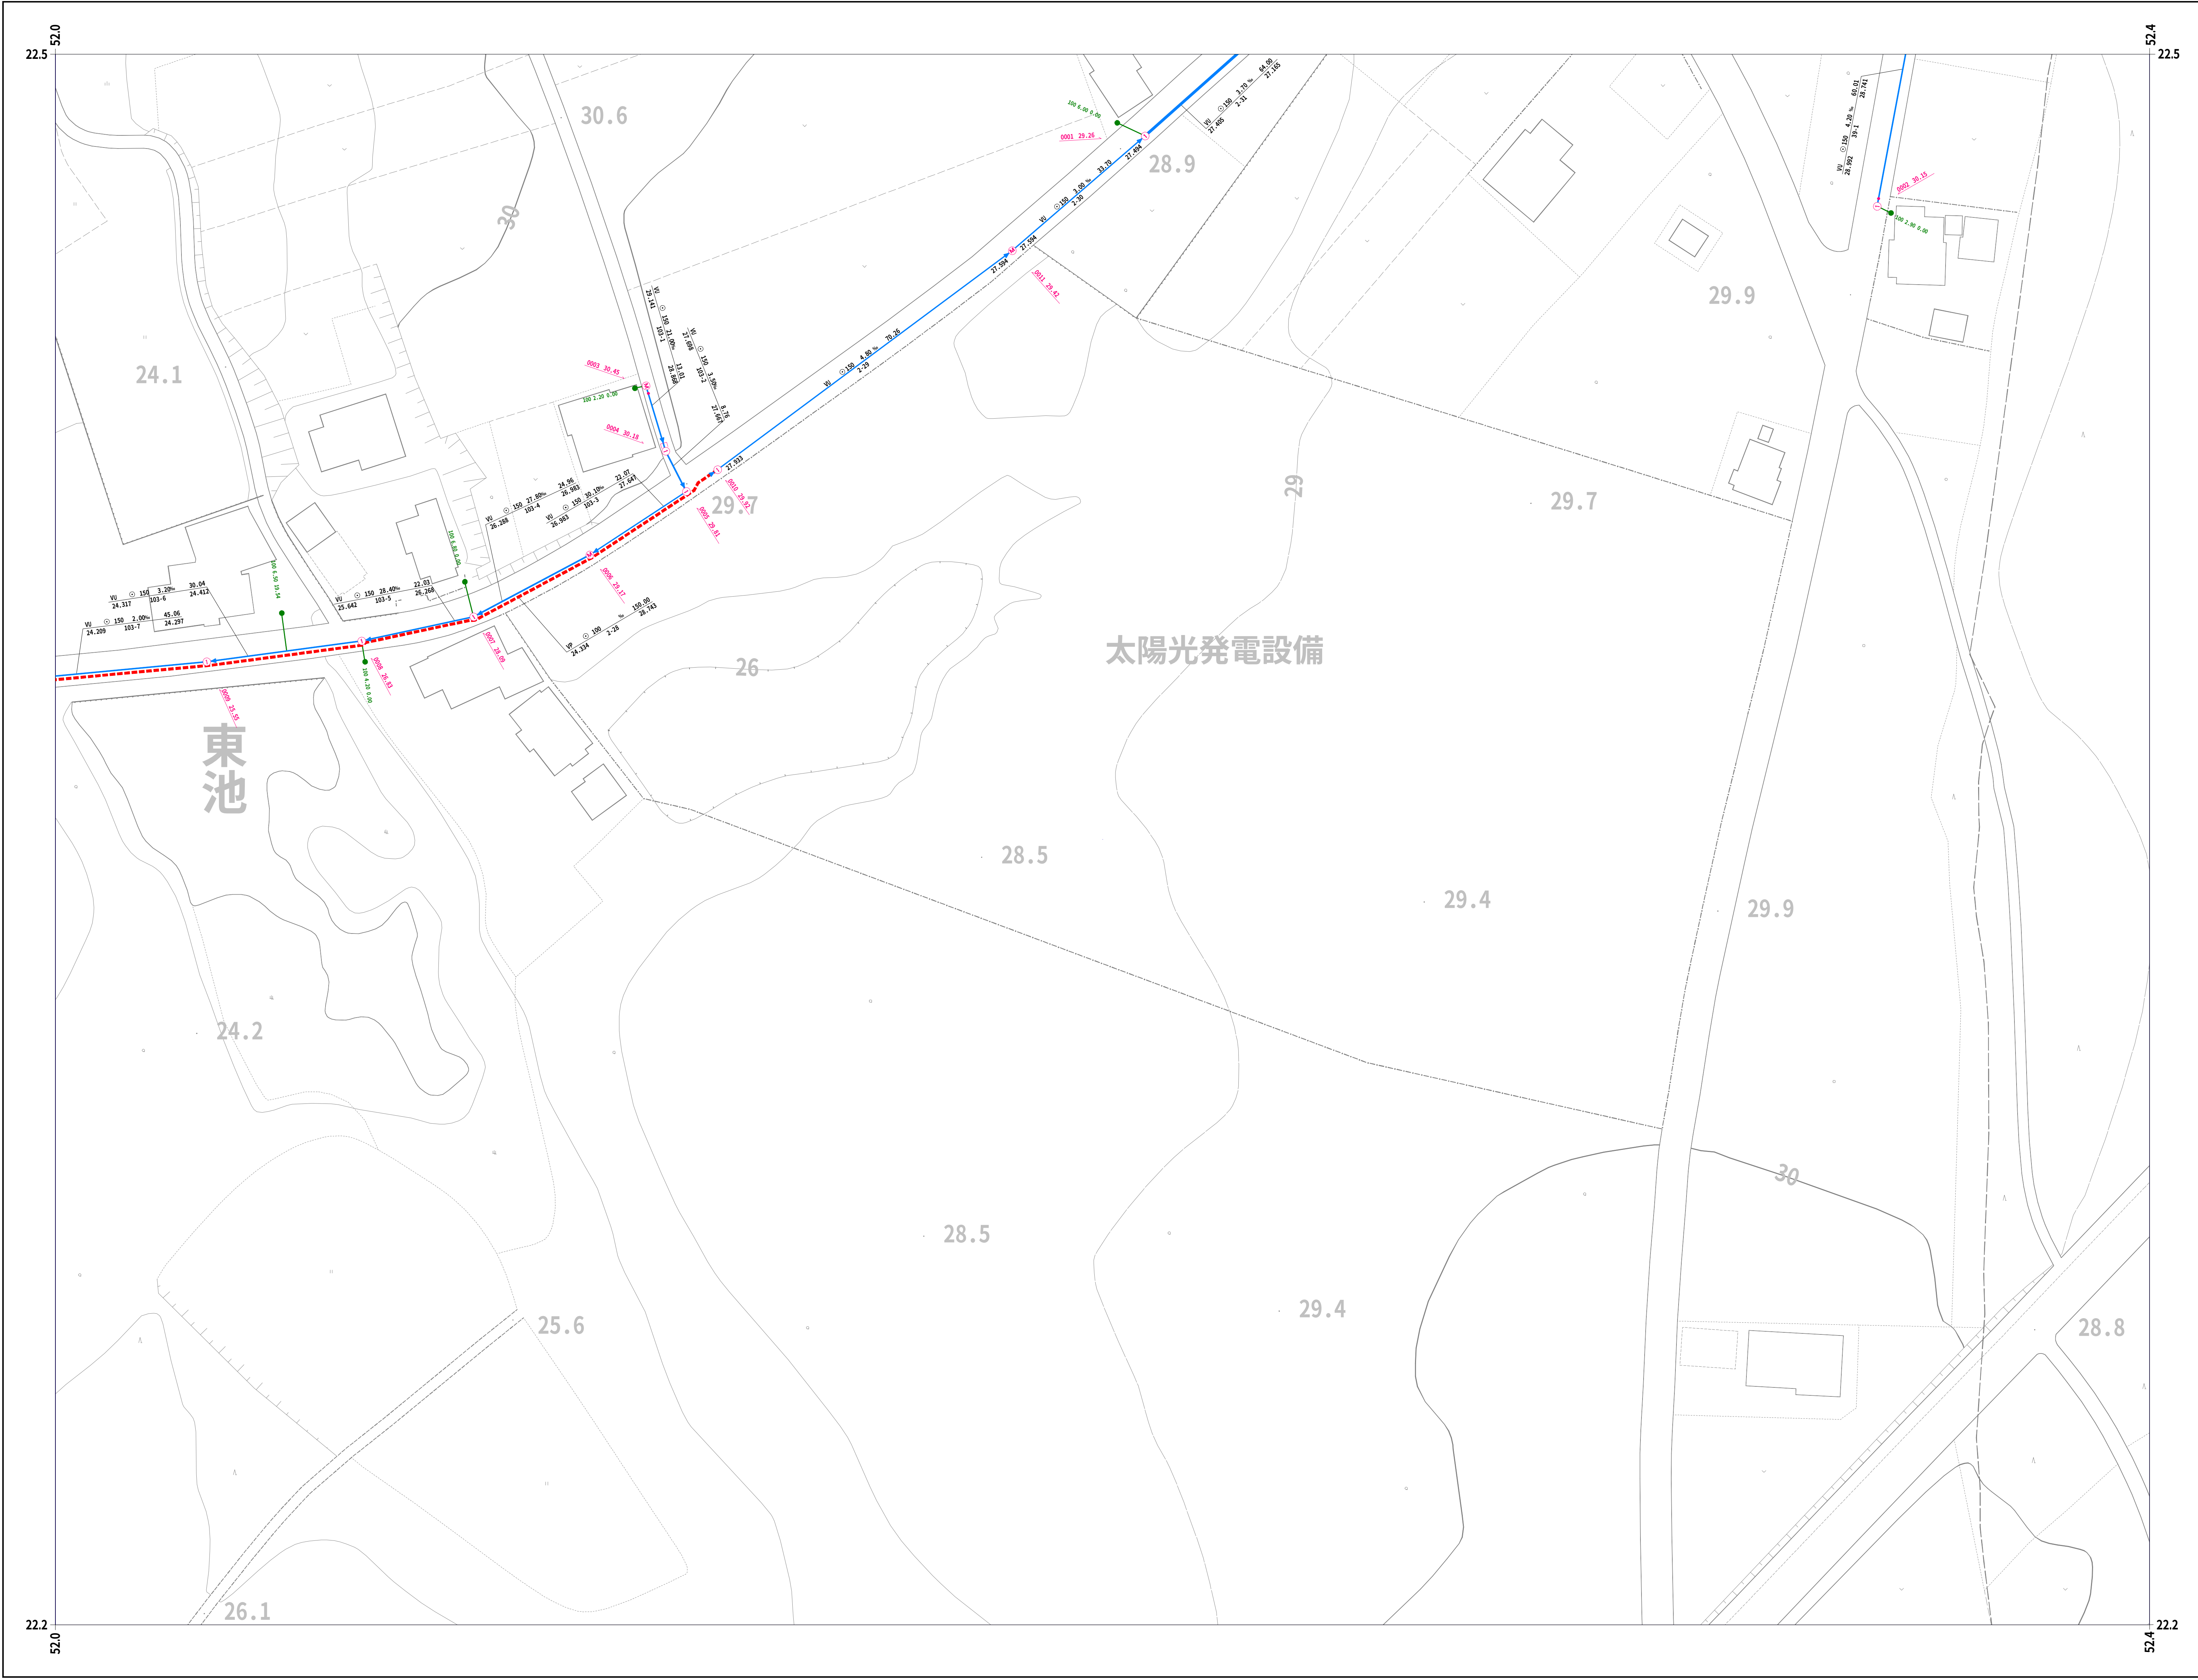

22-49	23-40	23-41
22-59	23-50	
22-69		

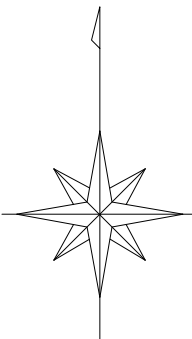

凡 例

人	孔
0号マンホール(円形φ75)	①
1号マンホール(円形φ90)	②
2号マンホール(円形φ120)	③
3号マンホール(円形φ150)	④
4号マンホール(円形φ180)	⑤
5号マンホール(210×120)	⑥
6号マンホール(260×120)	⑦
特殊マンホール	⑧
特 1号マンホール(60×90)	⑨
特 2号マンホール(120×120)	⑩
特 3号マンホール(140×120)	⑪
特 4号マンホール(180×120)	⑫
特 5号マンホール(φ150)	⑬
特 6号マンホール(φ180)	⑭
特 7号マンホール(210×210)	⑮
楕円マンホール	⑯
矩形マンホール	⑰
小口径マンホール	⑱
マンシンホール	⑲
ポンプ付マンホール	⑳
吐 口	㉑
仮想マンホール	㉒
管止め	㉓
流域下水道マンホール	㉔

樹

20cm樹	—●—
30cm樹	—●—
0号マンホール樹	—○—
雨水樹	—●—
取付管のみ	—○—
管止め及び小口径樹	—●—


管 渠

幹線	—
枝線	—
幹線 圧送)	---
枝線 圧送)	---
幹線 雨水)	—

記 載 例

小美玉市

1:500

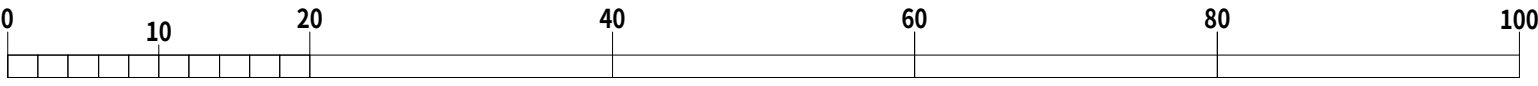

国際航業株式会社調製