


令和七年三月作成

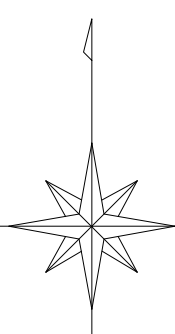

国際航業株式会社調製

00-64	00-65	00-66
00-74	00-75	00-76
00-84	00-85	00-86



凡 例

人 孔

0号マンホール(円形φ75)

1号マンホール(円形φ90)

2号マンホール(円形φ120)

3号マンホール(円形φ150)

4号マンホール(円形φ180)

5号マンホール(210×120)

6号マンホール(260×120)

特殊マンホール

特 1号マンホール(60×90)

特 2号マンホール(120×120)

特 3号マンホール(140×120)

特 4号マンホール(180×120)

特 5号マンホール(φ150)

特 6号マンホール(φ180)

特 7号マンホール(210×210)

楕円マンホール

矩形マンホール

小口径マンホール

マンホール

ポンプ付マンホール

吐 口

仮想マンホール

管止め

流域下水道マンホール

樹

20cm樹

30cm樹

0号マンホール樹

雨水樹

取付管のみ

管止め及び小口径樹

管 渠

幹線

枝線


幹線 (圧送)

枝線 (圧送)


幹線 雨水)

記 載 例

小美玉市

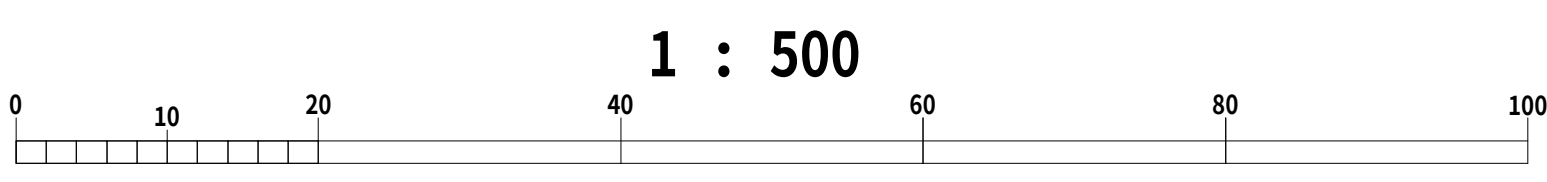

00-65	00-66	00-67
00-75	00-76	00-77
00-85	00-86	00-87

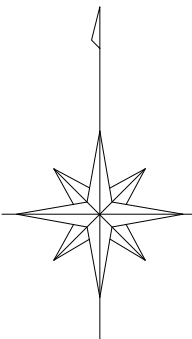

凡 例

人	孔
0号マンホール(円形φ75)	①
1号マンホール(円形φ90)	②
2号マンホール(円形φ120)	③
3号マンホール(円形φ150)	④
4号マンホール(円形φ180)	⑤
5号マンホール(210×120)	⑥
6号マンホール(260×120)	⑦
特殊マンホール	⑧
特 1号マンホール(60×90)	⑨
特 2号マンホール(120×120)	⑩
特 3号マンホール(140×120)	⑪
特 4号マンホール(180×120)	⑫
特 5号マンホール(φ150)	⑬
特 6号マンホール(φ180)	⑭
特 7号マンホール(210×210)	⑮
楕円マンホール	⑯
矩形マンホール	⑰
小口径マンホール	●
マンシンホール	⑱
ポンプ付マンホール	⑲
吐 口	↑
仮想マンホール	*
管止め	
流域下水道マンホール	⑳

樹

20cm樹	—●—
30cm樹	—●—
0号マンホール樹	—○—
雨水樹	—●—
取付管のみ	—●—
管止め及び小口径樹	—●—

管 渠


幹線	—
枝線	—
幹線 (圧送)	—
枝線 (圧送)	—
幹線 雨水)	—

記 載 例

令和七年三月作成


国際航業株式会社調製

小美玉市

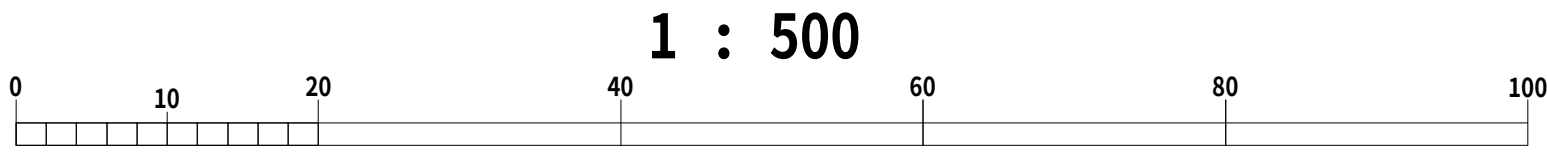


小美玉市公共下水道台帳施設平面図

00-66	00-67	
00-76	00-77	
00-86	00-87	

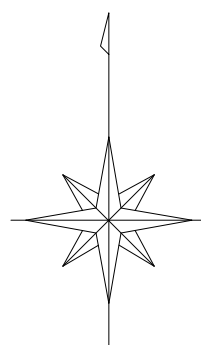

凡 例	
人	孔
0号マンホール(円形φ75)	①
1号マンホール(円形φ90)	②
2号マンホール(円形φ120)	③
3号マンホール(円形φ150)	④
4号マンホール(円形φ180)	⑤
5号マンホール(210×120)	⑥
6号マンホール(260×120)	⑦
特殊マンホール	⑧
特 1号マンホール(60×90)	⑨
特 2号マンホール(120×120)	⑩
特 3号マンホール(140×120)	⑪
特 4号マンホール(180×120)	⑫
特 5号マンホール(φ150)	⑬
特 6号マンホール(φ180)	⑭
特 7号マンホール(210×210)	⑮
楕円マンホール	⑯
矩形マンホール	⑰
小口径マンホール	●
マンシホール	○
ポンプ付マンホール	⊕
吐 口	↑
仮想マンホール	*
管止め	
流域下水道マンホール	⊙
樹	
20cm樹	—●—
30cm樹	—●—
0号マンホール樹	—○—
雨水樹	—●—
取付管のみ	—○—
管止め及び小口径樹	—●—
管 渠	
幹線	—
枝線	—
幹線 (圧送)	—
枝線 (圧送)	—
幹線 雨水)	—
記 載 例	

小美玉市

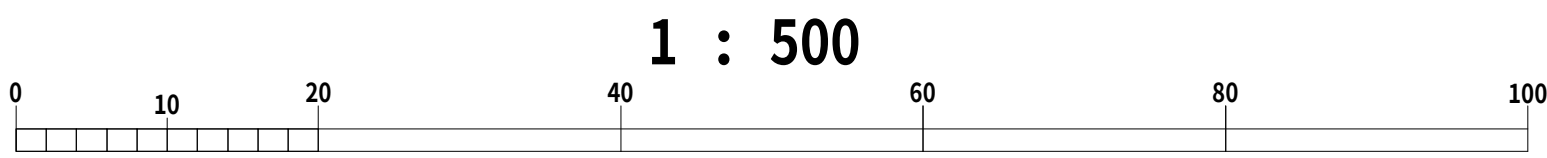


令和七年三月作成

国際航業株式会社調製


小美玉市公共下水道台帳施設平面図

令和七年三月作成

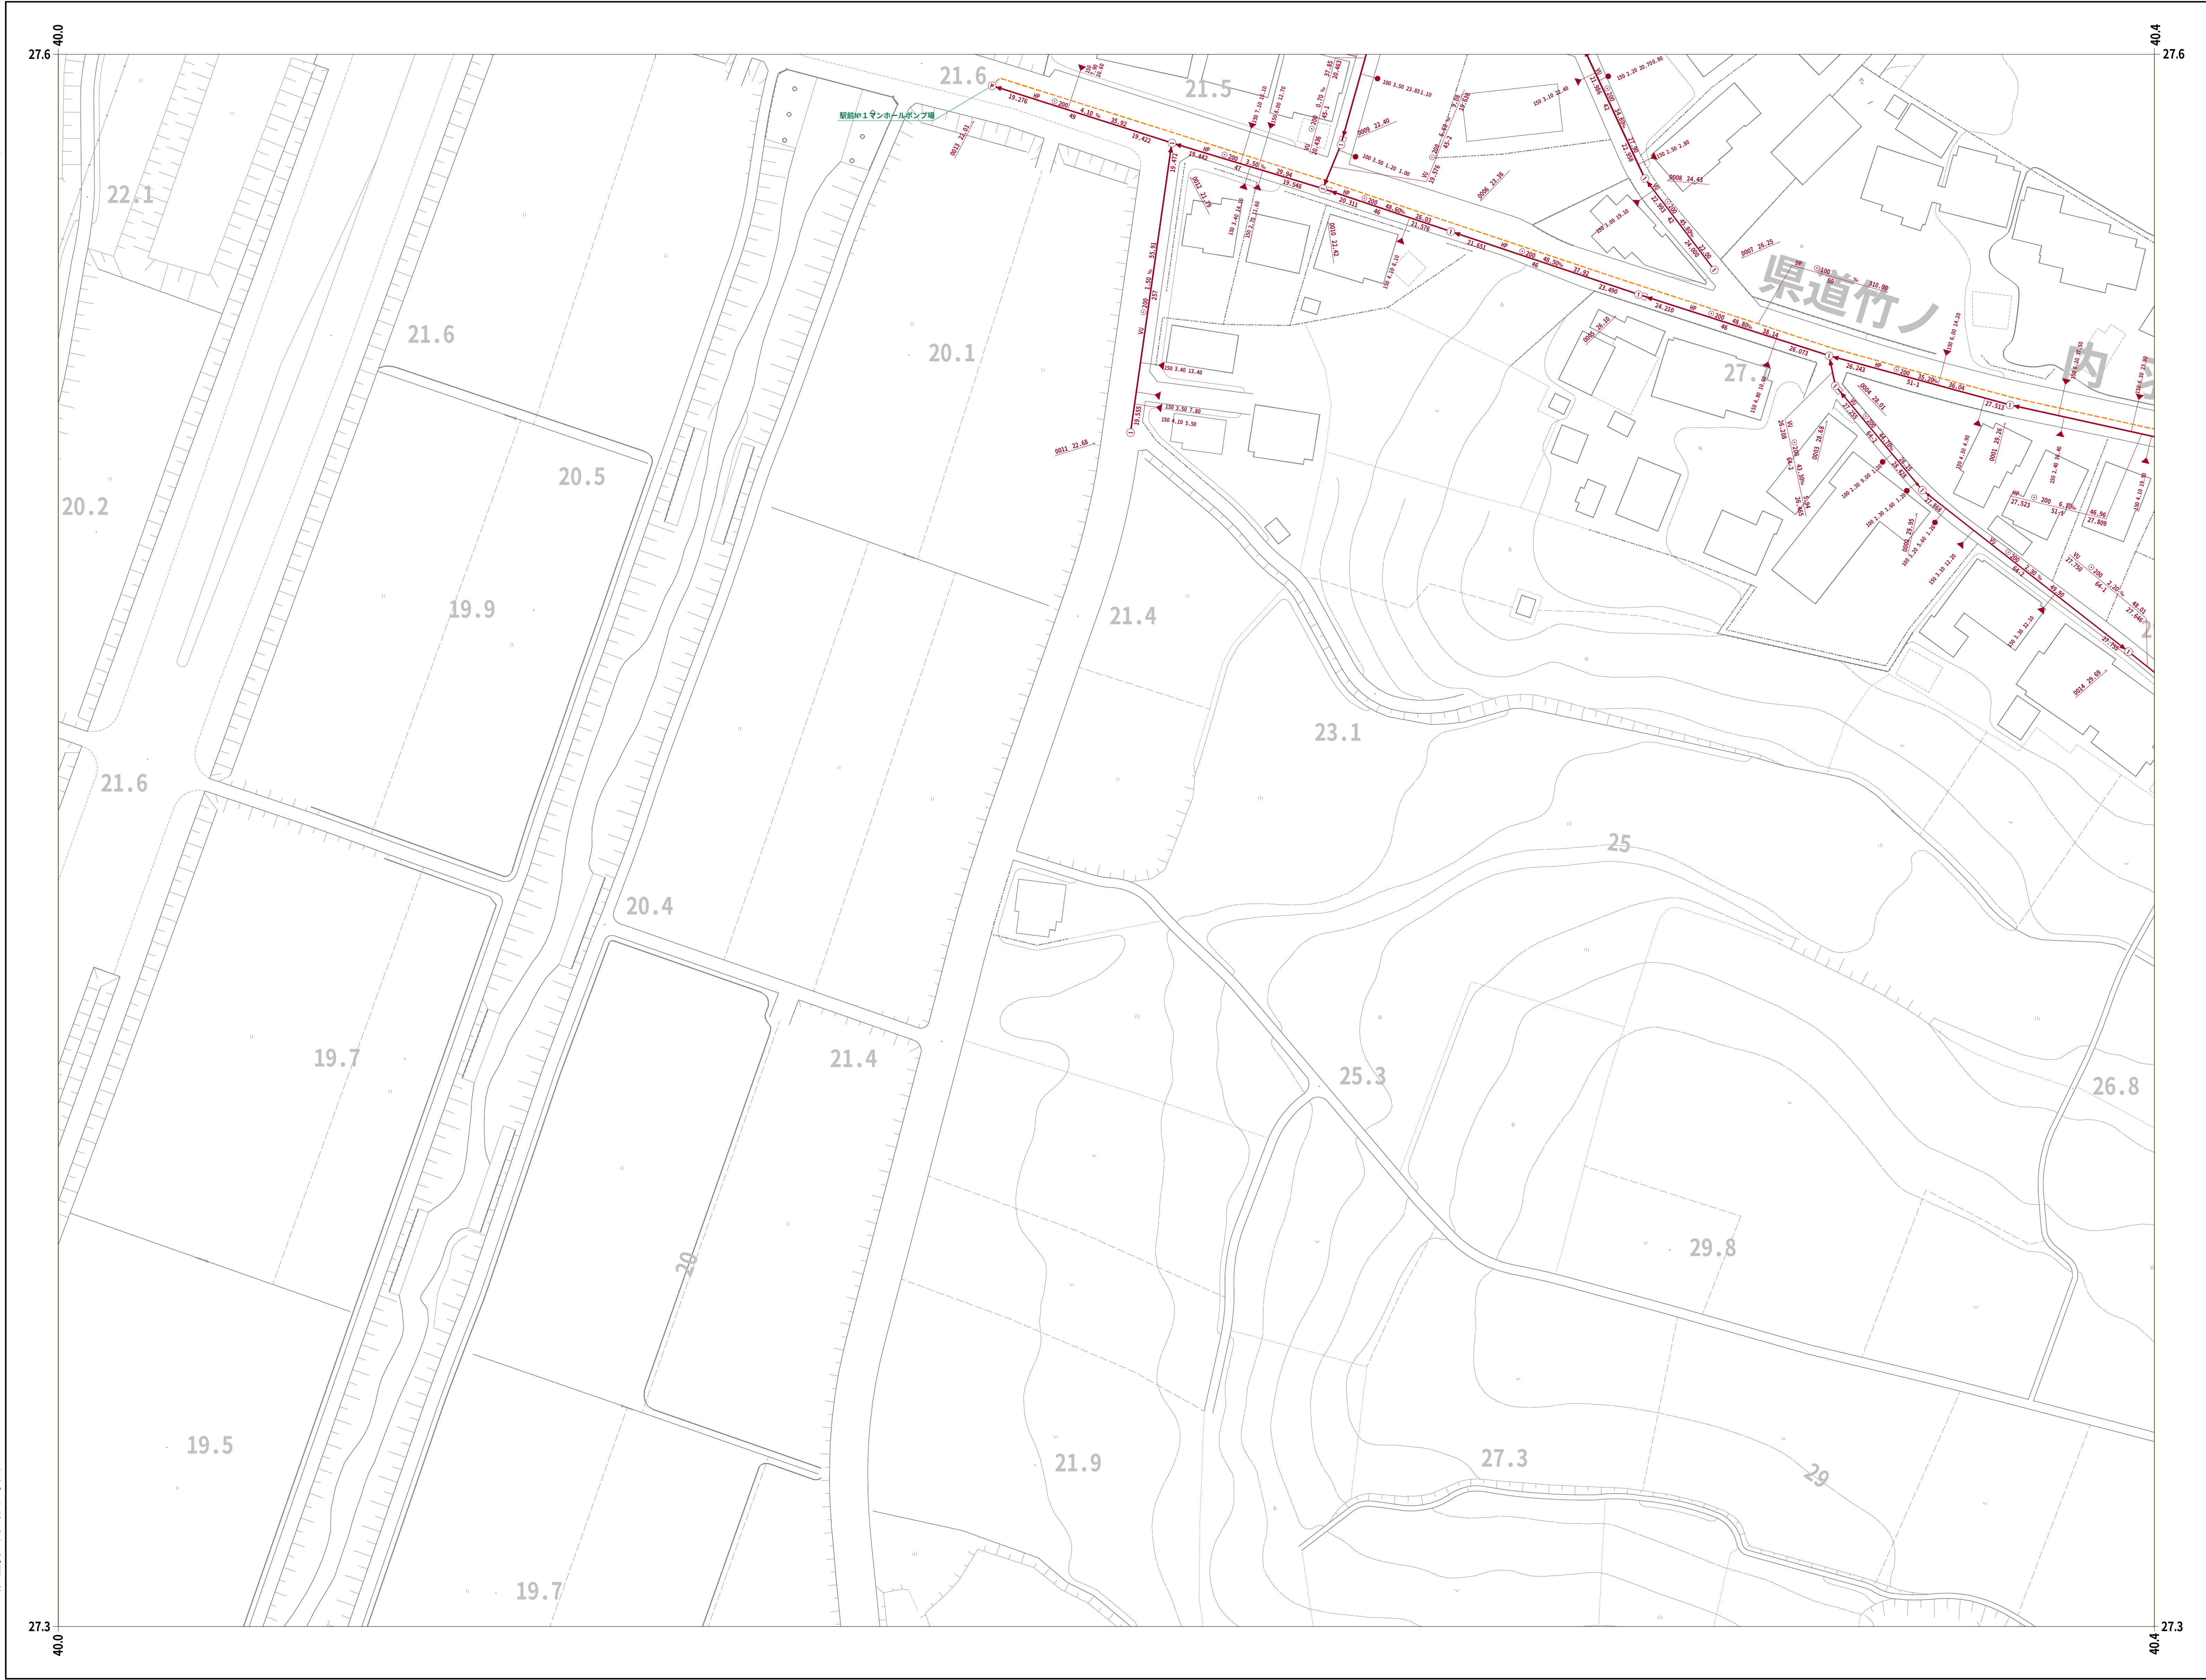

国際航業株式会社調製

	00-70	00-71
	00-80	00-81
	00-90	00-91

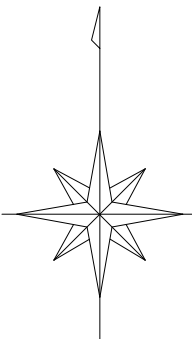

凡 例

人 孔

0号マンホール(円形φ75) ①

1号マンホール(円形φ90) ②

2号マンホール(円形φ120) ③

3号マンホール(円形φ150) ④

4号マンホール(円形φ180) ⑤

5号マンホール(210×120) ⑥

6号マンホール(260×120) ⑦

特殊マンホール

特 1号マンホール(60×90) ⑧

特 2号マンホール(120×120) ⑨

特 3号マンホール(140×120) ⑩

特 4号マンホール(180×120) ⑪

特 5号マンホール(φ150) ⑫

特 6号マンホール(φ180) ⑬

特 7号マンホール(210×210) ⑭

楕円マンホール ⑮

矩形マンホール ⑯

小口径マンホール ●

マンホール ○

ポンプ付マンホール ⊕

吐 口 ↓

仮想マンホール *

管止め |

流域下水道マンホール ⑰

樹

20cm樹 —●—

30cm樹 —●—

0号マンホール樹 —○—

雨水樹 —●—

取付管のみ —●—

管止め及び小口径樹 —●—

管 渠

幹線 ———

枝線 ———

幹線 (圧送) - - - - -

枝線 (圧送) - - - - -

幹線 雨水) ———


記 載 例

小美玉市


令和七年三月作成




00-70	00-71	00-72
00-80	00-81	00-82
00-90	00-91	00-92

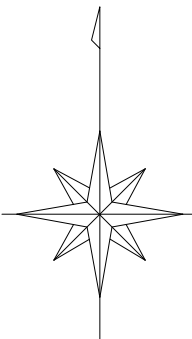

凡 例	
人 孔	
0号マンホール(円形φ75)	①
1号マンホール(円形φ90)	②
2号マンホール(円形φ120)	③
3号マンホール(円形φ150)	④
4号マンホール(円形φ180)	⑤
5号マンホール(210×120)	⑥
6号マンホール(260×120)	⑦
特殊マンホール	⑧
特 1号マンホール(60×90)	⑨
特 2号マンホール(120×120)	⑩
特 3号マンホール(140×120)	⑪
特 4号マンホール(180×120)	⑫
特 5号マンホール(φ150)	⑬
特 6号マンホール(φ180)	⑭
特 7号マンホール(210×210)	⑮
楕円マンホール	⑯
矩形マンホール	⑰

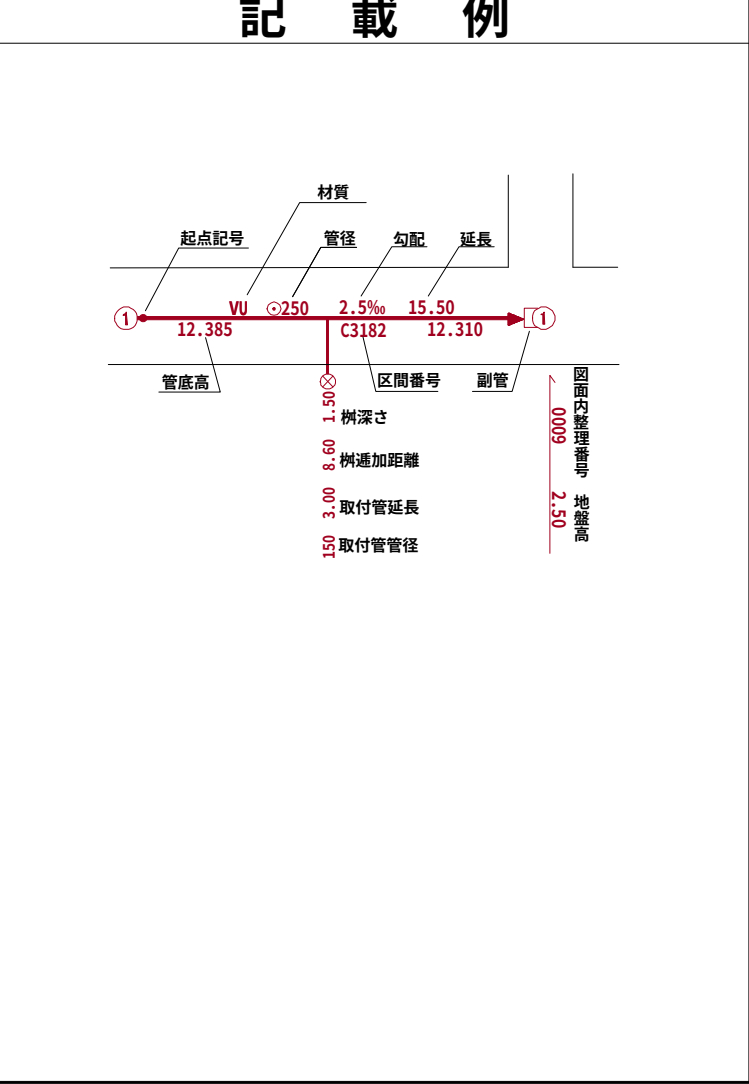

小美玉市

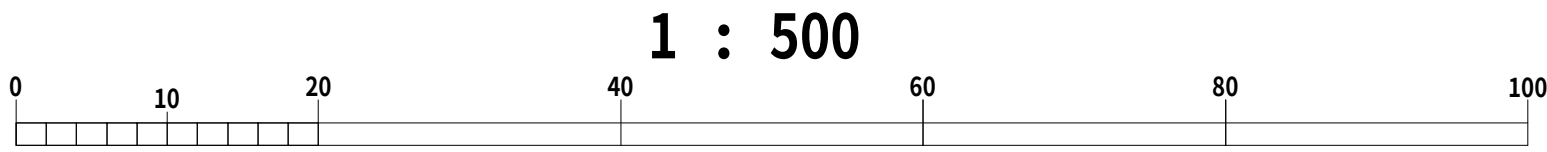


国際航業株式会社調製

小美玉市公共下水道台帳施設平面図


令和七年三月作成



00-71	00-72	00-73
00-81	00-82	00-83
00-91	00-92	00-93

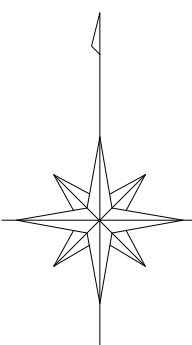

凡 例	
人 孔	
0号マンホール(円形φ75)	①
1号マンホール(円形φ90)	②
2号マンホール(円形φ120)	③
3号マンホール(円形φ150)	④
4号マンホール(円形φ180)	⑤
5号マンホール(210×120)	⑥
6号マンホール(260×120)	⑦
特殊マンホール	⑧
特 1号マンホール(60×90)	⑨
特 2号マンホール(120×120)	⑩
特 3号マンホール(140×120)	⑪
特 4号マンホール(180×120)	⑫
特 5号マンホール(φ150)	⑬
特 6号マンホール(φ180)	⑭
特 7号マンホール(210×210)	⑮
楕円マンホール	⑯
矩形マンホール	⑰

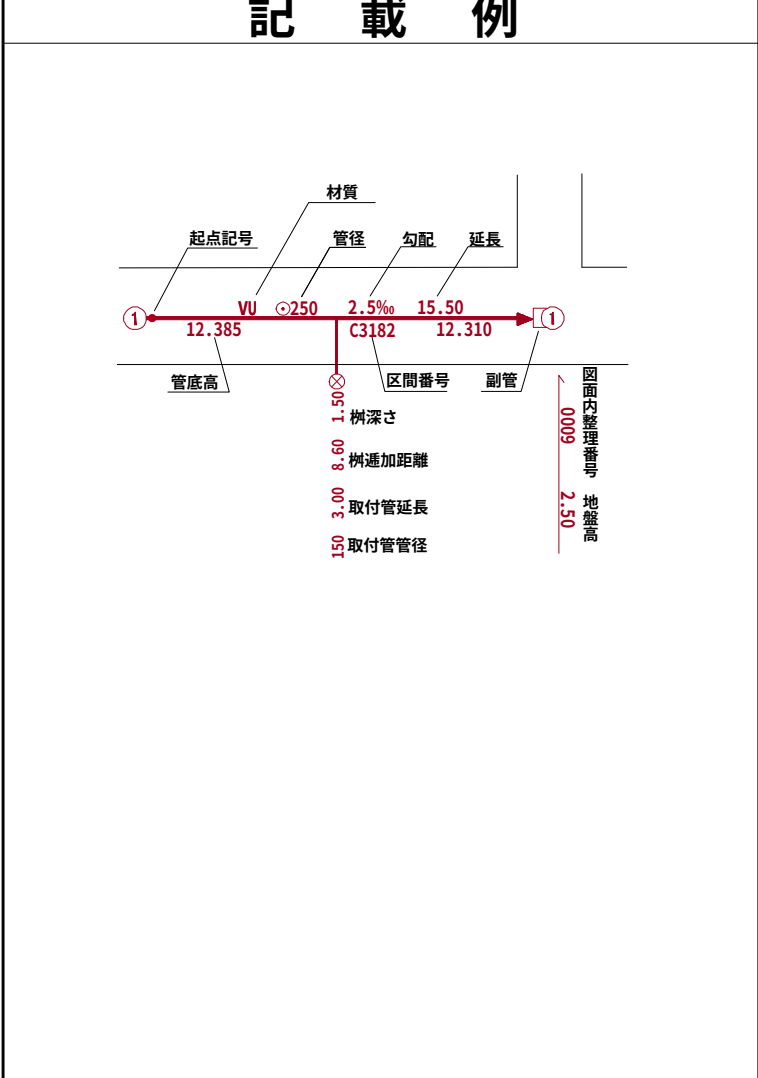

小美玉市


1 : 500



国際航業株式会社調製

小美玉市公共下水道台帳施設平面図

00-72	00-73	00-74
00-82	00-83	00-84
00-92	00-93	00-94

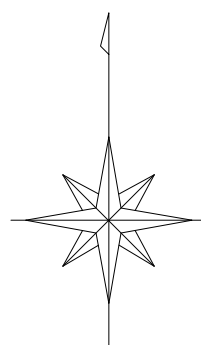

凡 例

人 孔

- 0号マンホール(円形φ75)
- 1号マンホール(円形φ90)
- 2号マンホール(円形φ120)
- 3号マンホール(円形φ150)
- 4号マンホール(円形φ180)
- 5号マンホール(210×120)
- 6号マンホール(260×120)
- 特殊マンホール
- 特1号マンホール(60×90)
- 特2号マンホール(120×120)
- 特3号マンホール(140×120)
- 特4号マンホール(180×120)
- 特5号マンホール(φ150)
- 特6号マンホール(φ180)
- 特7号マンホール(210×210)
- 楕円マンホール
- 矩形マンホール
- 小口径マンホール
- マンシホール
- ポンプ付マンホール
- 吐 口
- 仮想マンホール
- 管止め
- 流域下水道マンホール

樹

- 20cm樹
- 30cm樹
- 0号マンホール樹
- 雨水樹
- 取付管のみ
- 管止め及び小口径樹

管 渠


- 幹線
- 枝線
- 幹線 (圧送)
- 枝線 (圧送)
- 幹線 雨水)

記 載 例

小美玉市

令和七年三月作成

国際航業株式会社調製

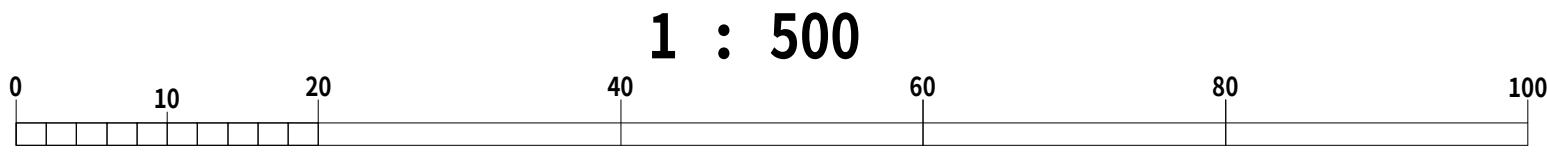


令和七年三月作成

国際航業株式会社調製



00-73	00-74	00-75
00-83	00-84	00-85
00-93	00-94	00-95

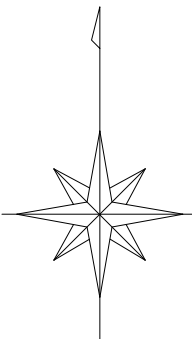

凡 例

人 孔	
0号マンホール(円形φ75)	①
1号マンホール(円形φ90)	②
2号マンホール(円形φ120)	③
3号マンホール(円形φ150)	④
4号マンホール(円形φ180)	⑤
5号マンホール(210×120)	⑥
6号マンホール(260×120)	⑦
特殊マンホール	⑧
特 1号マンホール(60×90)	⑨
特 2号マンホール(120×120)	⑩
特 3号マンホール(140×120)	⑪
特 4号マンホール(180×120)	⑫
特 5号マンホール(φ150)	⑬
特 6号マンホール(φ180)	⑭
特 7号マンホール(210×210)	⑮
楕円マンホール	⑯
矩形マンホール	⑰
小口径マンホール	⑱
マンシホール	⑲
ポンプ付マンホール	⑳
吐 口	㉑
仮想マンホール	㉒
管止め	㉓
流域下水道マンホール	㉔

樹


20cm樹	●
30cm樹	○
0号マンホール樹	①
雨水樹	●
取付管のみ	○
管止め及び小口径樹	●

管 渠

幹線	—
枝線	—
幹線 圧送)	—
枝線 圧送)	—
幹線 雨水)	—

記 載 例


小美玉市

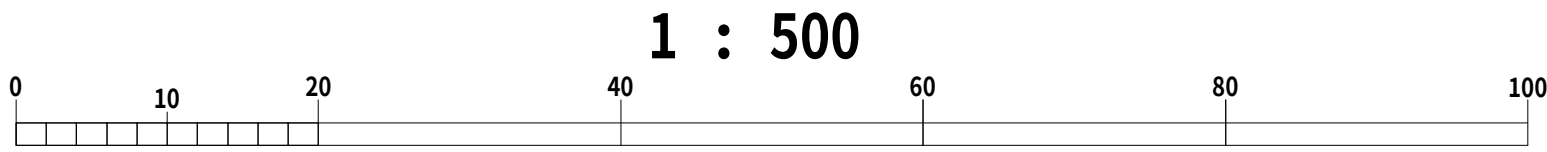


令和七年三月作成



00-74	00-75	00-76
00-84	00-85	00-86
00-94	00-95	00-96

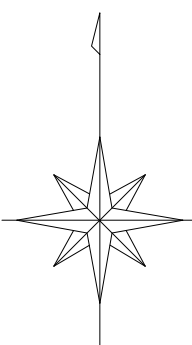


凡 例	
人 孔	
0号マンホール(円形φ75)	⑦
1号マンホール(円形φ90)	①
2号マンホール(円形φ120)	②
3号マンホール(円形φ150)	③
4号マンホール(円形φ180)	④
5号マンホール(210×120)	⑤
6号マンホール(260×120)	⑥
特殊マンホール	⑧
特 1号マンホール(60×90)	⑨
特 2号マンホール(120×120)	⑩
特 3号マンホール(140×120)	⑪
特 4号マンホール(180×120)	⑫
特 5号マンホール(φ150)	⑬
特 6号マンホール(φ180)	⑭
特 7号マンホール(210×210)	⑮
楕円マンホール	⑯
矩形マンホール	⑰
小口径マンホール	●
マンシホール	○
ポンプ付マンホール	⊕
吐 口	↑
仮想マンホール	*
管止め	
流域下水道マンホール	⊙
樹	
20cm樹	—●—
30cm樹	—●—
0号マンホール樹	—○—
雨水樹	—●—
取付管のみ	—○—
管止め及び小口径樹	—●—
管 渠	
幹線	—
枝線	—
幹線 (圧送)	—
枝線 (圧送)	—
幹線 雨水)	—

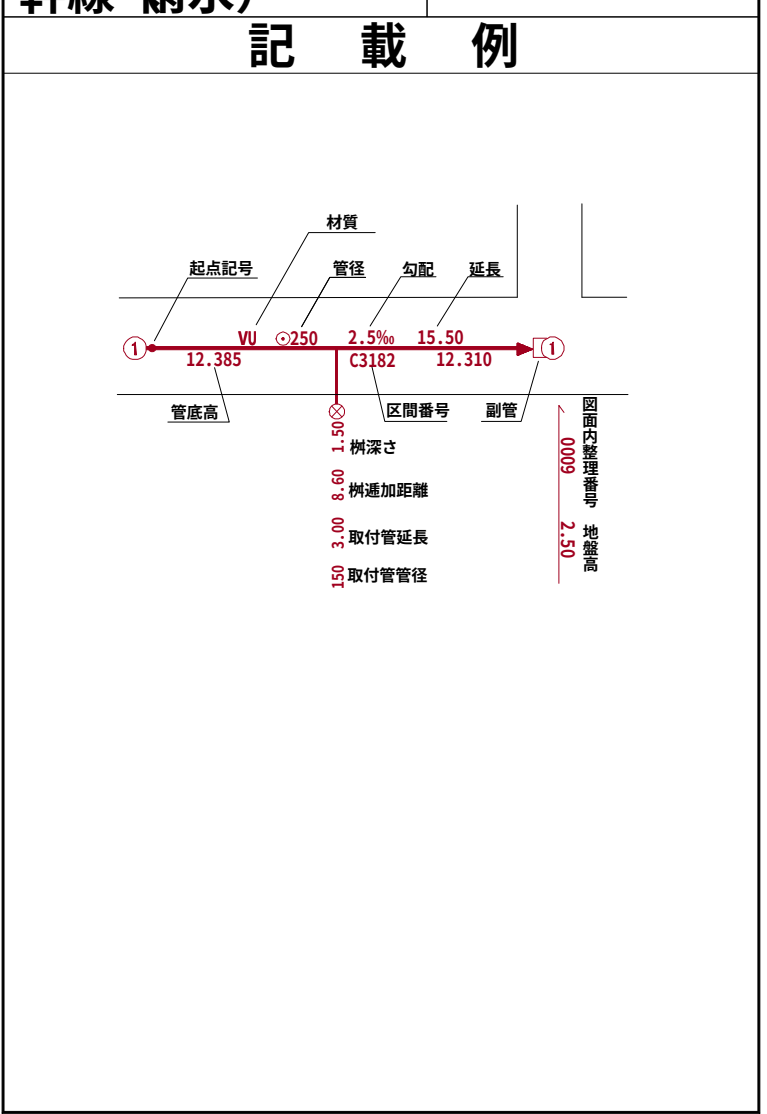


小美玉市

国際航業株式会社調製

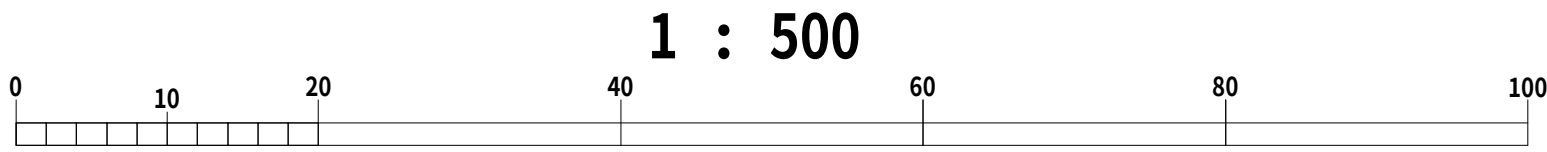

小美玉市公共下水道台帳施設平面図

00-75	00-76	00-77
00-85	00-86	00-87
00-95	00-96	

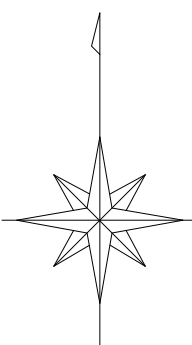

凡 例

人 孔

0号マンホール(円形φ75) ①

1号マンホール(円形φ90) ②

2号マンホール(円形φ120) ③

3号マンホール(円形φ150) ④

4号マンホール(円形φ180) ⑤

5号マンホール(210×120) ⑥

6号マンホール(260×120) ⑦

特殊マンホール

特1号マンホール(60×90) ⑧

特2号マンホール(120×120) ⑨

特3号マンホール(140×120) ⑩

特4号マンホール(180×120) ⑪

特5号マンホール(φ150) ⑫

特6号マンホール(φ180) ⑬

特7号マンホール(210×210) ⑭

楕円マンホール

矩形マンホール

小口径マンホール

マンシホール

ポンプ付マンホール

吐 口

仮想マンホール

管止め

流域下水道マンホール

樹

20cm樹

30cm樹

0号マンホール樹

雨水樹

取付管のみ

管止め及び小口径樹

管 渠

幹線

枝線

幹線 (圧送)

枝線 (圧送)


幹線 雨水)

記 載 例

小美玉市

令和七年三月作成


国際航業株式会社調製

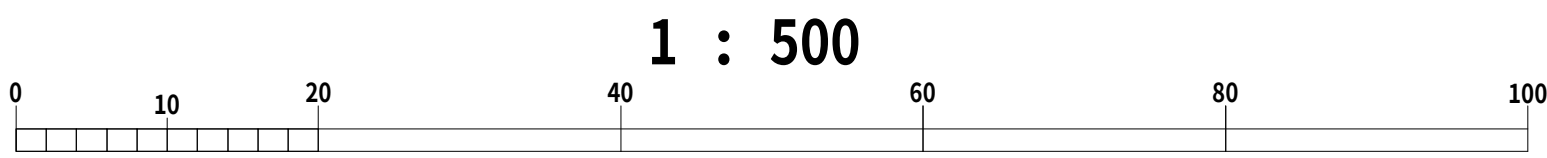


令和七年三月作成




00-76	00-77	
00-86	00-87	
00-96		

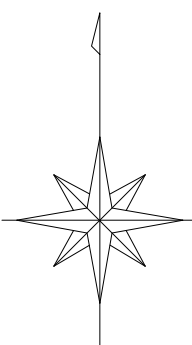

凡 例	
人 孔	
0号マンホール(円形φ75)	①
1号マンホール(円形φ90)	②
2号マンホール(円形φ120)	③
3号マンホール(円形φ150)	④
4号マンホール(円形φ180)	⑤
5号マンホール(210×120)	⑥
6号マンホール(260×120)	⑦
特殊マンホール	⑧
特 1号マンホール(60×90)	⑨
特 2号マンホール(120×120)	⑩
特 3号マンホール(140×120)	⑪
特 4号マンホール(180×120)	⑫
特 5号マンホール(φ150)	⑬
特 6号マンホール(φ180)	⑭
特 7号マンホール(210×210)	⑮
楕円マンホール	⑯
矩形マンホール	⑰
小口径マンホール	●
マンホール	○
ポンプ付マンホール	⊕
吐 口	↑
仮想マンホール	*
管止め	
流域下水道マンホール	⊙
樹	
20cm樹	—●—
30cm樹	—●—
0号マンホール樹	—○—
雨水樹	—●—
取付管のみ	—○—
管止め及び小口径樹	—●—
管 渠	
幹線	—
枝線	—
幹線 (圧送)	—
枝線 (圧送)	—
幹線 雨水)	—

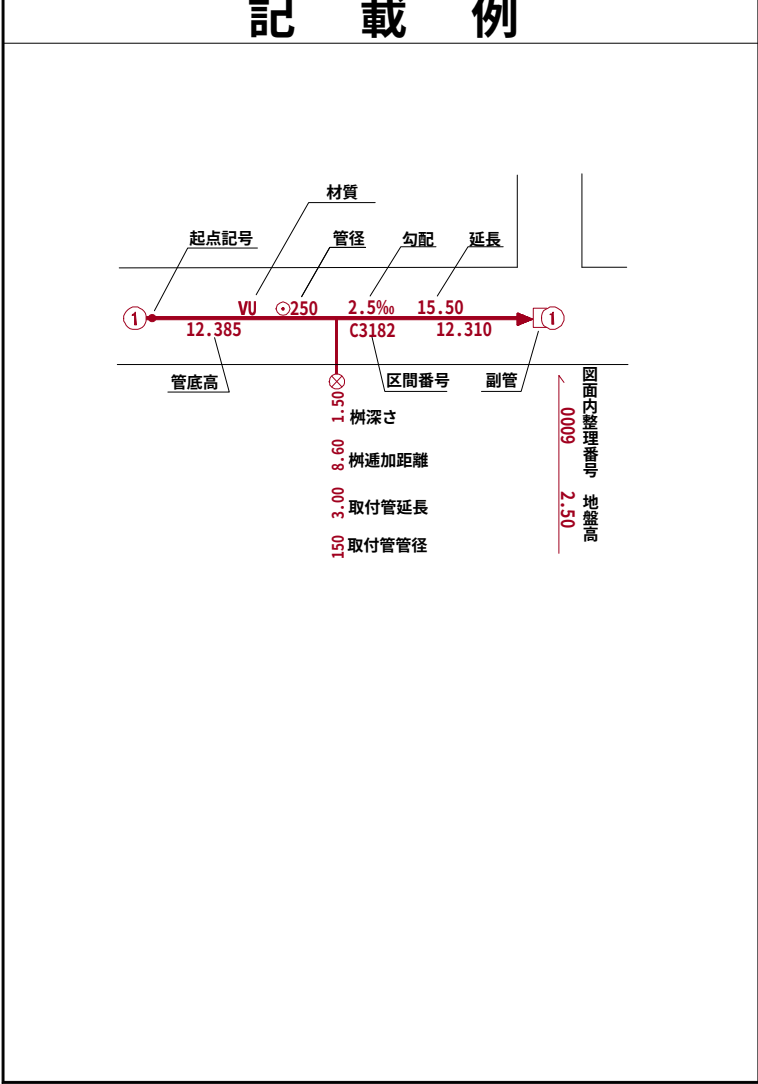

小美玉市

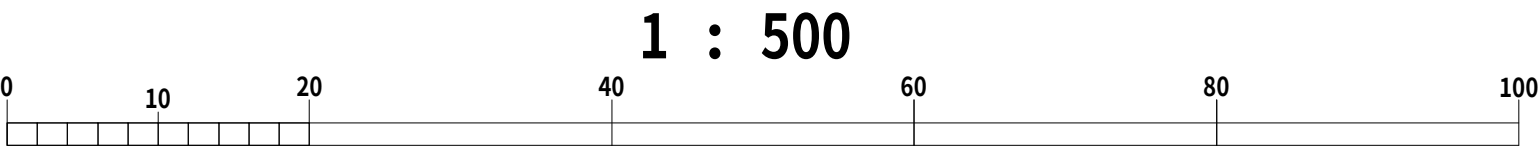

国際航業株式会社調製

国際航業株式会社調製


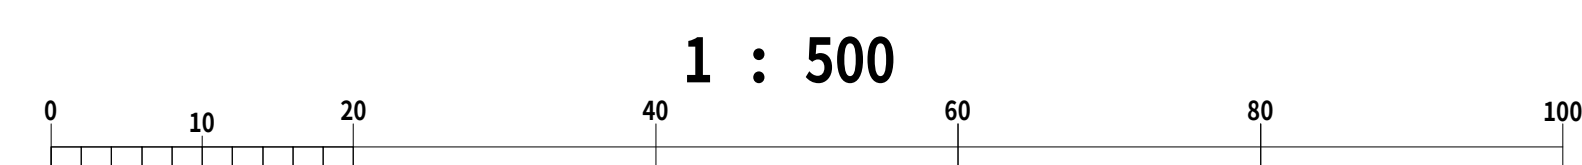



圖 1

小美玉市公共下水道台帳施設平面図


00-80	00-81	00-82
00-90	00-91	00-92
10-00	10-01	10-02

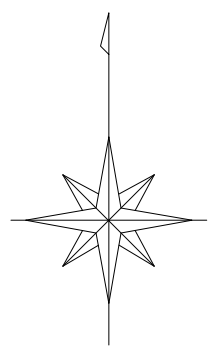

凡 例	
人	孔
0号マンホール(円形φ75)	①
1号マンホール(円形φ90)	②
2号マンホール(円形φ120)	③
3号マンホール(円形φ150)	④
4号マンホール(円形φ180)	⑤
5号マンホール(210×120)	⑥
6号マンホール(260×120)	⑦
特殊マンホール	⑧
特 1号マンホール(60×90)	⑨
特 2号マンホール(120×120)	⑩
特 3号マンホール(140×120)	⑪
特 4号マンホール(180×120)	⑫
特 5号マンホール(φ150)	⑬
特 6号マンホール(φ180)	⑭
特 7号マンホール(210×210)	⑮
楕円マンホール	⑯
矩形マンホール	⑰
小口径マンホール	⑱
マンシンホール	⑲
ポンプ付マンホール	⑳
吐 口	㉑
仮想マンホール	㉒
管止め	㉓
流域下水道マンホール	㉔
樹	
20cm樹	●
30cm樹	○
0号マンホール樹	①
雨水樹	●
取付管のみ	○
管止め及び小口径樹	●
管 渠	
幹線	—
枝線	—
幹線 (圧送)	—
枝線 (圧送)	—
幹線 雨水)	—

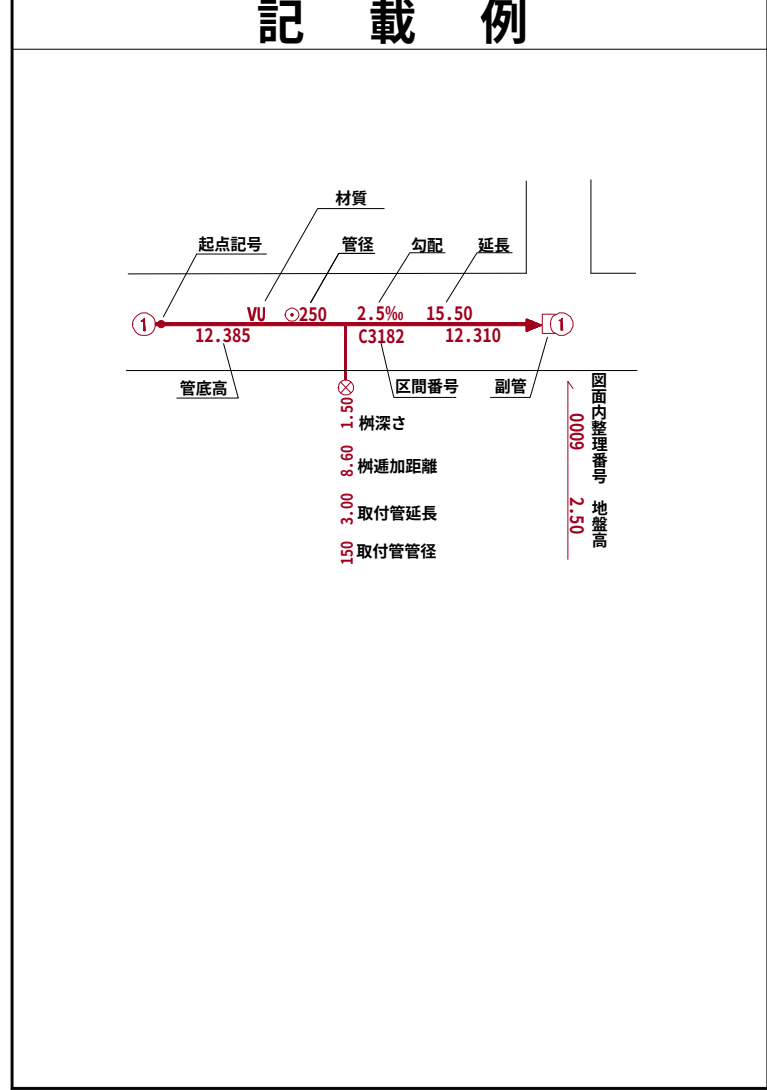

小美玉市

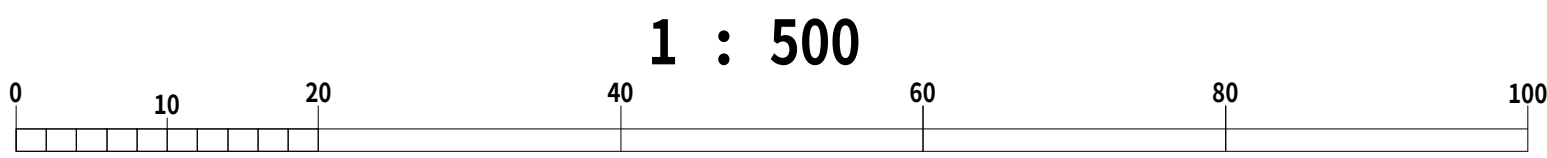

令和七年三月作成


国際航業株式会社調製

小美玉市公共下水道台帳施設平面図

令和七年三月作成



00-81	00-82	00-83
00-91	00-92	00-93
10-01	10-02	10-03

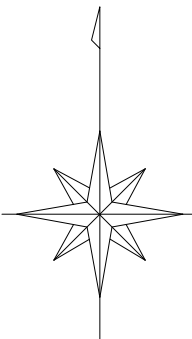

凡 例	
人 孔	
0号マンホール(円形φ75)	①
1号マンホール(円形φ90)	②
2号マンホール(円形φ120)	③
3号マンホール(円形φ150)	④
4号マンホール(円形φ180)	⑤
5号マンホール(210×120)	⑥
6号マンホール(260×120)	⑦
特殊マンホール	⑧
特 1号マンホール(60×90)	⑨
特 2号マンホール(120×120)	⑩
特 3号マンホール(140×120)	⑪
特 4号マンホール(180×120)	⑫
特 5号マンホール(φ150)	⑬
特 6号マンホール(φ180)	⑭
特 7号マンホール(210×210)	⑮
楕円マンホール	⑯
矩形マンホール	⑰
小口径マンホール	⑱
マンシホール	⑲
ポンプ付マンホール	⑳
吐 口	㉑
仮想マンホール	㉒
管止め	㉓
流域下水道マンホール	㉔
樹	
20cm樹	●
30cm樹	○
0号マンホール樹	①
雨水樹	●
取付管のみ	○
管止め及び小口径樹	●
管 渠	
幹線	—
枝線	—
幹線 (圧送)	—
枝線 (圧送)	—
幹線 雨水)	—
記 載 例	

小美玉市

国際航業株式会社調製



1 : 500


小美玉市公共下水道台帳施設平面図

令和七年三月作成

国際航業株式会社調製



00-82	00-83	00-84
00-92	00-93	00-94
10-02	10-03	10-04

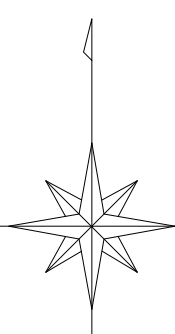

凡 例

人 孔

- 0号マンホール(円形φ75)
- 1号マンホール(円形φ90)
- 2号マンホール(円形φ120)
- 3号マンホール(円形φ150)
- 4号マンホール(円形φ180)
- 5号マンホール(210×120)
- 6号マンホール(260×120)
- 特殊マンホール
- 特1号マンホール(60×90)
- 特2号マンホール(120×120)
- 特3号マンホール(140×120)
- 特4号マンホール(180×120)
- 特5号マンホール(φ150)
- 特6号マンホール(φ180)
- 特7号マンホール(210×210)
- 楕円マンホール
- 矩形マンホール
- 小口径マンホール
- マンホール
- ポンプ付マンホール
- 吐 口
- 仮想マンホール
- 管止め
- 流域下水道マンホール

樹


- 20cm樹
- 30cm樹
- 0号マンホール樹
- 雨水樹
- 取付管のみ
- 管止め及び小口径樹

管 渠


- 幹線
- 枝線
- 幹線 (圧送)
- 枝線 (圧送)
- 幹線 雨水)

記 載 例


小美玉市

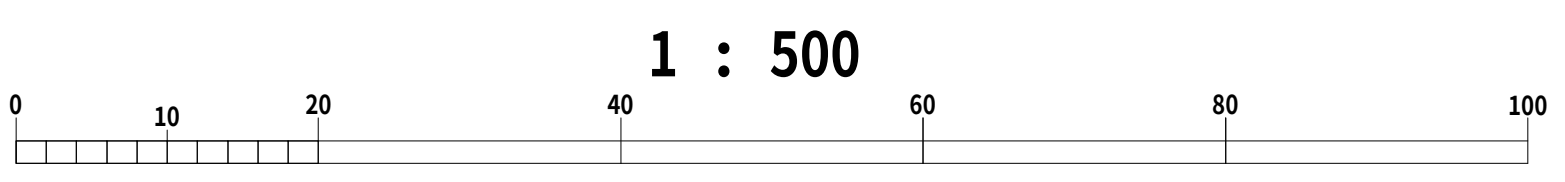


令和七年三月作成

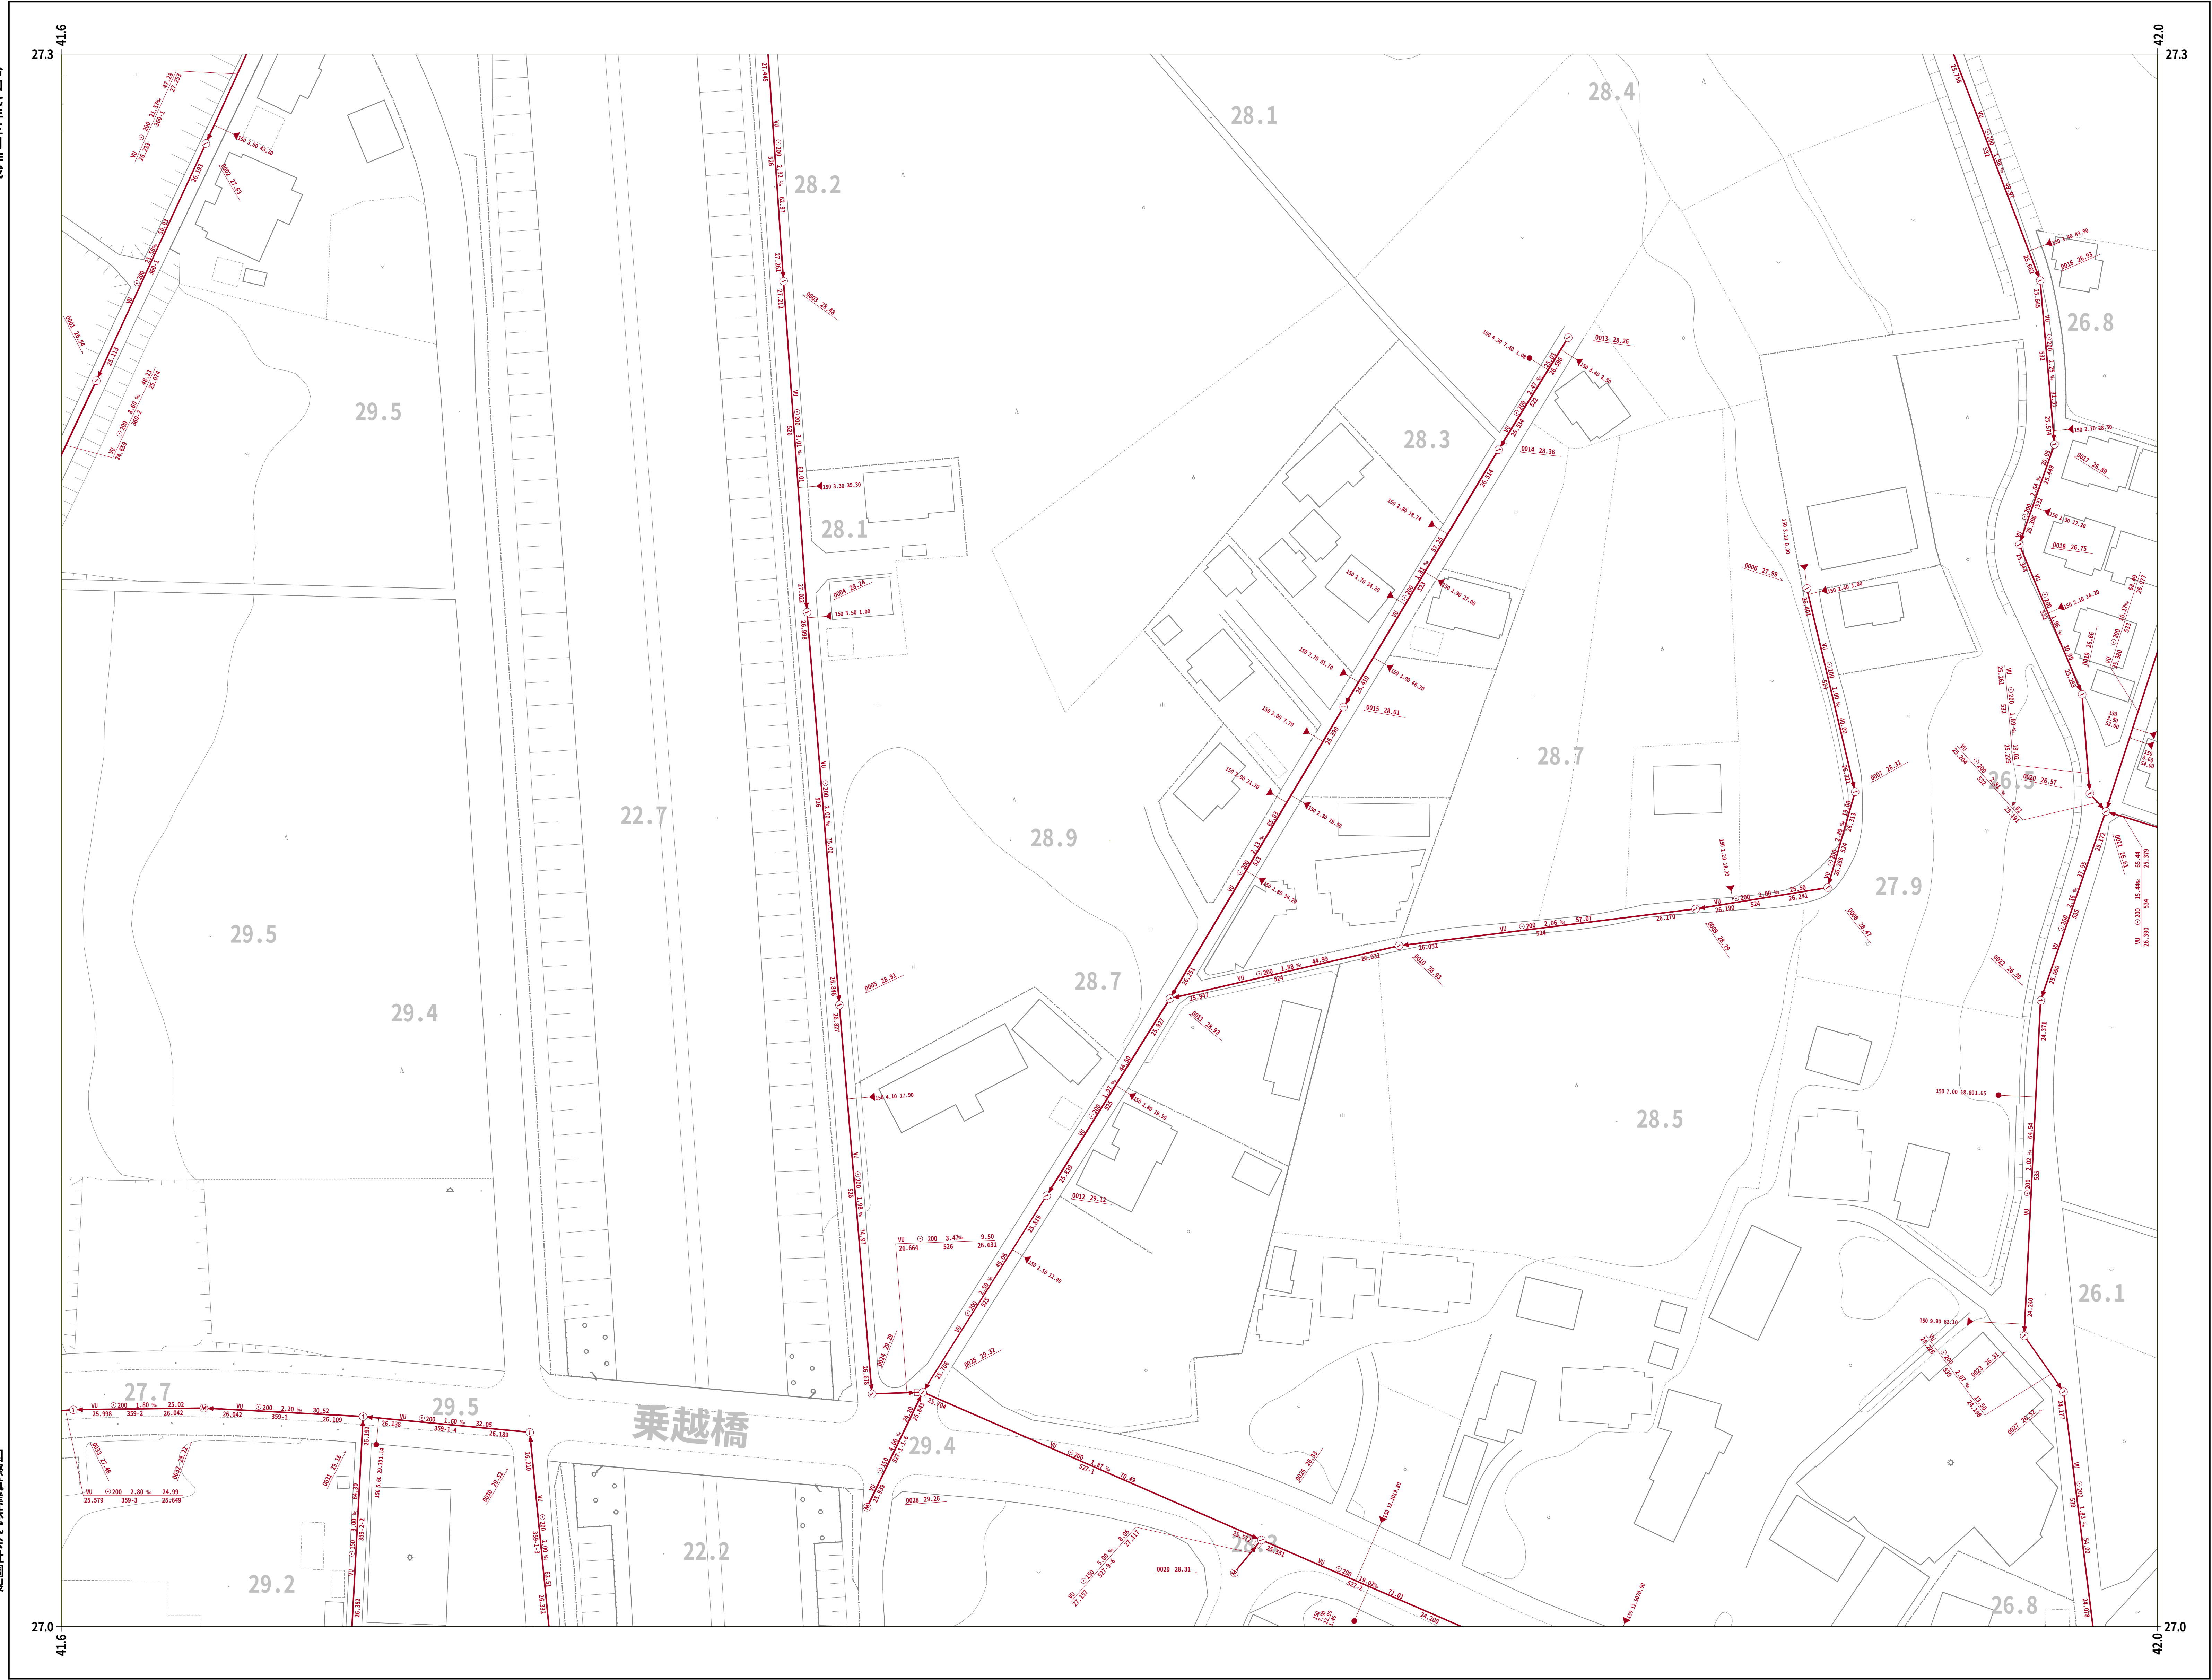


00-83	00-84	00-85
00-93	00-94	00-95
10-03	10-04	10-05

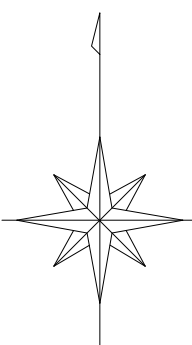

凡 例	
人 孔	
0号マンホール(円形φ75)	①
1号マンホール(円形φ90)	②
2号マンホール(円形φ120)	③
3号マンホール(円形φ150)	④
4号マンホール(円形φ180)	⑤
5号マンホール(210×120)	⑥
6号マンホール(260×120)	⑦
特殊マンホール	⑧
特 1号マンホール(60×90)	⑨
特 2号マンホール(120×120)	⑩
特 3号マンホール(140×120)	⑪
特 4号マンホール(180×120)	⑫
特 5号マンホール(φ150)	⑬
特 6号マンホール(φ180)	⑭
特 7号マンホール(210×210)	⑮
楕円マンホール	⑯
矩形マンホール	⑰
小口径マンホール	⑱
マンシホール	⑲
ポンプ付マンホール	⑳
吐 口	㉑
仮想マンホール	㉒
管止め	㉓
流域下水道マンホール	㉔
樹	

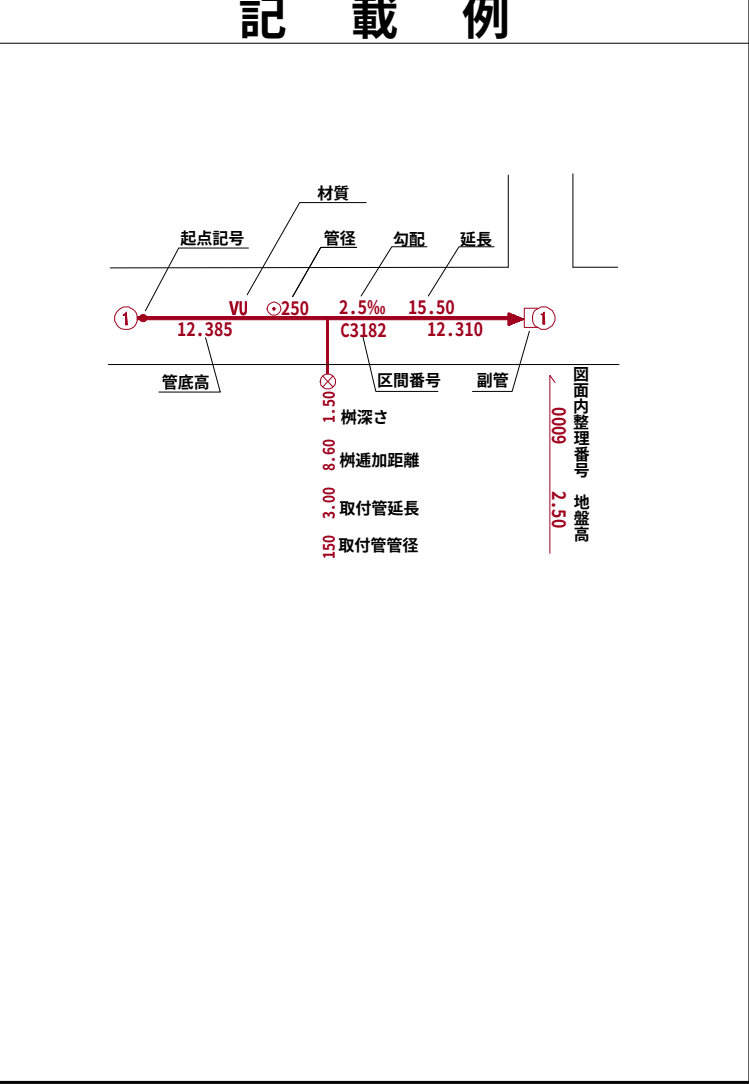

小美玉市

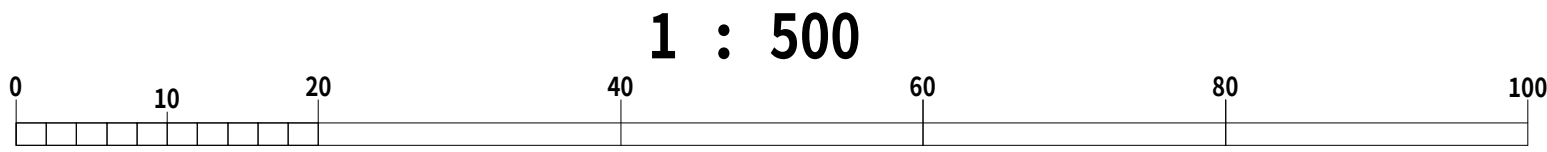

国際航業株式会社調製

国際航業株式会社調製

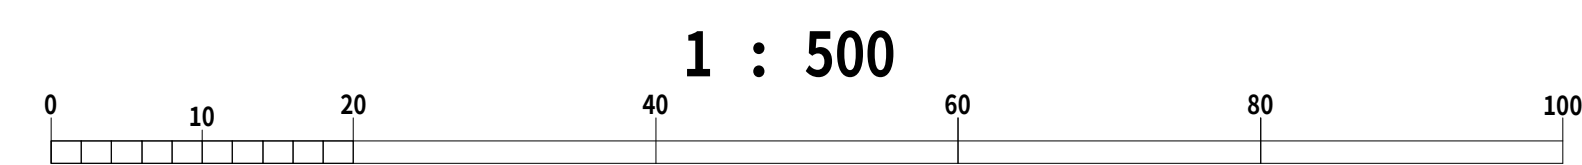







小美玉市公共下水道台帳施設平面図

00-85	00-86	00-87
00-95	00-96	
10-05	10-06	

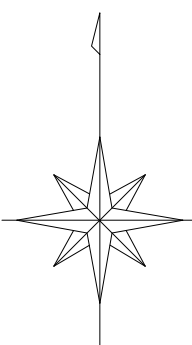


凡 例	
人 孔	
0号マンホール(円形φ75)	①
1号マンホール(円形φ90)	②
2号マンホール(円形φ120)	③
3号マンホール(円形φ150)	④
4号マンホール(円形φ180)	⑤
5号マンホール(210×120)	⑥
6号マンホール(260×120)	⑦
特殊マンホール	⑧
特 1号マンホール(60×90)	⑨
特 2号マンホール(120×120)	⑩
特 3号マンホール(140×120)	⑪
特 4号マンホール(180×120)	⑫
特 5号マンホール(φ150)	⑬
特 6号マンホール(φ180)	⑭
特 7号マンホール(210×210)	⑮
楕円マンホール	⑯
矩形マンホール	⑰
小口径マンホール	●
マンホール	○
ポンプ付マンホール	⊕
吐 口	↑
仮想マンホール	*
管止め	
流域下水道マンホール	⊙
樹	
20cm樹	—●—
30cm樹	—●—
0号マンホール樹	—○—
雨水樹	—●—
取付管のみ	—○—
管止め及び小口径樹	—●—
管 渠	
幹線	—
枝線	—
幹線 (圧送)	—
枝線 (圧送)	—
幹線 雨水)	—

記 載 例	

小美玉市

令和七年三月作成

国際航業株式会社調製

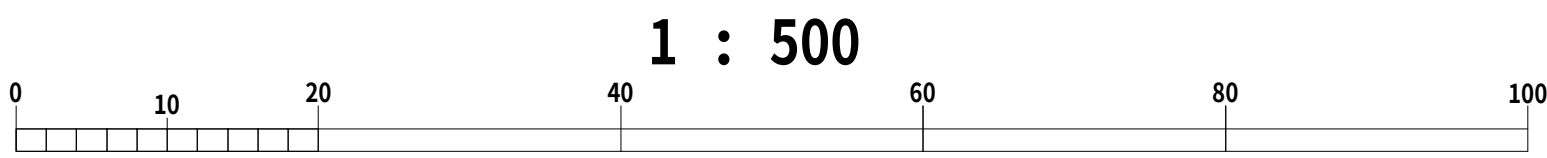


令和七年三月作成


国際航業株式会社調製




		10-20
	09-39	10-30
	09-49	10-40

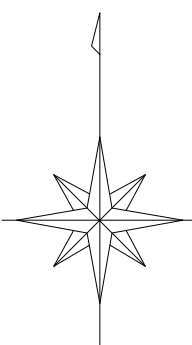

凡 例	
人 孔	
0号マンホール(円形φ75)	①
1号マンホール(円形φ90)	②
2号マンホール(円形φ120)	③
3号マンホール(円形φ150)	④
4号マンホール(円形φ180)	⑤
5号マンホール(210×120)	⑥
6号マンホール(260×120)	⑦
特殊マンホール	⑧
特 1号マンホール(60×90)	⑨
特 2号マンホール(120×120)	⑩
特 3号マンホール(140×120)	⑪
特 4号マンホール(180×120)	⑫
特 5号マンホール(φ150)	⑬
特 6号マンホール(φ180)	⑭
特 7号マンホール(210×210)	⑮
楕円マンホール	⑯
矩形マンホール	⑰
小口径マンホール	⑱
マンシンホール	⑲
ポンプ付マンホール	⑳
吐 口	㉑
仮想マンホール	㉒
管止め	㉓
流域下水道マンホール	㉔
樹	
20cm樹	㉕
30cm樹	㉖
0号マンホール樹	㉗
雨水樹	㉘
取付管のみ	㉙
管止め及び小口径樹	㉚
管 渠	
幹線	㉛
枝線	㉜
幹線 圧送)	㉝
枝線 圧送)	㉞
幹線 雨水)	㉟

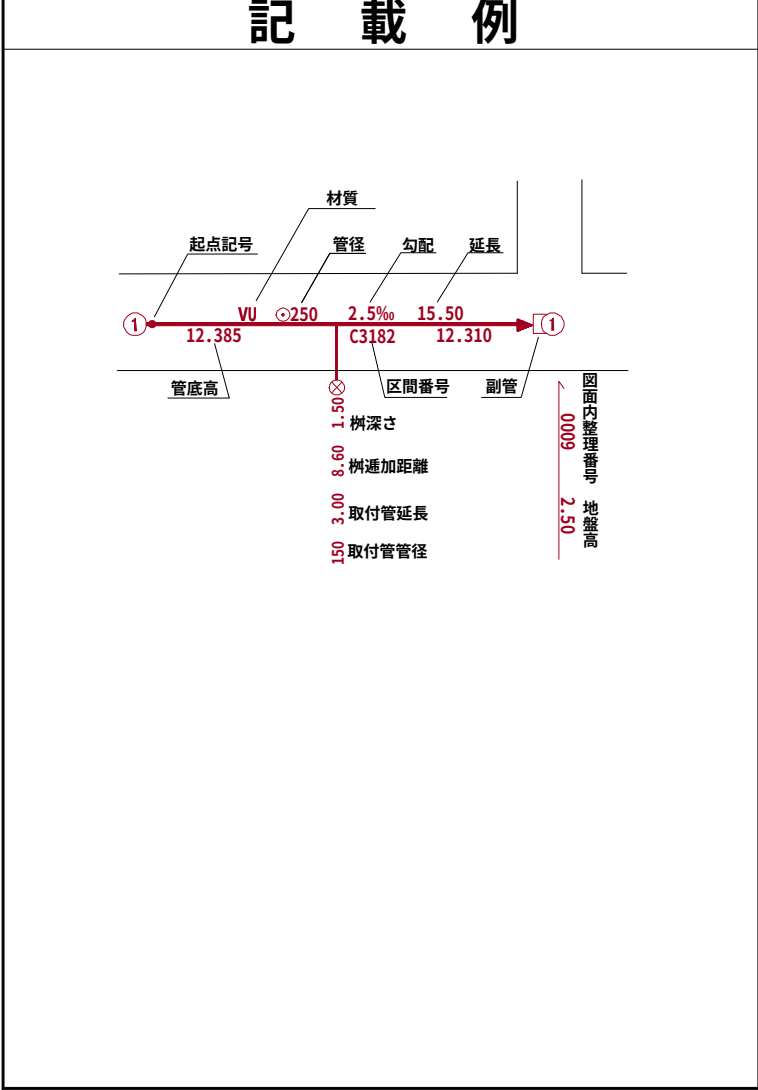


小美玉市

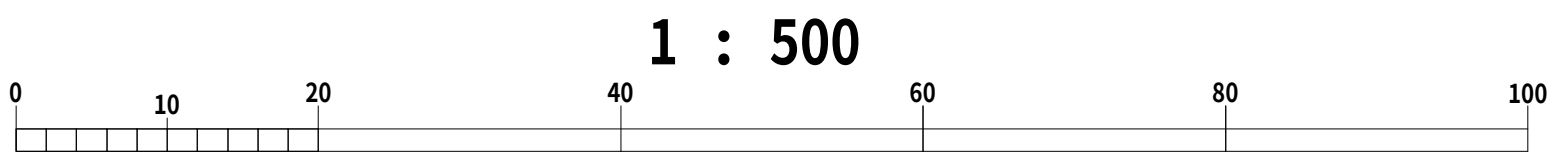

小美玉市公共下水道台帳施設平面図

	09-39	10-30
	09-49	10-40
		10-50

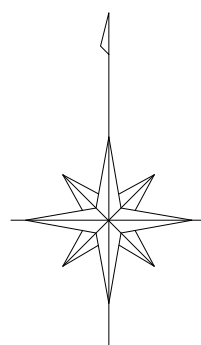

凡 例	
人	孔
0号マンホール(円形φ75)	①
1号マンホール(円形φ90)	②
2号マンホール(円形φ120)	③
3号マンホール(円形φ150)	④
4号マンホール(円形φ180)	⑤
5号マンホール(210×120)	⑥
6号マンホール(260×120)	⑦
特殊マンホール	⑧
特 1号マンホール(60×90)	⑨
特 2号マンホール(120×120)	⑩
特 3号マンホール(140×120)	⑪
特 4号マンホール(180×120)	⑫
特 5号マンホール(φ150)	⑬
特 6号マンホール(φ180)	⑭
特 7号マンホール(210×210)	⑮
楕円マンホール	⑯
矩形マンホール	⑰
小口径マンホール	⑱
マンシホール	⑲
ポンプ付マンホール	⑳
吐 口	㉑
仮想マンホール	㉒
管止め	㉓
流域下水道マンホール	㉔
樹	
20cm樹	●
30cm樹	→
0号マンホール樹	○
雨水樹	●
取付管のみ	→
管止め及び小口径樹	◀
管 渠	
幹線	—
枝線	—
幹線 圧送)	—
枝線 圧送)	—
幹線 雨水)	—

記 載 例	

小美玉市




令和七年三月作成

国際航業株式会社調製


令和七年三月作成



	00-90	00-91
	10-00	10-01
	10-10	10-11

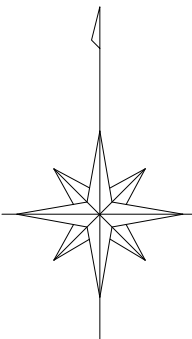


凡 例	
人 孔	
0号マンホール(円形φ75)	①
1号マンホール(円形φ90)	②
2号マンホール(円形φ120)	③
3号マンホール(円形φ150)	④
4号マンホール(円形φ180)	⑤
5号マンホール(210×120)	⑥
6号マンホール(260×120)	⑦
特殊マンホール	⑧
特 1号マンホール(60×90)	⑨
特 2号マンホール(120×120)	⑩
特 3号マンホール(140×120)	⑪
特 4号マンホール(180×120)	⑫
特 5号マンホール(φ150)	⑬
特 6号マンホール(φ180)	⑭
特 7号マンホール(210×210)	⑮
楕円マンホール	⑯
矩形マンホール	⑰

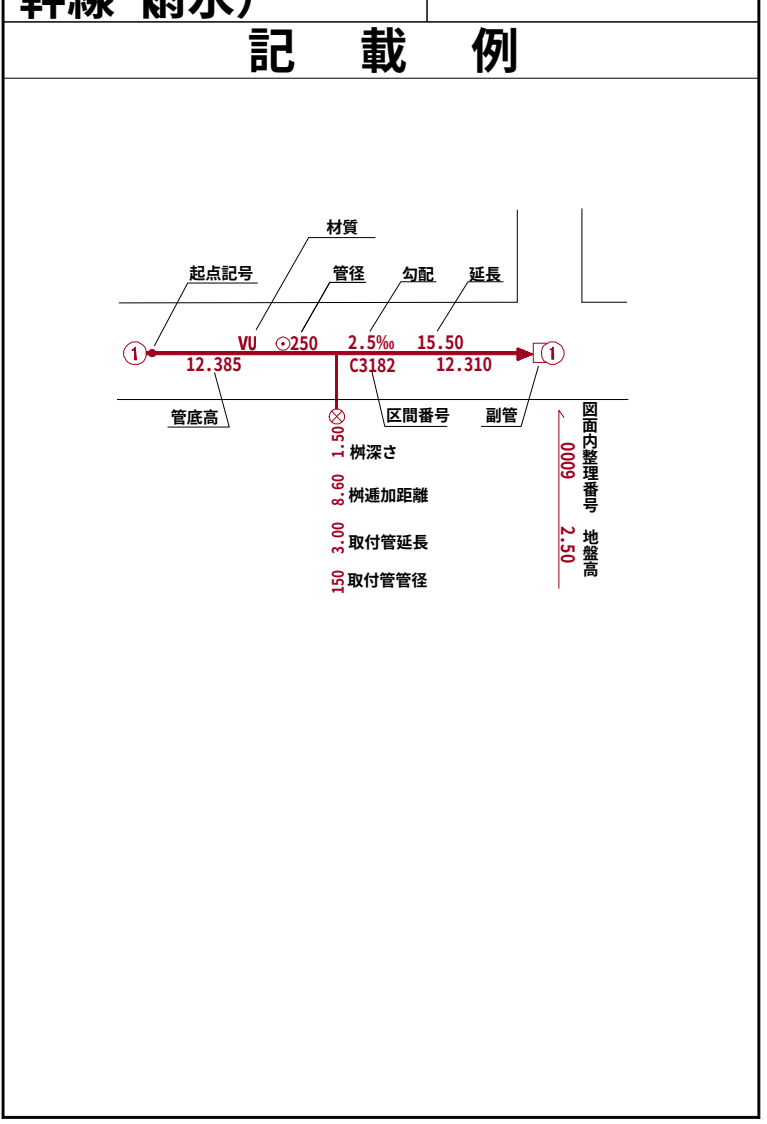


小美玉市

国際航業株式会社調製

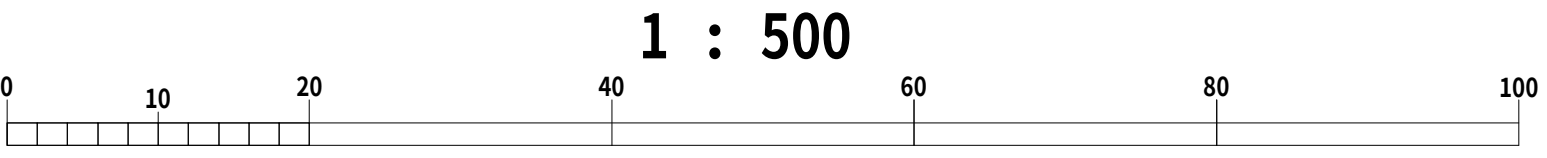

令和七年三月作成

00-90	00-91	00-92
10-00	10-01	10-02
10-10	10-11	10-12

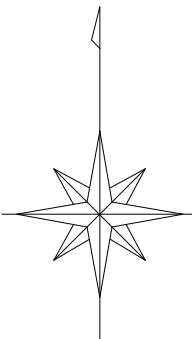

凡 例

人 孔	
0号マンホール(円形φ75)	①
1号マンホール(円形φ90)	②
2号マンホール(円形φ120)	③
3号マンホール(円形φ150)	④
4号マンホール(円形φ180)	⑤
5号マンホール(210×120)	⑥
6号マンホール(260×120)	⑦
特殊マンホール	⑧
特1号マンホール(60×90)	⑨
特2号マンホール(120×120)	⑩
特3号マンホール(140×120)	⑪
特4号マンホール(180×120)	⑫
特5号マンホール(φ150)	⑬
特6号マンホール(φ180)	⑭
特7号マンホール(210×210)	⑮
楕円マンホール	⑯
矩形マンホール	⑰
小口径マンホール	⑱
マンシンホール	⑲
ポンプ付マンホール	⑳
吐 口	㉑
仮想マンホール	㉒
管止め	㉓
流域下水道マンホール	㉔

樹

20cm樹	●
30cm樹	→
0号マンホール樹	○
雨水樹	●
取付管のみ	→
管止め及び小口径樹	→


管 渠

幹線	—
枝線	—
幹線 (圧送)	- - -
枝線 (圧送)	- - -
幹線 雨水)	—

記 載 例

国際航業株式会社調製

小美玉市

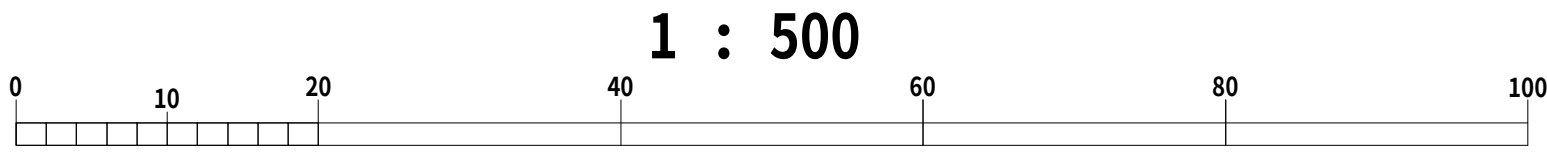


令和七年三月作成



国際航業株式会社調製

00-91	00-92	00-93
10-01	10-02	10-03
10-11	10-12	10-13

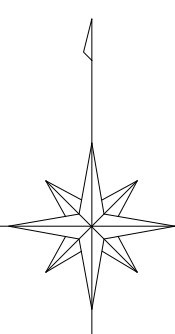

凡 例

人 孔

0号マンホール(円形φ75)

1号マンホール(円形φ90)

2号マンホール(円形φ120)

3号マンホール(円形φ150)

4号マンホール(円形φ180)

5号マンホール(210×120)

6号マンホール(260×120)

特殊マンホール

特1号マンホール(60×90)

特2号マンホール(120×120)

特3号マンホール(140×120)

特4号マンホール(180×120)

特5号マンホール(φ150)

特6号マンホール(φ180)

特7号マンホール(210×210)

楕円マンホール

矩形マンホール

小口径マンホール

マンホール

ポンプ付マンホール

吐 口

仮想マンホール

管止め

流域下水道マンホール

樹

20cm樹

30cm樹

0号マンホール樹

雨水樹

取付管のみ

管止め及び小口径樹

管 渠

幹線

枝線


幹線 (圧送)

枝線 (圧送)

幹線 雨水)

記 載 例

小美玉市

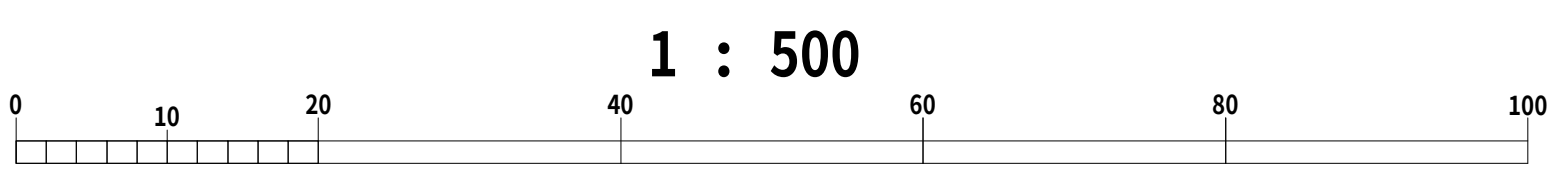


小美玉市公共下水道台帳施設平面図




00-92	00-93	00-94
10-02	10-03	10-04
10-12	10-13	10-14

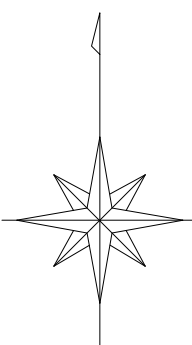

凡 例

人 孔	
0号マンホール(円形φ75)	①
1号マンホール(円形φ90)	②
2号マンホール(円形φ120)	③
3号マンホール(円形φ150)	④
4号マンホール(円形φ180)	⑤
5号マンホール(210×120)	⑥
6号マンホール(260×120)	⑦
特殊マンホール	⑧
特1号マンホール(60×90)	⑨
特2号マンホール(120×120)	⑩
特3号マンホール(140×120)	⑪
特4号マンホール(180×120)	⑫
特5号マンホール(φ150)	⑬
特6号マンホール(φ180)	⑭
特7号マンホール(210×210)	⑮
楕円マンホール	⑯
矩形マンホール	⑰
小口径マンホール	●
マンシホール	⑱
ポンプ付マンホール	⑲
吐 口	↓
仮想マンホール	×
管止め	
流域下水道マンホール	⑳

樹

20cm樹	—●—
30cm樹	—●—
0号マンホール樹	—○—
雨水樹	—●—
取付管のみ	—●—
管止め及び小口径樹	—●—

管 渠

幹線	—
枝線	—
幹線 (圧送)	—
枝線 (圧送)	—
幹線 雨水)	—


記 載 例

小美玉市


1 : 500




国際航業株式会社調製

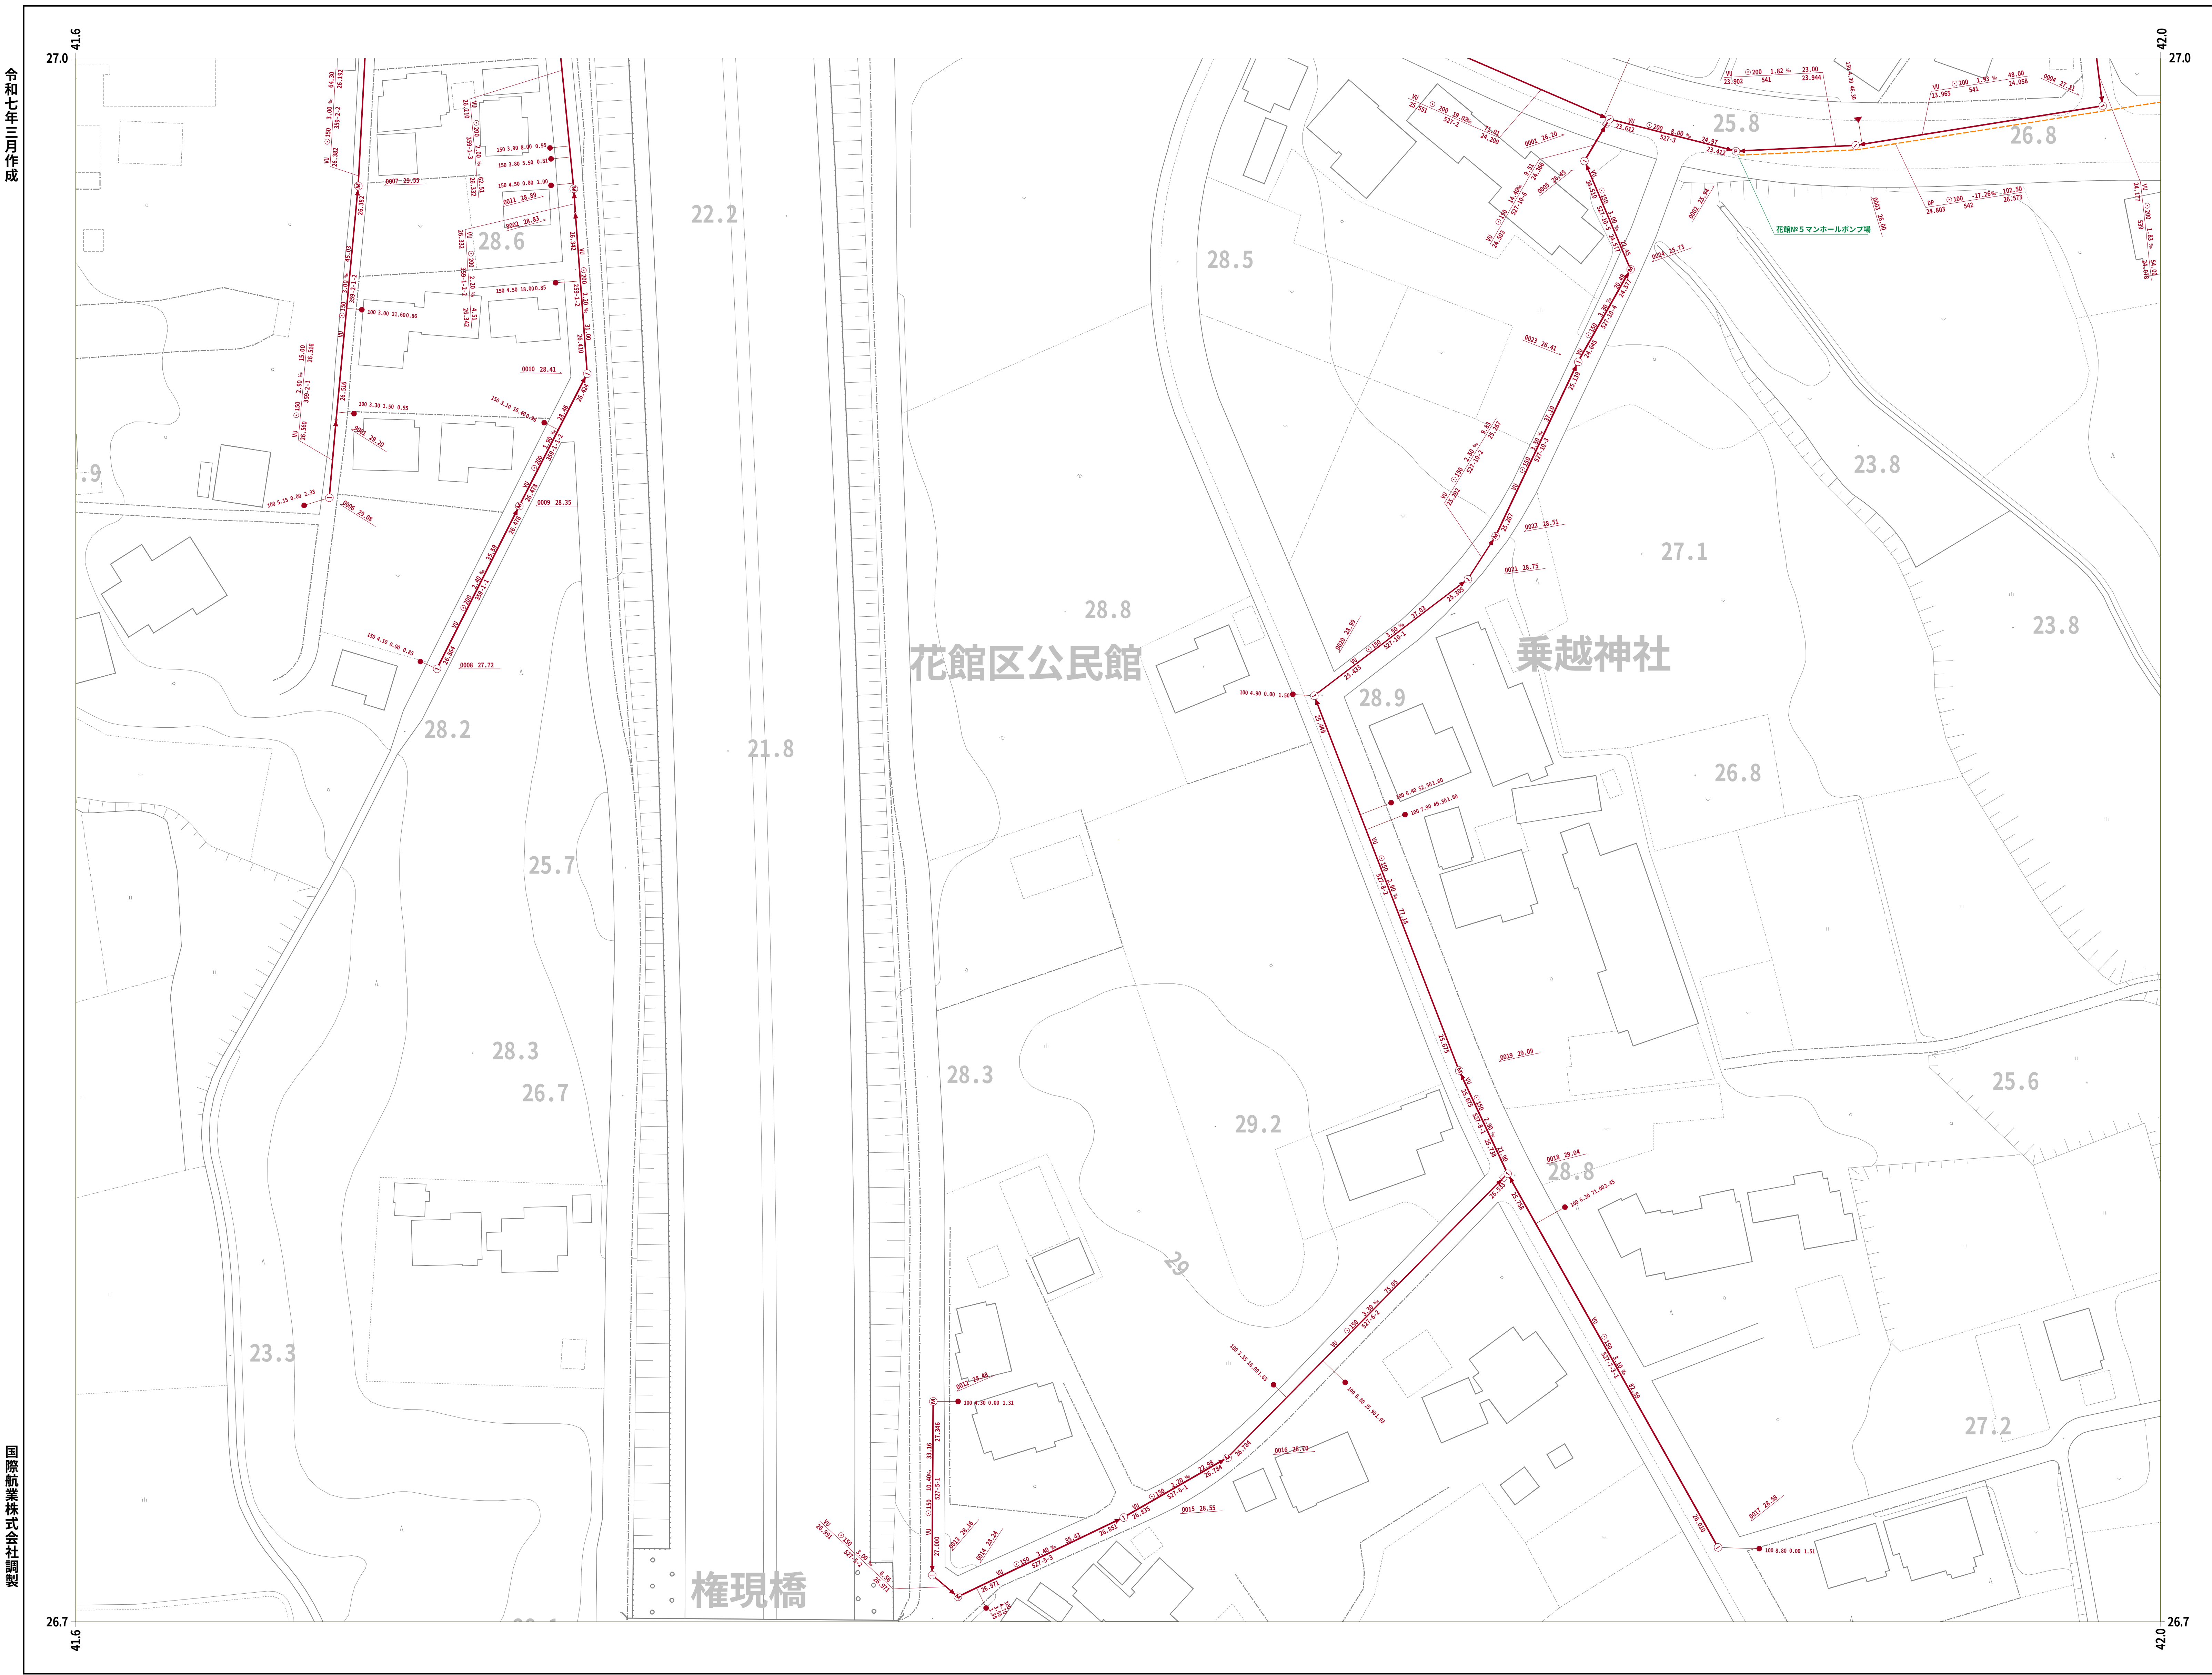


00-93	00-94	00-95
10-03	10-04	10-05
10-13	10-14	

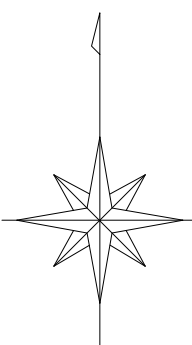


凡 例	
人	孔
0号マンホール(円形φ75)	①
1号マンホール(円形φ90)	②
2号マンホール(円形φ120)	③
3号マンホール(円形φ150)	④
4号マンホール(円形φ180)	⑤
5号マンホール(210×120)	⑥
6号マンホール(260×120)	⑦
特殊マンホール	⑧
特 1号マンホール(60×90)	⑨
特 2号マンホール(120×120)	⑩
特 3号マンホール(140×120)	⑪
特 4号マンホール(180×120)	⑫
特 5号マンホール(φ150)	⑬
特 6号マンホール(φ180)	⑭
特 7号マンホール(210×210)	⑮
楕円マンホール	⑯
矩形マンホール	⑰
小口径マンホール	●
マンシホール	○
ポンプ付マンホール	⊕
吐 口	↑
仮想マンホール	×
管止め	
流域下水道マンホール	⊙
樹	
20cm樹	—●—
30cm樹	—●—
0号マンホール樹	—○—
雨水樹	—●—
取付管のみ	—●—
管止め及び小口径樹	—●—
管 渠	
幹線	—
枝線	—
幹線 (圧送)	—
枝線 (圧送)	—
幹線 雨水)	—

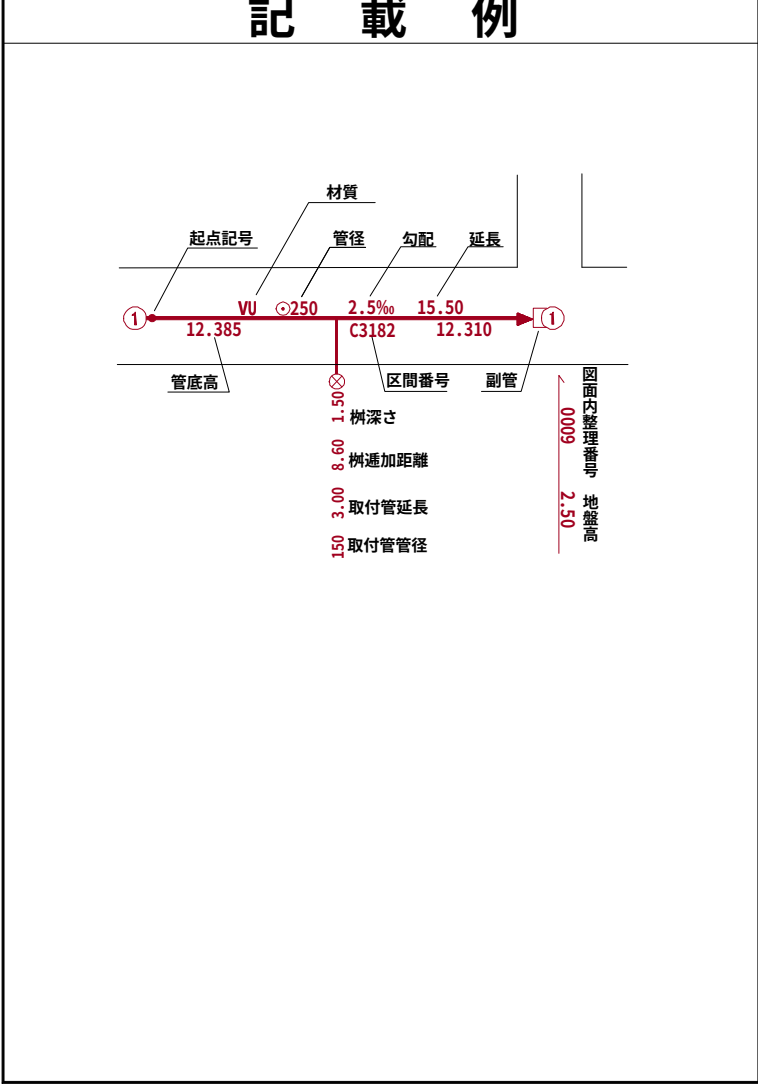

小美玉市

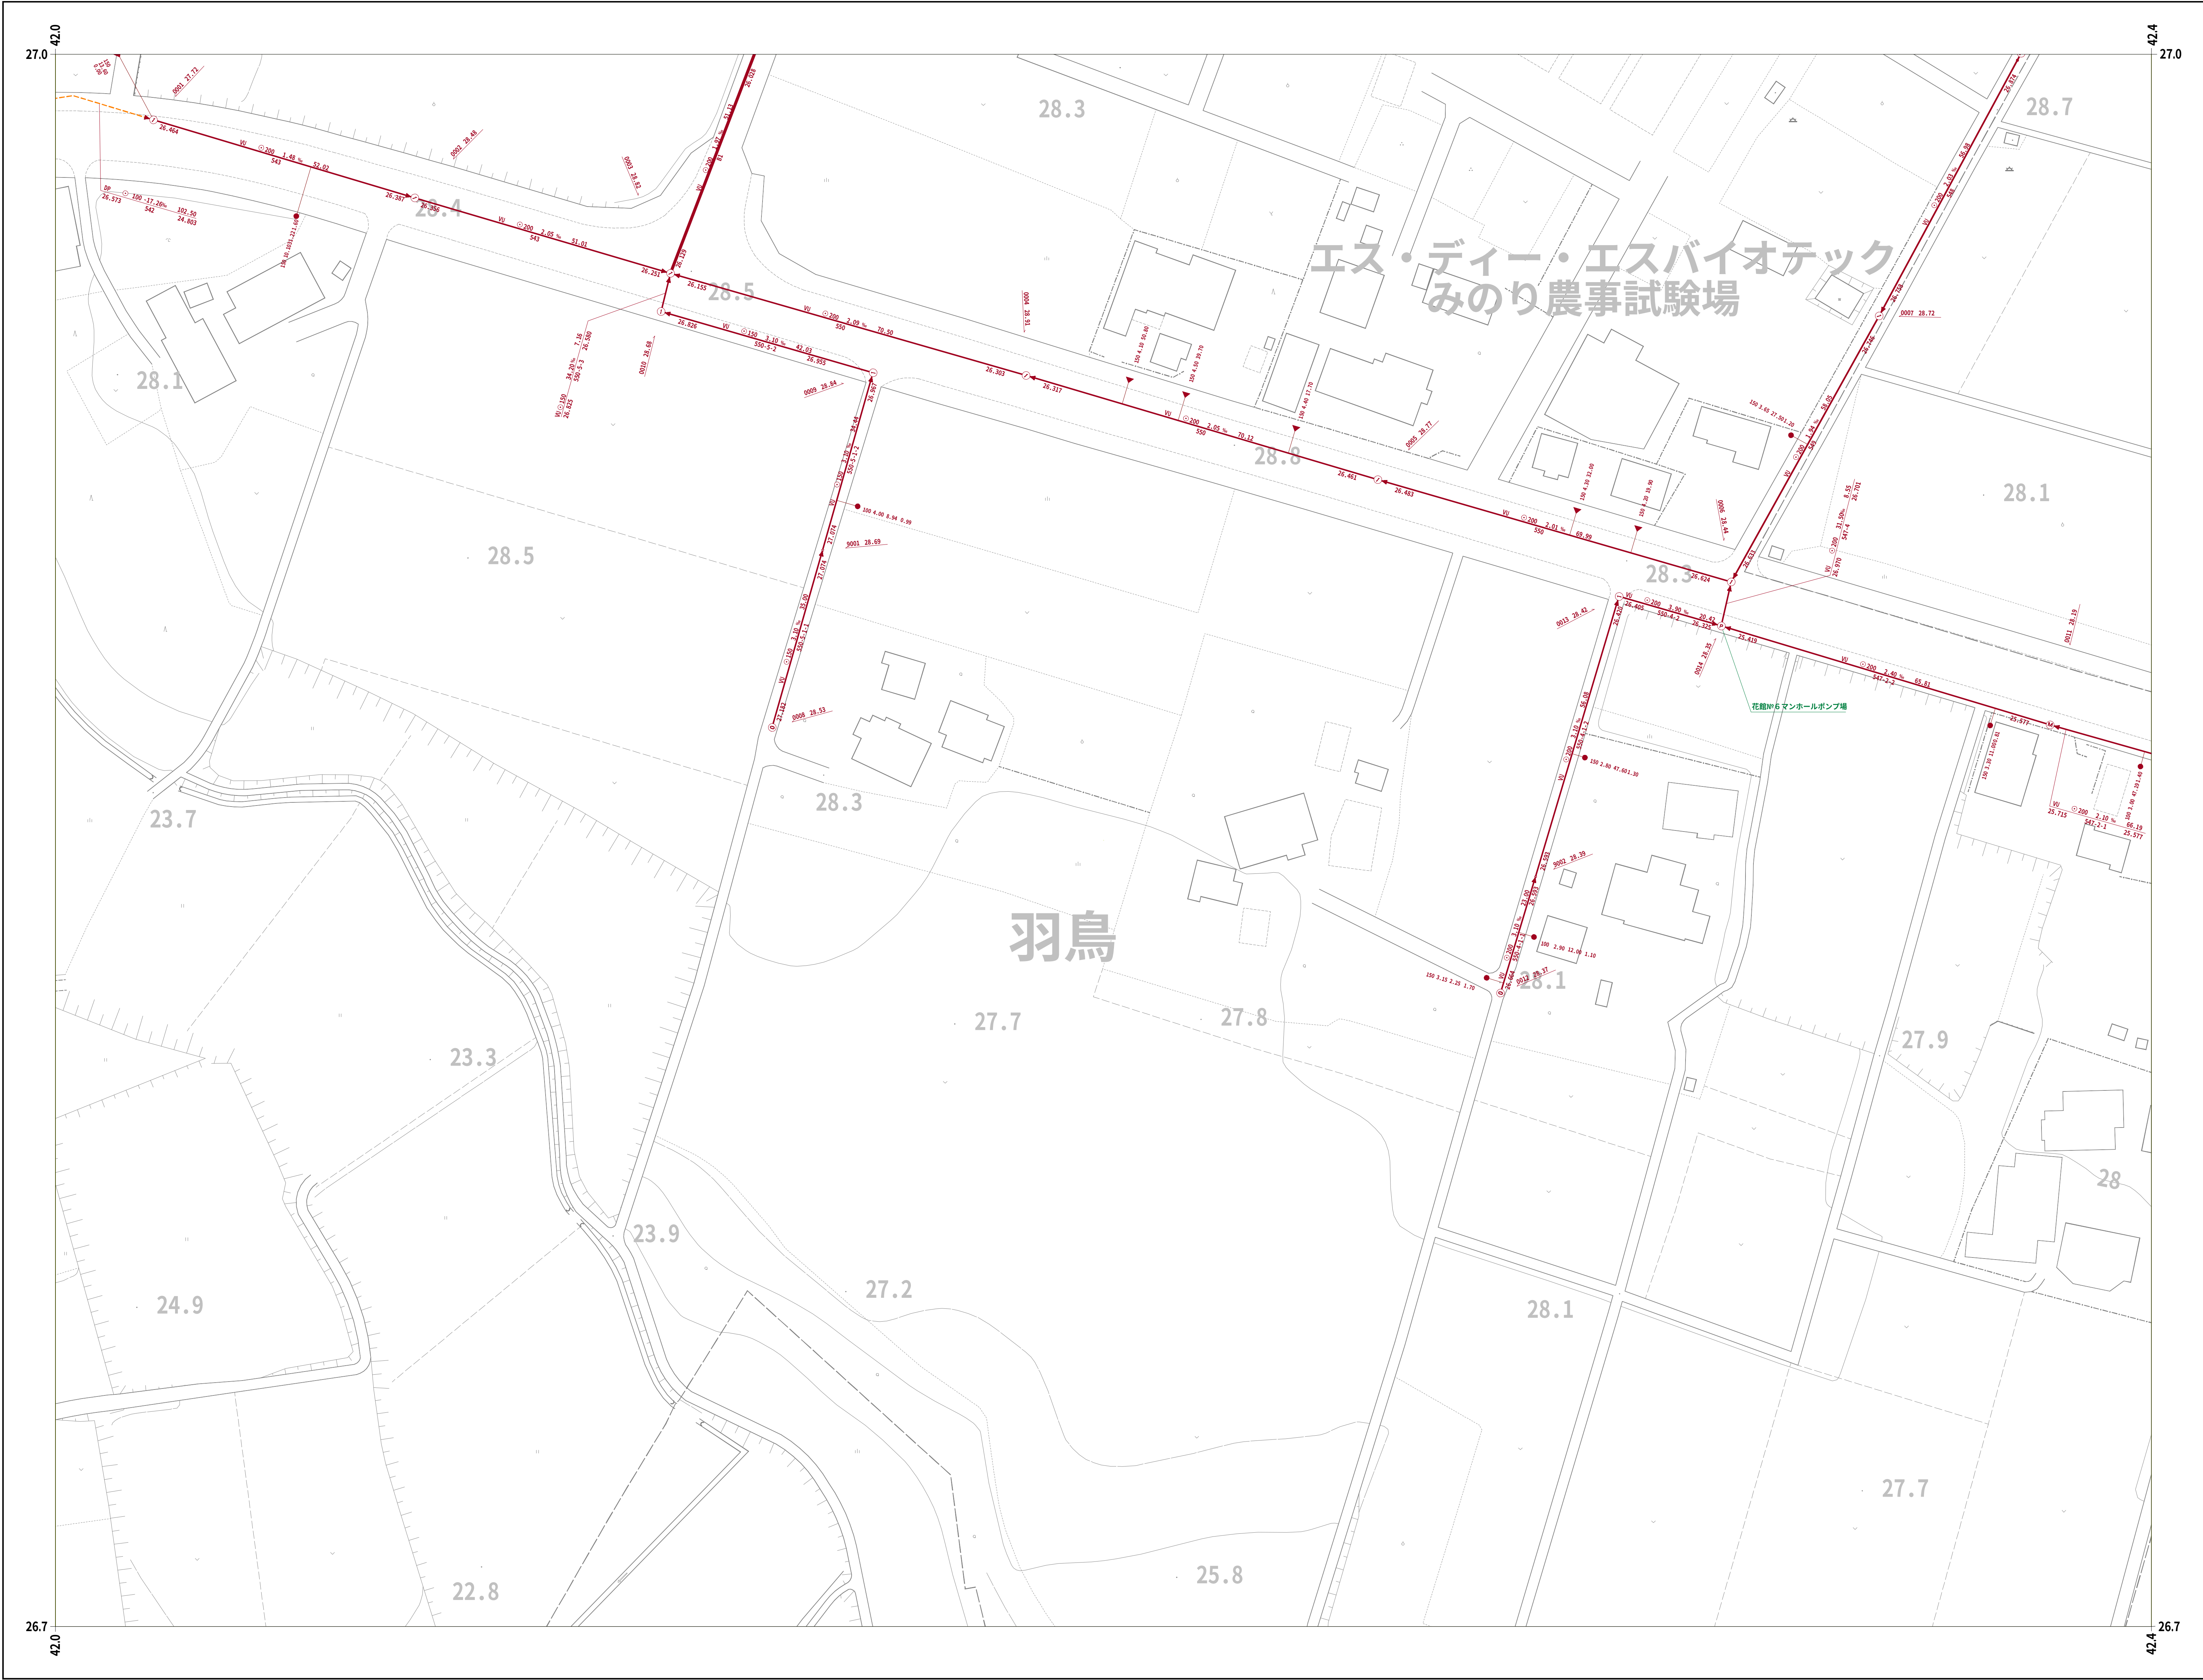


00-94	00-95	00-96
10-04	10-05	10-06
10-14		

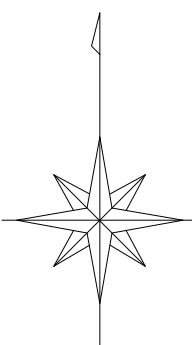

凡 例	
人	孔
0号マンホール(円形φ75)	①
1号マンホール(円形φ90)	②
2号マンホール(円形φ120)	③
3号マンホール(円形φ150)	④
4号マンホール(円形φ180)	⑤
5号マンホール(210×120)	⑥
6号マンホール(260×120)	⑦
特殊マンホール	⑧
特 1号マンホール(60×90)	⑨
特 2号マンホール(120×120)	⑩
特 3号マンホール(140×120)	⑪
特 4号マンホール(180×120)	⑫
特 5号マンホール(φ150)	⑬
特 6号マンホール(φ180)	⑭
特 7号マンホール(210×210)	⑮
楕円マンホール	⑯
矩形マンホール	⑰
小口径マンホール	⑱
マンシホール	⑲
ポンプ付マンホール	⑳
吐 口	㉑
仮想マンホール	㉒
管止め	㉓
流域下水道マンホール	㉔
樹	
20cm樹	㉕
30cm樹	㉖
0号マンホール樹	㉗
雨水樹	㉘
取付管のみ	㉙
管止め及び小口径樹	㉚
管 渠	
幹線	㉛
枝線	㉜
幹線 圧送)	㉝
枝線 圧送)	㉞
幹線 雨水)	㉟
記 載 例	

小美玉市

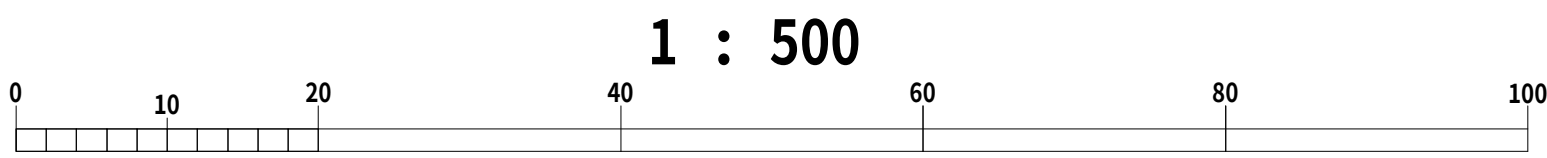


1 : 500


令和七年三月作成

国際航業株式会社調製


令和七年三月作成

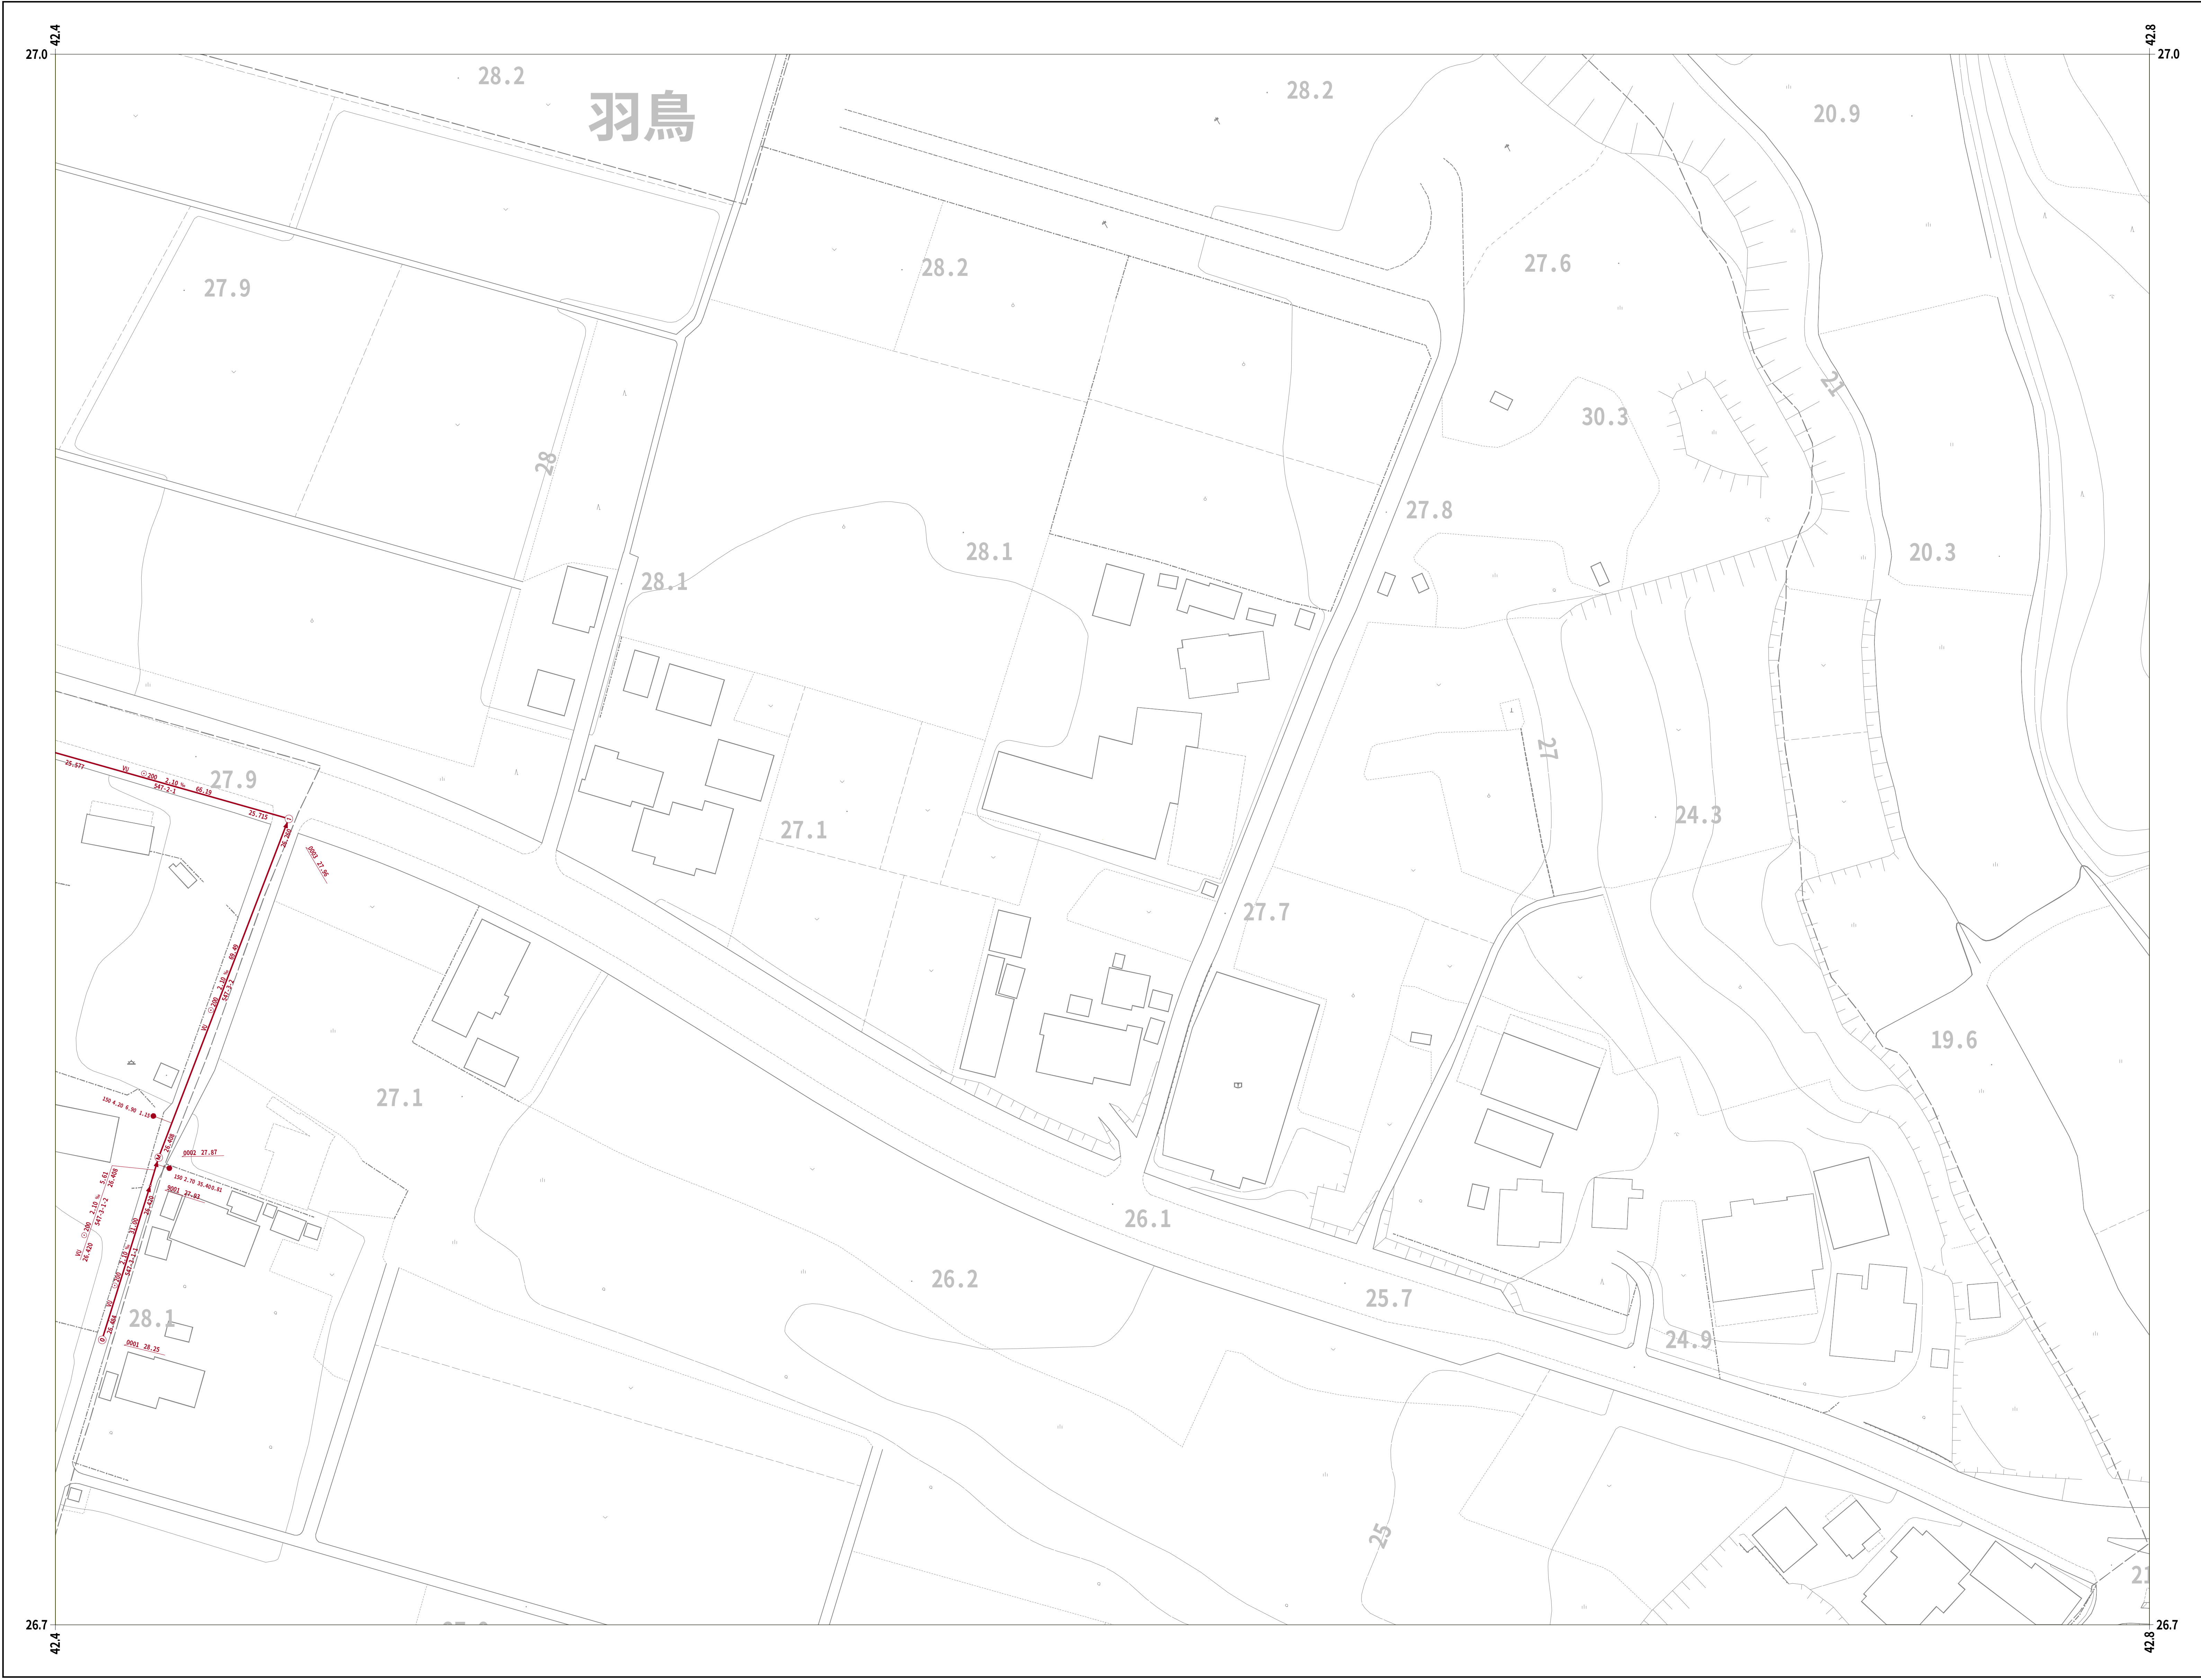


00-95	00-96	
10-05	10-06	

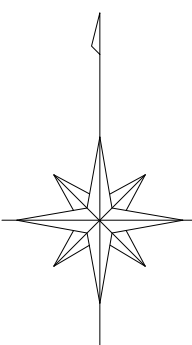

凡 例	
人 孔	
0号マンホール(円形φ75)	①
1号マンホール(円形φ90)	②
2号マンホール(円形φ120)	③
3号マンホール(円形φ150)	④
4号マンホール(円形φ180)	⑤
5号マンホール(210×120)	⑥
6号マンホール(260×120)	⑦
特殊マンホール	⑧
特 1号マンホール(60×90)	⑨
特 2号マンホール(120×120)	⑩
特 3号マンホール(140×120)	⑪
特 4号マンホール(180×120)	⑫
特 5号マンホール(φ150)	⑬
特 6号マンホール(φ180)	⑭
特 7号マンホール(210×210)	⑮
楕円マンホール	⑯
矩形マンホール	⑰
小口径マンホール	⑱
マンシホール	⑲
ポンプ付マンホール	⑳
吐 口	㉑
仮想マンホール	㉒
管止め	㉓
流域下水道マンホール	㉔
樹	
20cm樹	㉕
30cm樹	㉖
0号マンホール樹	㉗
雨水樹	㉘
取付管のみ	㉙
管止め及び小口径樹	㉚
管 渠	
幹線	㉛
枝線	㉜
幹線 圧送)	㉝
枝線 圧送)	㉞
幹線 雨水)	㉟

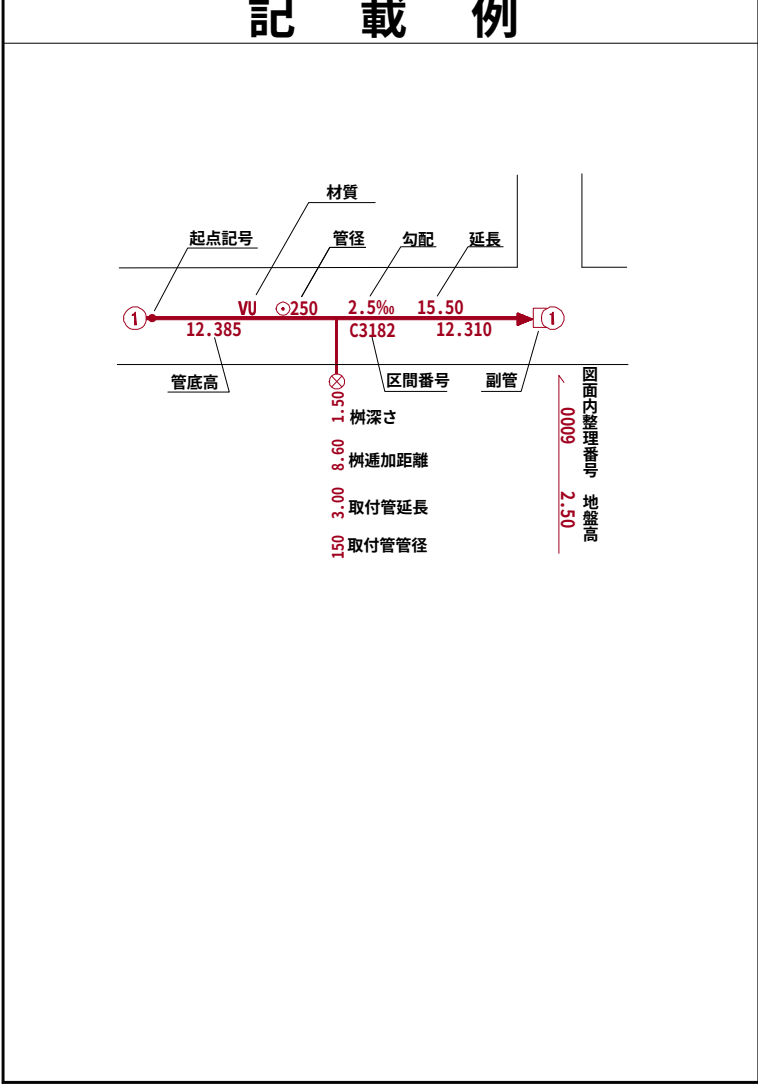


小美玉市

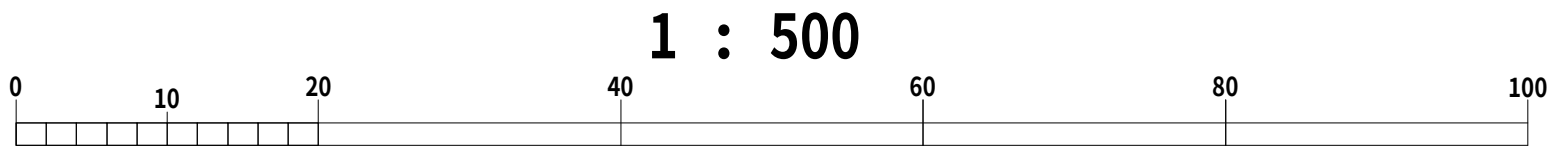

国際航業株式会社調製

令和七年三月作成

	10-00	10-01
	10-10	10-11
	10-20	10-21

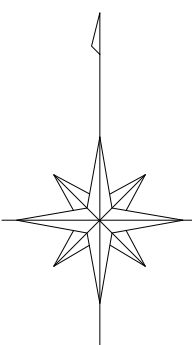


凡 例	
人 孔	
0号マンホール(円形φ75)	①
1号マンホール(円形φ90)	②
2号マンホール(円形φ120)	③
3号マンホール(円形φ150)	④
4号マンホール(円形φ180)	⑤
5号マンホール(210×120)	⑥
6号マンホール(260×120)	⑦
特殊マンホール	⑧
特 1号マンホール(60×90)	⑨
特 2号マンホール(120×120)	⑩
特 3号マンホール(140×120)	⑪
特 4号マンホール(180×120)	⑫
特 5号マンホール(φ150)	⑬
特 6号マンホール(φ180)	⑭
特 7号マンホール(210×210)	⑮
楕円マンホール	⑯
矩形マンホール	⑰
小口径マンホール	●
マンシホール	○
ポンプ付マンホール	Ⓟ
吐 口	↑
仮想マンホール	*
管止め	
流域下水道マンホール	Ⓢ
樹	
20cm樹	●
30cm樹	→
0号マンホール樹	○
雨水樹	●
取付管のみ	→
管止め及び小口径樹	▲
管 渠	
幹線	—
枝線	—
幹線 圧送)	—
枝線 圧送)	—
幹線 雨水)	—


記 載 例	

小美玉市

国際航業株式会社調製

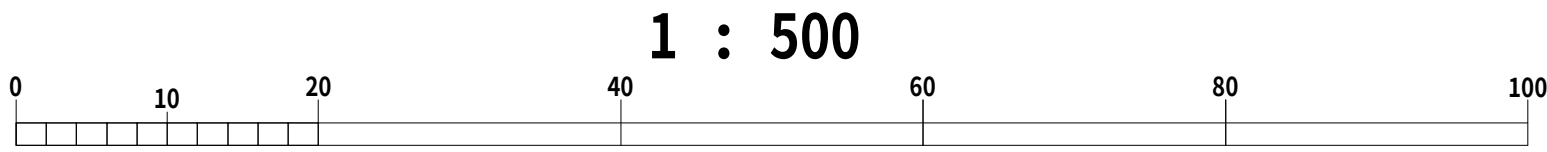

10-00	10-01	10-02
10-10	10-11	10-12
10-20	10-21	10-22

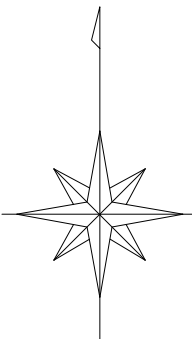

凡 例

人	孔
0号マンホール(円形φ75)	①
1号マンホール(円形φ90)	②
2号マンホール(円形φ120)	③
3号マンホール(円形φ150)	④
4号マンホール(円形φ180)	⑤
5号マンホール(210×120)	⑥
6号マンホール(260×120)	⑦
特殊マンホール	⑧
特 1号マンホール(60×90)	⑨
特 2号マンホール(120×120)	⑩
特 3号マンホール(140×120)	⑪
特 4号マンホール(180×120)	⑫
特 5号マンホール(φ150)	⑬
特 6号マンホール(φ180)	⑭
特 7号マンホール(210×210)	⑮
楕円マンホール	⑯
矩形マンホール	⑰
小口径マンホール	●
マンシホール	○
ポンプ付マンホール	⊕
吐 口	↑
仮想マンホール	×
管止め	
流域下水道マンホール	⊙

樹

20cm樹	—●—
30cm樹	—●—
0号マンホール樹	—○—
雨水樹	—●—
取付管のみ	—○—
管止め及び小口径樹	—●—

管 渠

幹線	—
枝線	—
幹線 (圧送)	—
枝線 (圧送)	—
幹線 雨水	—


記 載 例

令和七年三月作成

小美玉市

国際航業株式会社調製

横浜ゴム茨城工場

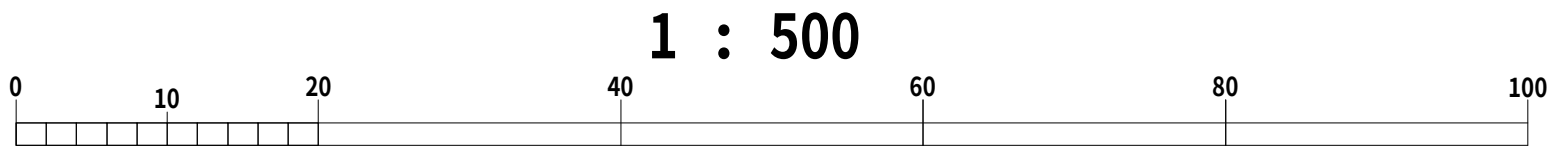


小美玉市公共下水道台帳施設平面図


令和七年三月作成




10-01	10-02	10-03
10-11	10-12	10-13
10-21	10-22	10-23

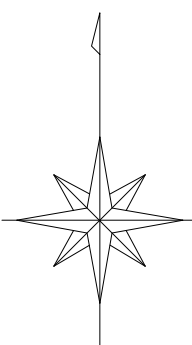

凡 例	
人 孔	
0号マンホール(円形φ75)	①
1号マンホール(円形φ90)	②
2号マンホール(円形φ120)	③
3号マンホール(円形φ150)	④
4号マンホール(円形φ180)	⑤
5号マンホール(210×120)	⑥
6号マンホール(260×120)	⑦
特殊マンホール	⑧
特 1号マンホール(60×90)	⑨
特 2号マンホール(120×120)	⑩
特 3号マンホール(140×120)	⑪
特 4号マンホール(180×120)	⑫
特 5号マンホール(φ150)	⑬
特 6号マンホール(φ180)	⑭
特 7号マンホール(210×210)	⑮
楕円マンホール	⑯
矩形マンホール	⑰
小口径マンホール	●
マンシンホール	○
ポンプ付マンホール	⊕
吐 口	↑
仮想マンホール	×
管止め	
流域下水道マンホール	⊙
樹	
20cm樹	—●—
30cm樹	—●—
0号マンホール樹	—○—
雨水樹	—●—
取付管のみ	—○—
管止め及び小口径樹	—●—
管 渠	
幹線	—
枝線	—
幹線 (圧送)	—
枝線 (圧送)	—
幹線 雨水)	—
記 載 例	

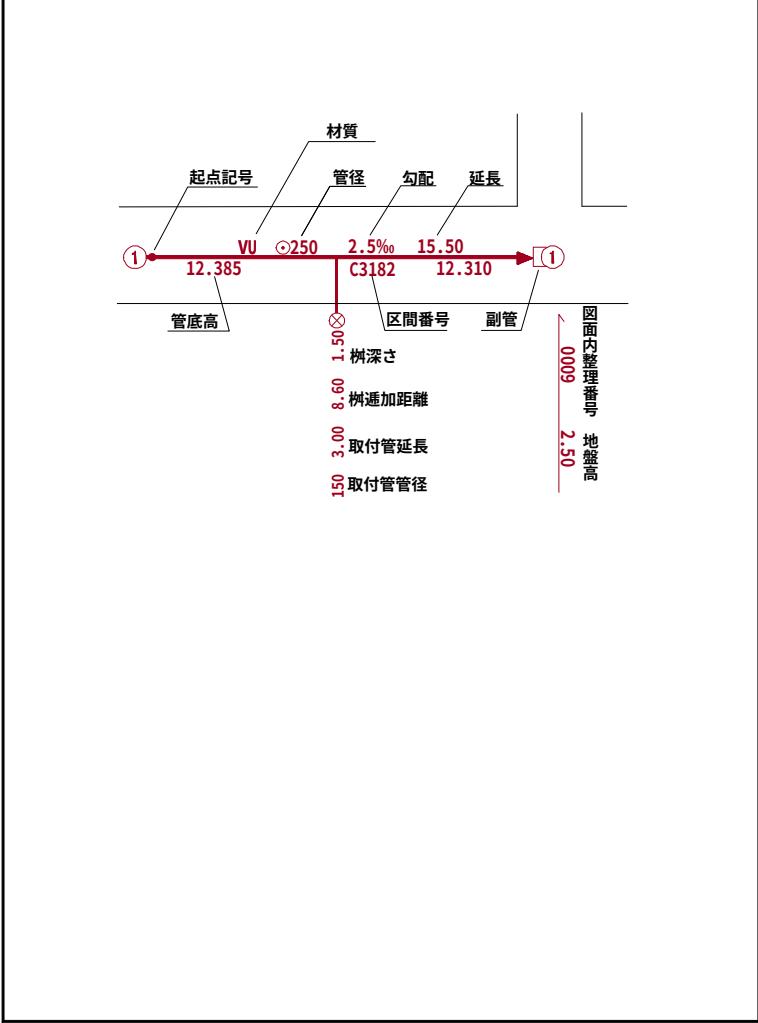


小美玉市

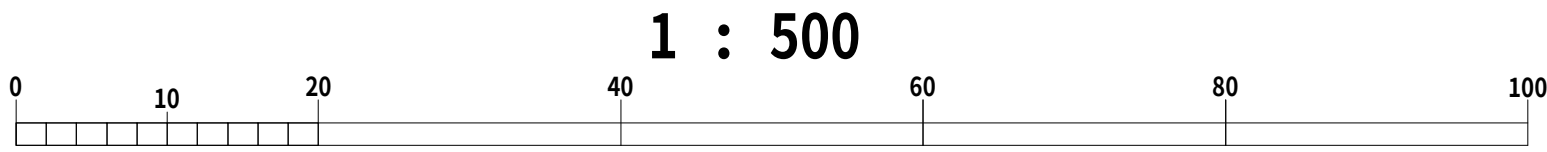


国際航業株式会社調製

令和七年三月作成

10-02	10-03	10-04
10-12	10-13	10-14
10-22	10-23	

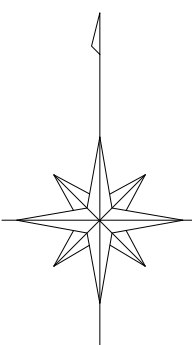



凡 例	
人 孔	
0号マンホール(円形φ75)	①
1号マンホール(円形φ90)	②
2号マンホール(円形φ120)	③
3号マンホール(円形φ150)	④
4号マンホール(円形φ180)	⑤
5号マンホール(210×120)	⑥
6号マンホール(260×120)	⑦
特殊マンホール	⑧
特 1号マンホール(60×90)	⑨
特 2号マンホール(120×120)	⑩
特 3号マンホール(140×120)	⑪
特 4号マンホール(180×120)	⑫
特 5号マンホール(φ150)	⑬
特 6号マンホール(φ180)	⑭
特 7号マンホール(210×210)	⑮
楕円マンホール	⑯
矩形マンホール	⑰

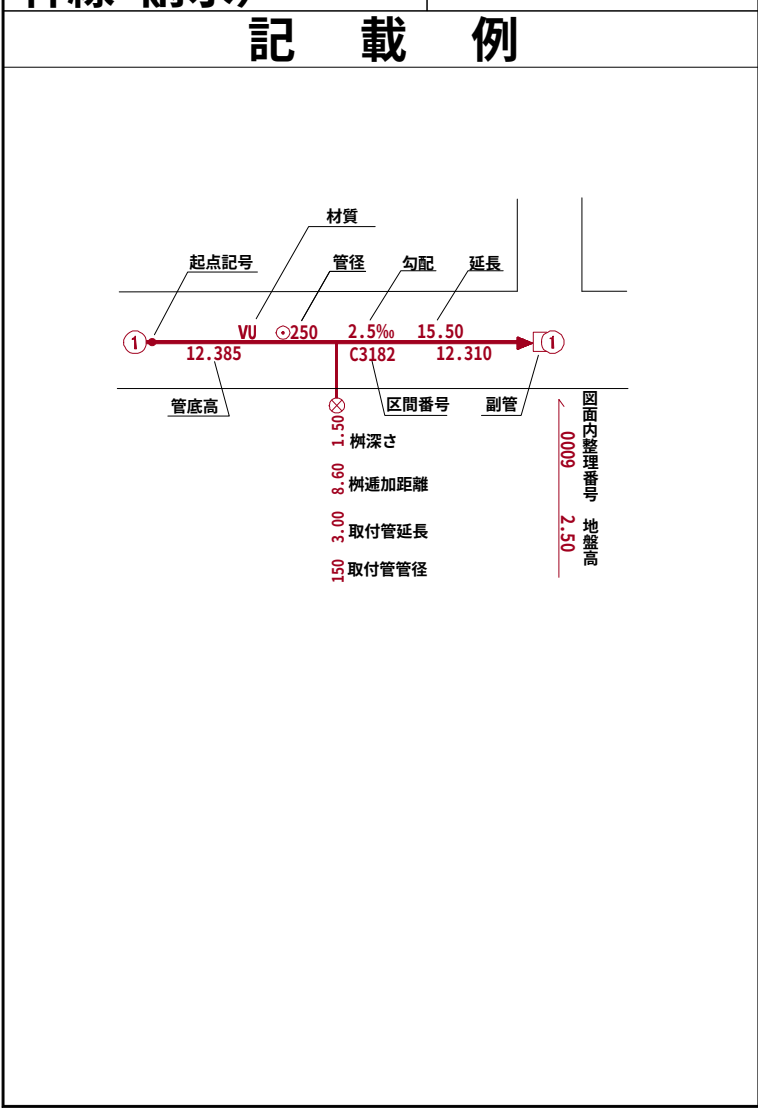


小美玉市

国際航業株式会社調製

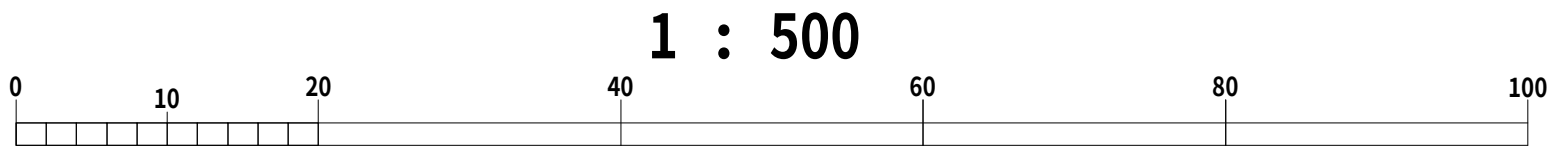


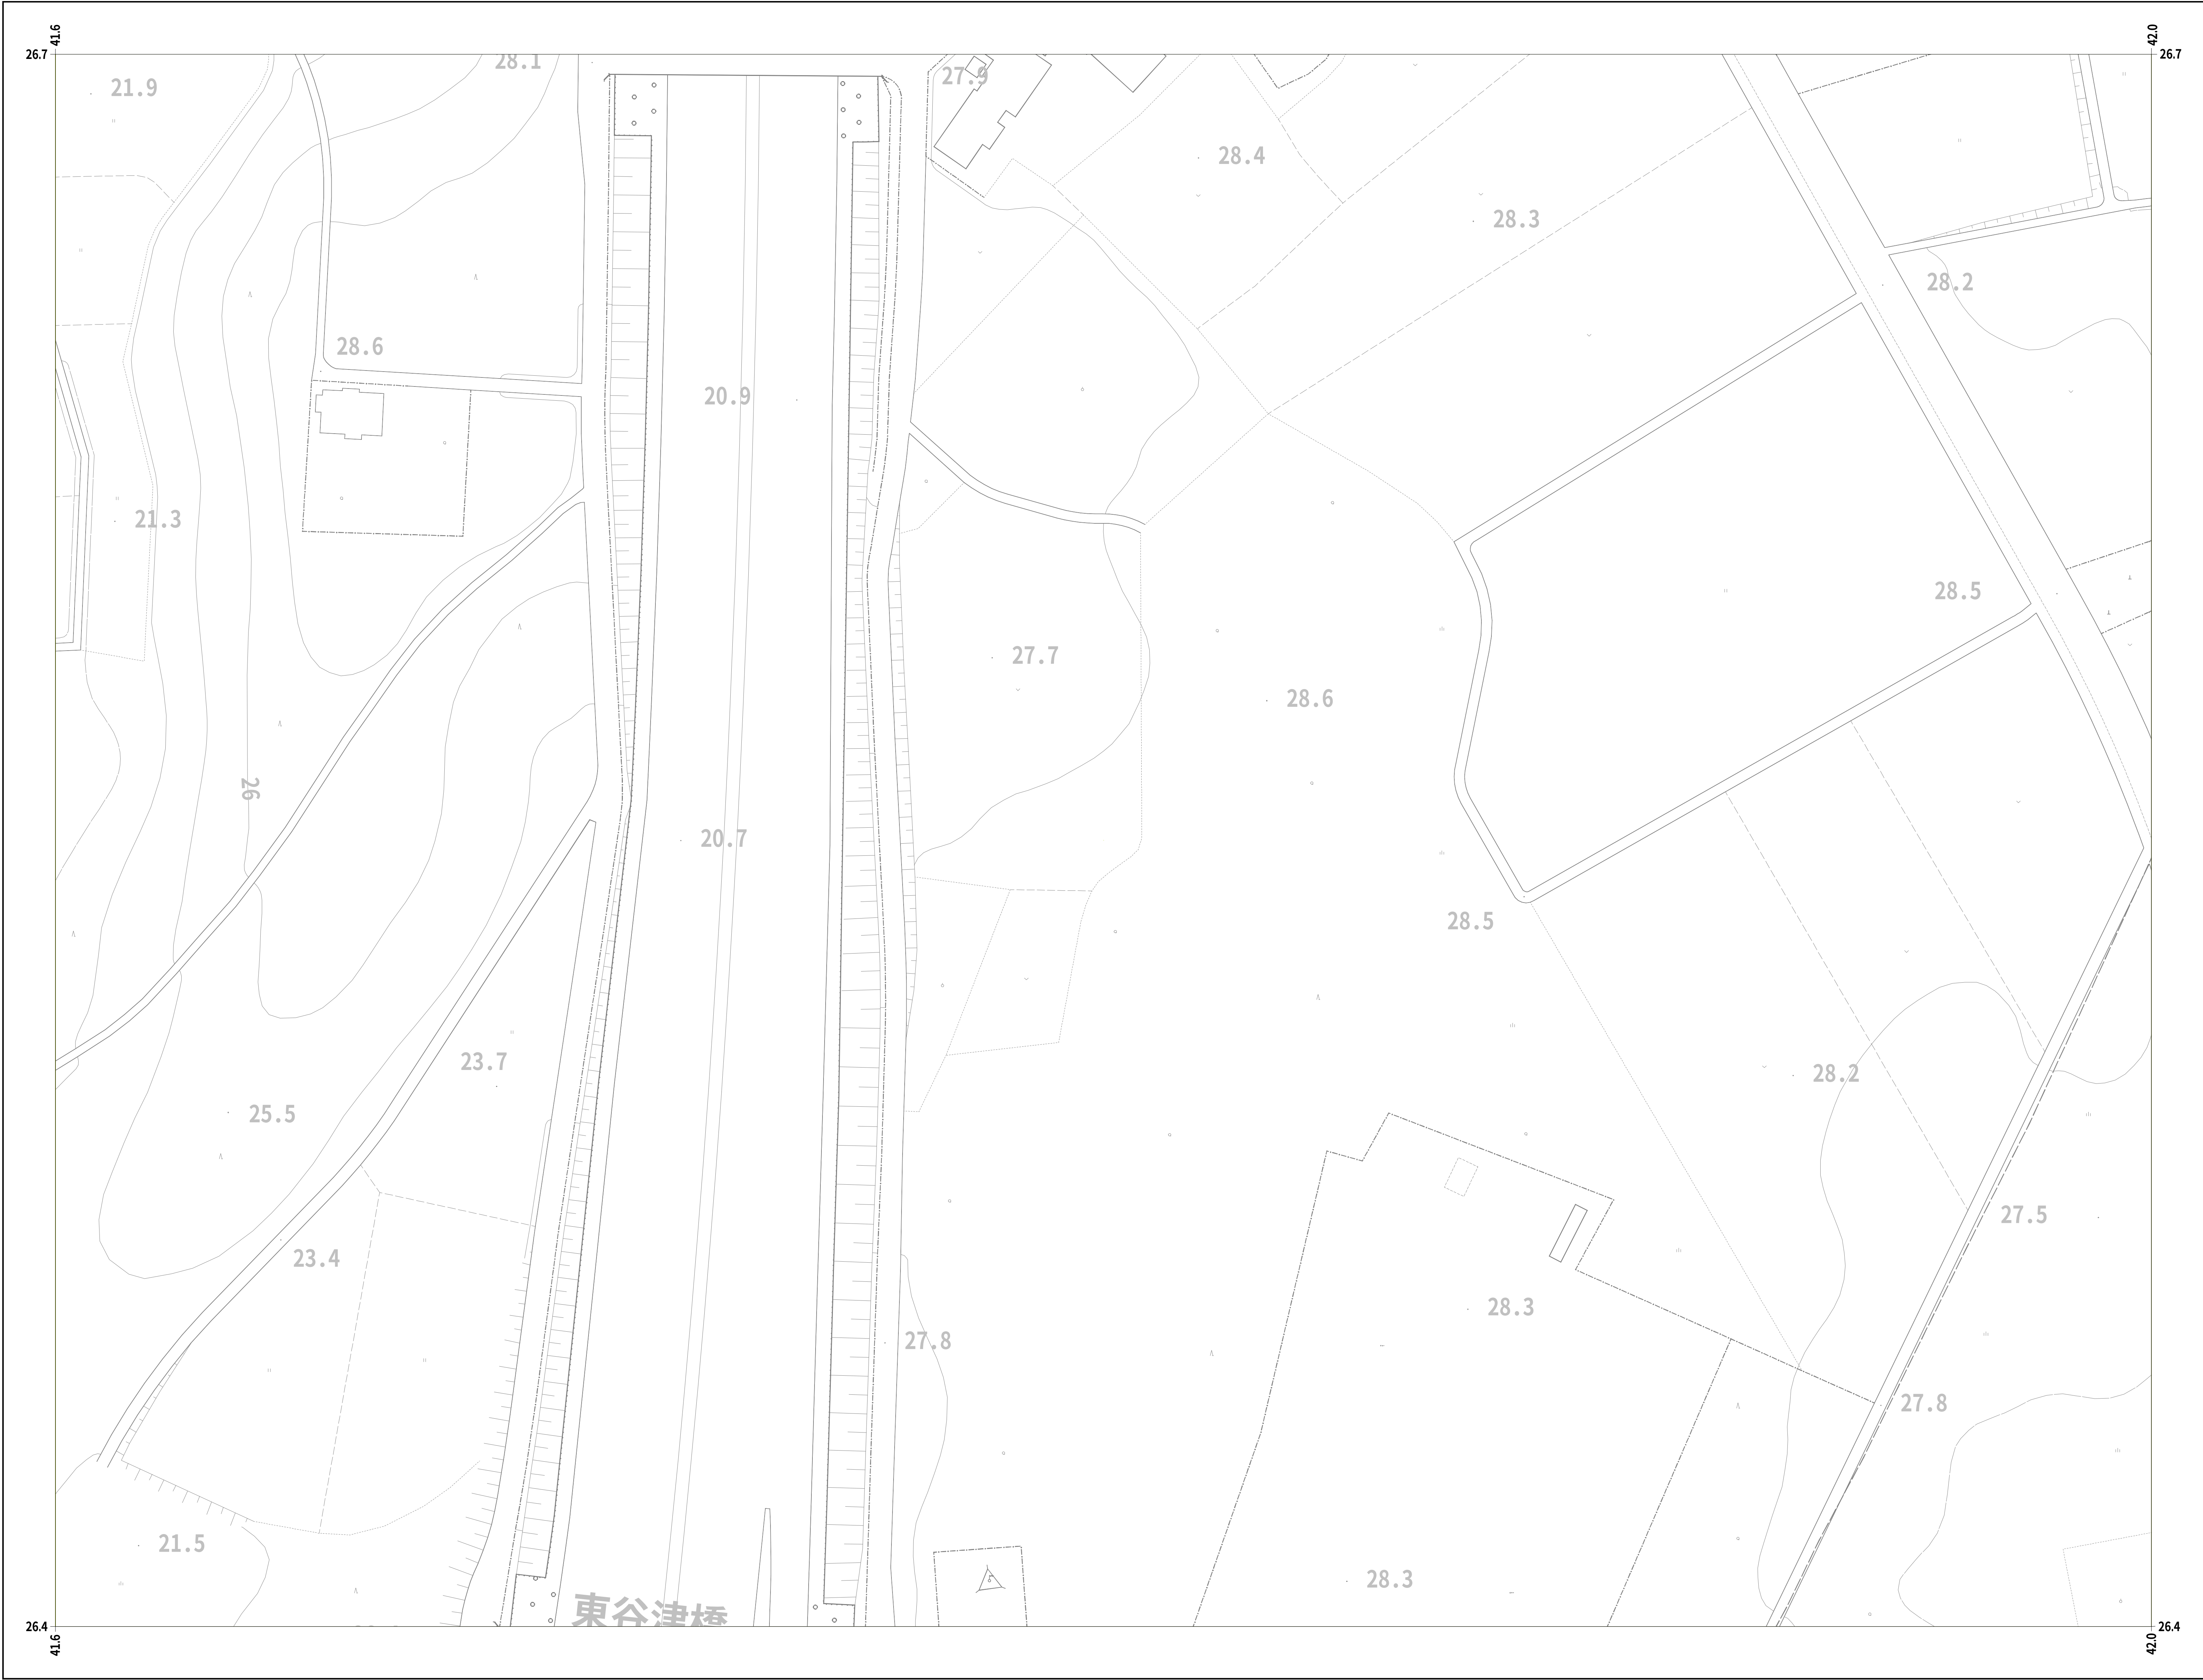

10-03	10-04	10-05
10-13	10-14	
10-23		

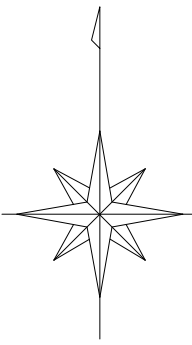


凡 例	
人	孔
0号マンホール(円形φ75)	①
1号マンホール(円形φ90)	②
2号マンホール(円形φ120)	③
3号マンホール(円形φ150)	④
4号マンホール(円形φ180)	⑤
5号マンホール(210×120)	⑥
6号マンホール(260×120)	⑦
特殊マンホール	⑧
特 1号マンホール(60×90)	⑨
特 2号マンホール(120×120)	⑩
特 3号マンホール(140×120)	⑪
特 4号マンホール(180×120)	⑫
特 5号マンホール(φ150)	⑬
特 6号マンホール(φ180)	⑭
特 7号マンホール(210×210)	⑮
楕円マンホール	⑯
矩形マンホール	⑰

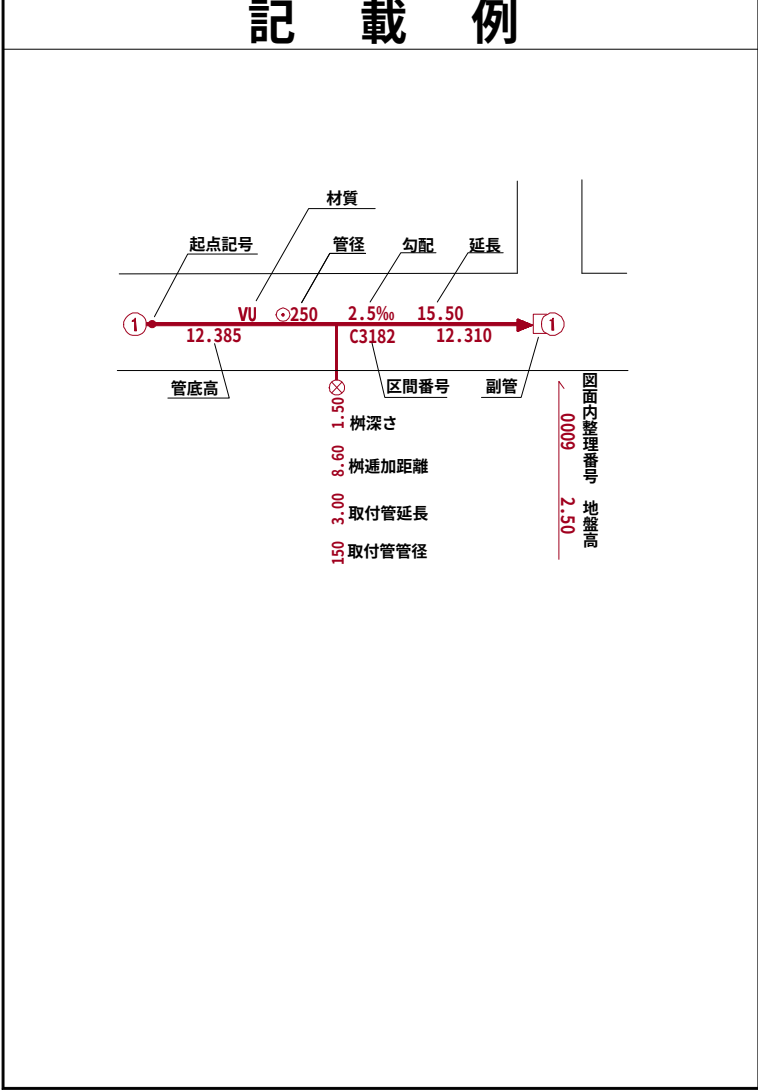


小美玉市

国際航業株式会社調製

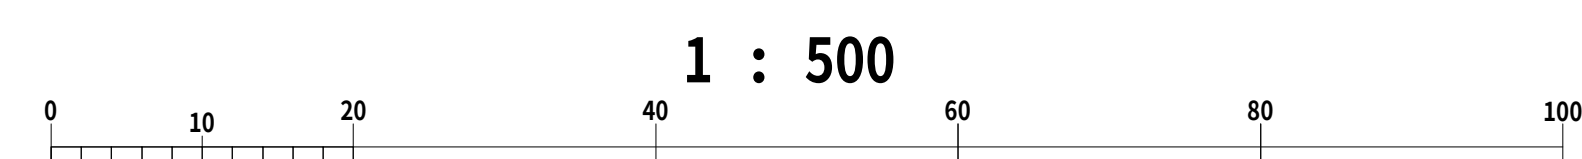

	10-10	10-11
	10-20	10-21
09-39	10-30	10-31

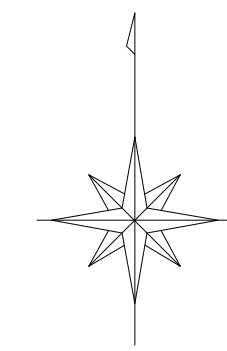


凡 例	
人	孔
0号マンホール (円形Φ75)	①
1号マンホール (円形Φ90)	②
2号マンホール (円形Φ120)	③
3号マンホール (円形Φ150)	④
4号マンホール (円形Φ180)	⑤
5号マンホール (210×120)	⑥
6号マンホール (260×120)	□
特殊マンホール	⑦
特 1号マンホール (60×90)	⑧
特 2号マンホール (120×120)	▲
特 3号マンホール (140×120)	◎
特 4号マンホール (180×120)	◎
特 5号マンホール (Φ150)	◎
特 6号マンホール (Φ180)	▲
特 7号マンホール (210×210)	◎
楕円マンホール	◇
矩形マンホール	⊞
小口径マンホール	●
マンホール	●
ポンプ付マンホール	Ⓟ
吐 口	ト
仮想マンホール	*
管止め	⌒
流域下水道マンホール	Ⓜ
樹	
20cm樹	●
30cm樹	→
0号マンホール樹	○
雨水樹	●
取付管のみ	☆
管止め及び小口径樹	◀
管	渠
幹線	—————
枝線	—————
幹線 圧送)	—————
枝線 圧送)	—————
幹線 雨水)	—————




10-10	10-11	10-12
10-20	10-21	10-22
10-30	10-31	10-32

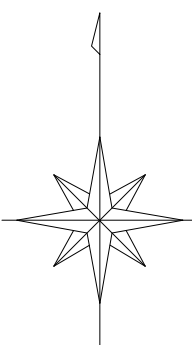

凡 例

人 孔	
0号マンホール(円形φ75)	①
1号マンホール(円形φ90)	②
2号マンホール(円形φ120)	③
3号マンホール(円形φ150)	④
4号マンホール(円形φ180)	⑤
5号マンホール(210×120)	⑥
6号マンホール(260×120)	⑦
特殊マンホール	⑧
特 1号マンホール(60×90)	⑨
特 2号マンホール(120×120)	⑩
特 3号マンホール(140×120)	⑪
特 4号マンホール(180×120)	⑫
特 5号マンホール(φ150)	⑬
特 6号マンホール(φ180)	⑭
特 7号マンホール(210×210)	⑮
楕円マンホール	⑯
矩形マンホール	⑰
小口径マンホール	●
マンシホール	○
ポンプ付マンホール	Ⓟ
吐 口	↑
仮想マンホール	*
管止め	
流域下水道マンホール	Ⓜ

樹


20cm樹	—●—
30cm樹	—●—
0号マンホール樹	—○—
雨水樹	—●—
取付管のみ	—○—
管止め及び小口径樹	—●—

管 渠


幹線	—
枝線	—
幹線 (圧送)	—
枝線 (圧送)	—
幹線 雨水)	—

記 載 例


小美玉市

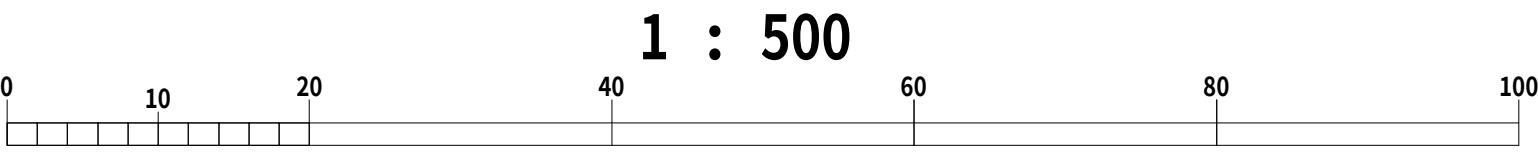

国際航業株式会社調製

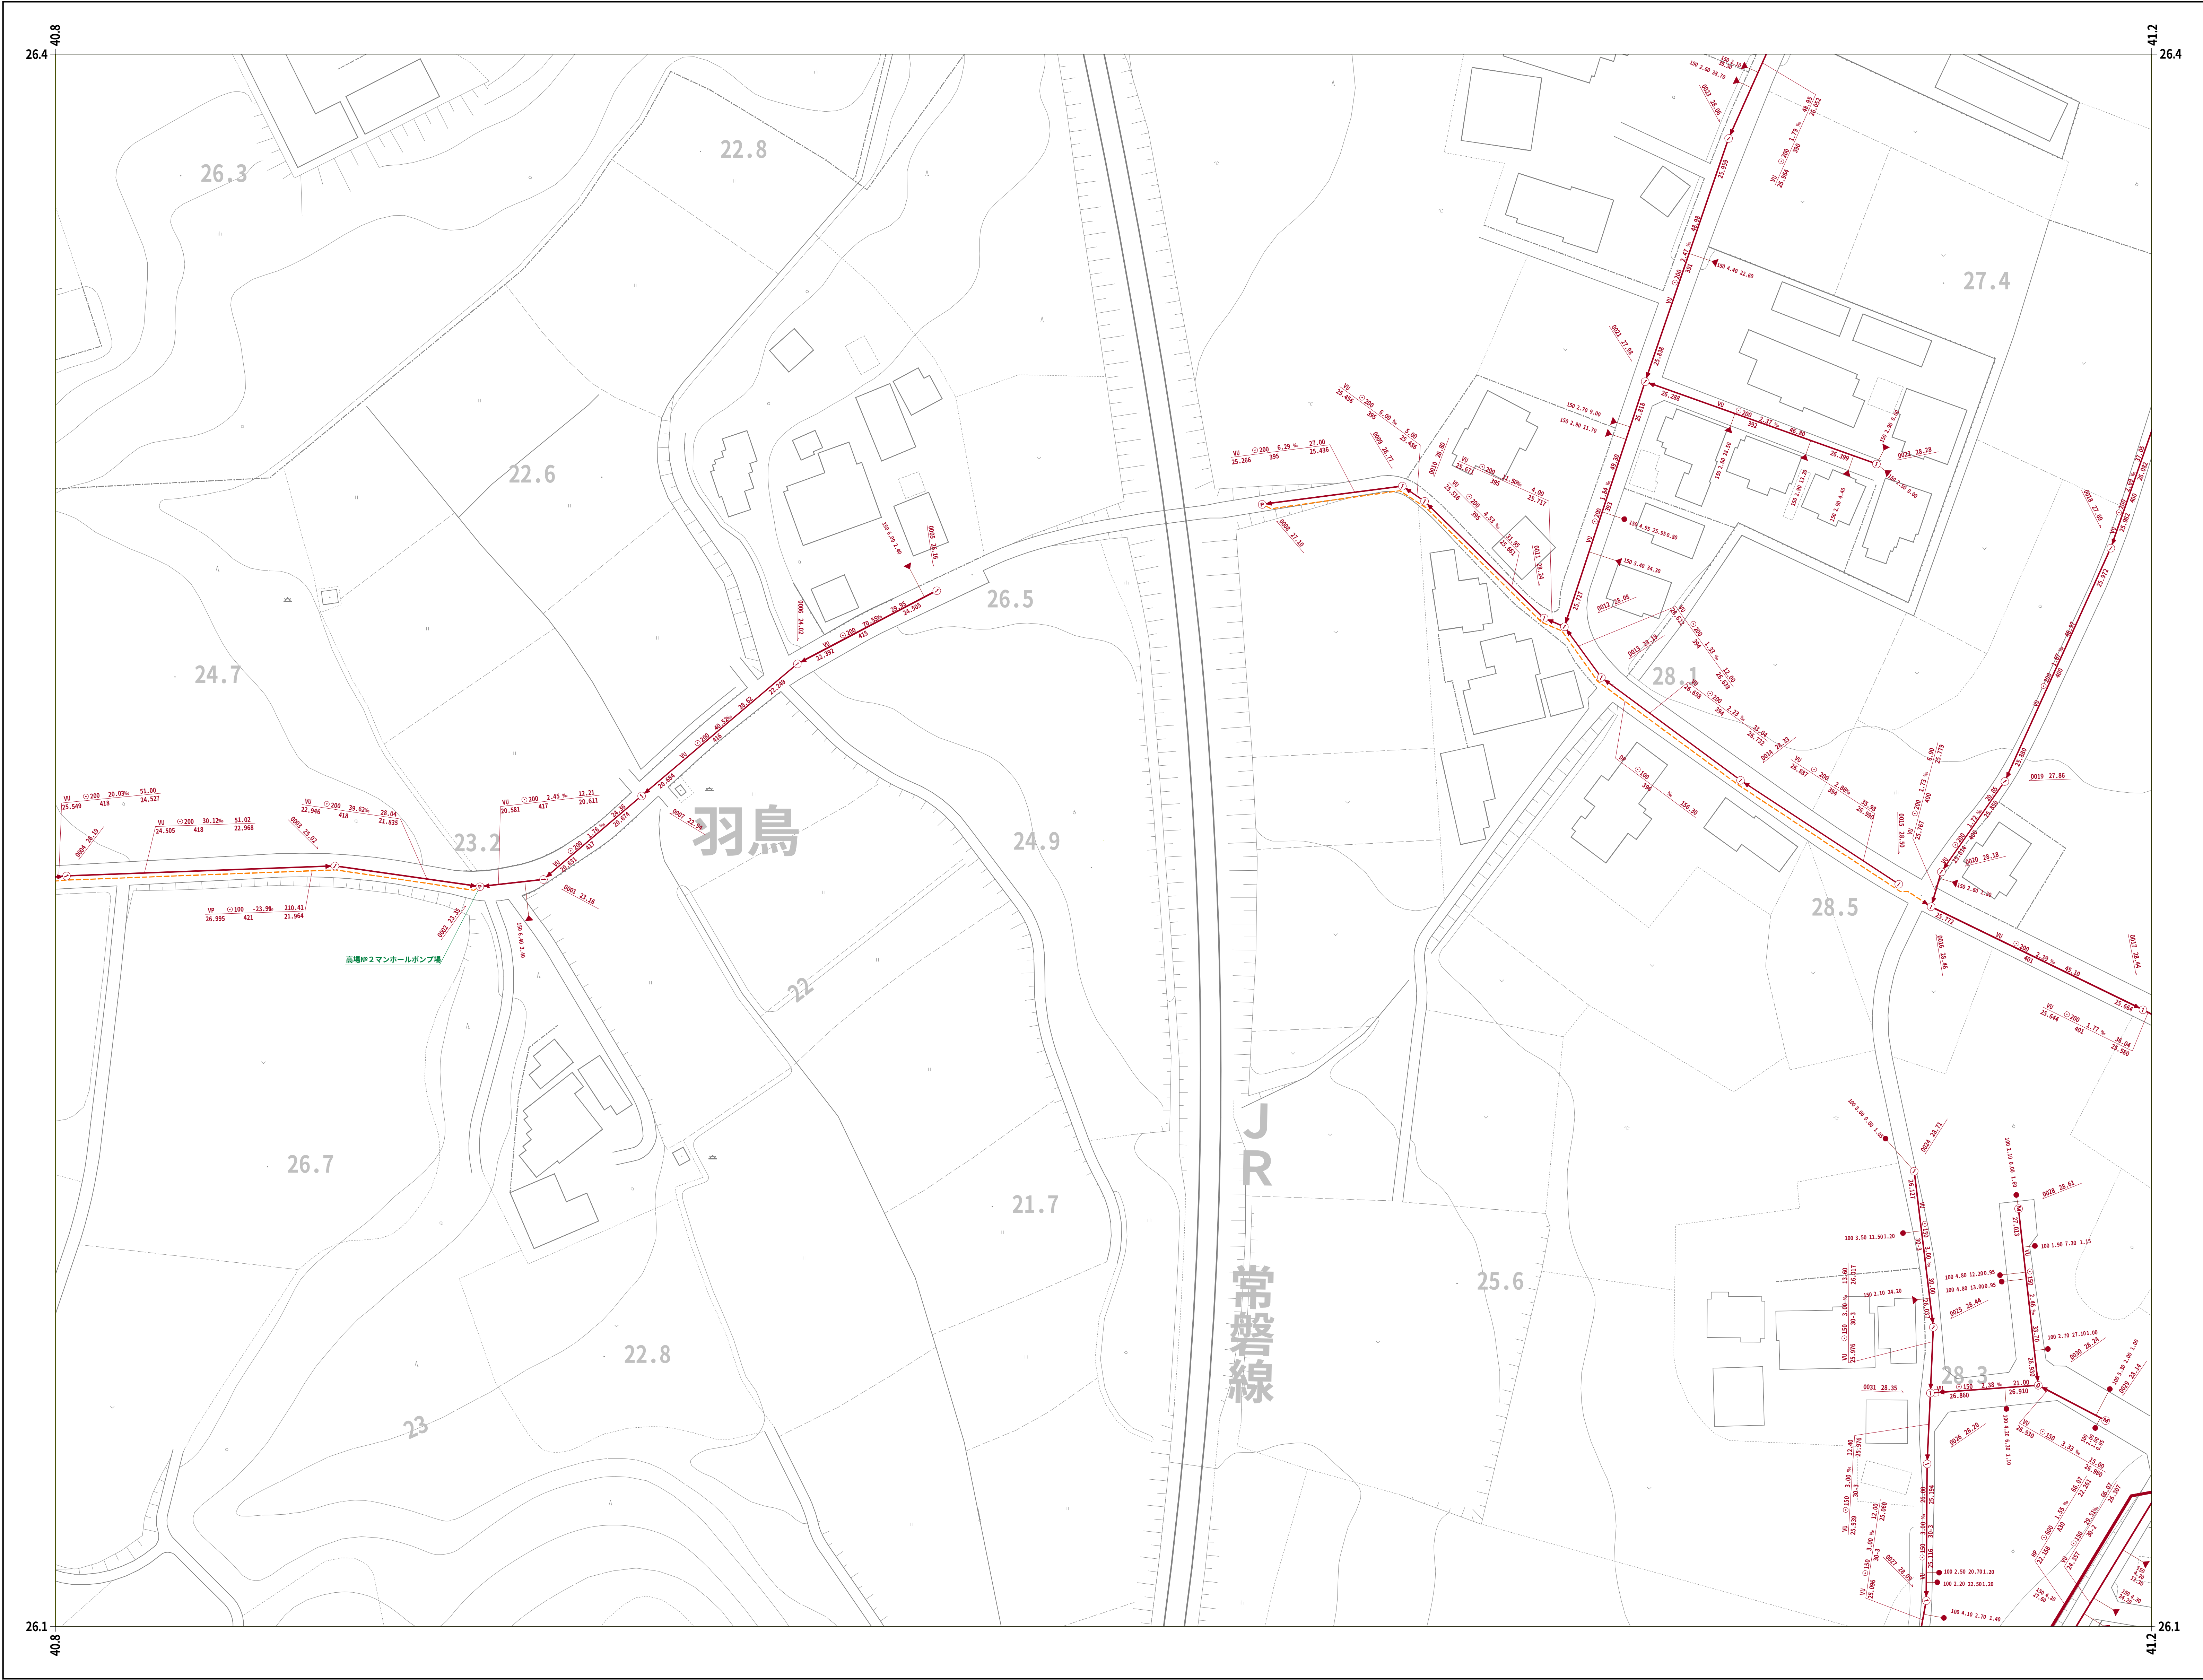

10-11	10-12	10-13
10-21	10-22	10-23
10-31	10-32	10-33

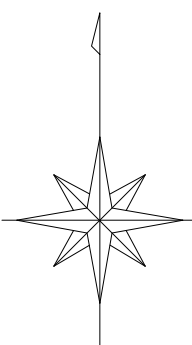

凡 例

人	孔
0号マンホール(円形φ75)	①
1号マンホール(円形φ90)	②
2号マンホール(円形φ120)	③
3号マンホール(円形φ150)	④
4号マンホール(円形φ180)	⑤
5号マンホール(210×120)	⑥
6号マンホール(260×120)	⑦
特殊マンホール	⑧
特 1号マンホール(60×90)	⑨
特 2号マンホール(120×120)	⑩
特 3号マンホール(140×120)	⑪
特 4号マンホール(180×120)	⑫
特 5号マンホール(φ150)	⑬
特 6号マンホール(φ180)	⑭
特 7号マンホール(210×210)	⑮
楕円マンホール	⑯
矩形マンホール	⑰
小口径マンホール	⑱
マンシンホール	⑲
ポンプ付マンホール	⑳
吐 口	㉑
仮想マンホール	㉒
管止め	㉓
流域下水道マンホール	㉔

樹


20cm樹	●
30cm樹	○
0号マンホール樹	①
雨水樹	●
取付管のみ	○
管止め及び小口径樹	●

管 渠

幹線	—
枝線	—
幹線 (圧送)	—
枝線 (圧送)	—
幹線 雨水)	—

記 載 例


小美玉市

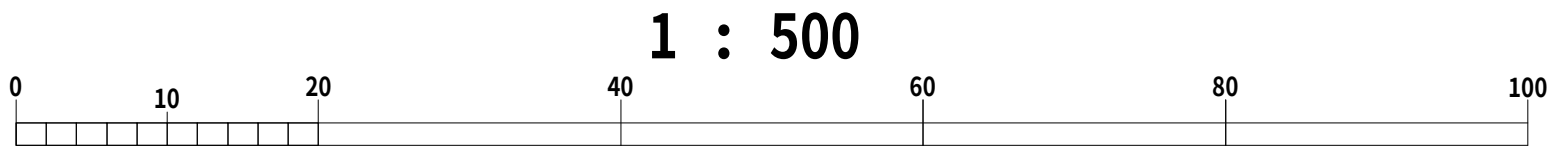


令和七年三月作成

国際航業株式会社調製

10-12	10-13	10-14
10-22	10-23	
10-32	10-33	

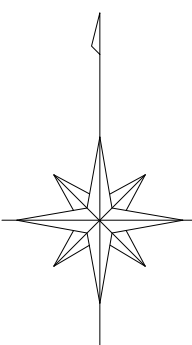


凡 例	
人	孔
0号マンホール(円形φ75)	①
1号マンホール(円形φ90)	②
2号マンホール(円形φ120)	③
3号マンホール(円形φ150)	④
4号マンホール(円形φ180)	⑤
5号マンホール(210×120)	⑥
6号マンホール(260×120)	⑦
特殊マンホール	⑧
特 1号マンホール(60×90)	⑨
特 2号マンホール(120×120)	⑩
特 3号マンホール(140×120)	⑪
特 4号マンホール(180×120)	⑫
特 5号マンホール(φ150)	⑬
特 6号マンホール(φ180)	⑭
特 7号マンホール(210×210)	⑮
楕円マンホール	⑯
矩形マンホール	⑰
小口径マンホール	⑱
マンシホール	⑲
ポンプ付マンホール	⑳
吐 口	㉑
仮想マンホール	㉒
管止め	㉓
流域下水道マンホール	㉔
樹	
20cm樹	●
30cm樹	○
0号マンホール樹	①
雨水樹	●
取付管のみ	○
管止め及び小口径樹	●
管 渠	
幹線	—
枝線	—
幹線 (圧送)	- - -
枝線 (圧送)	- - -
幹線 雨水	—

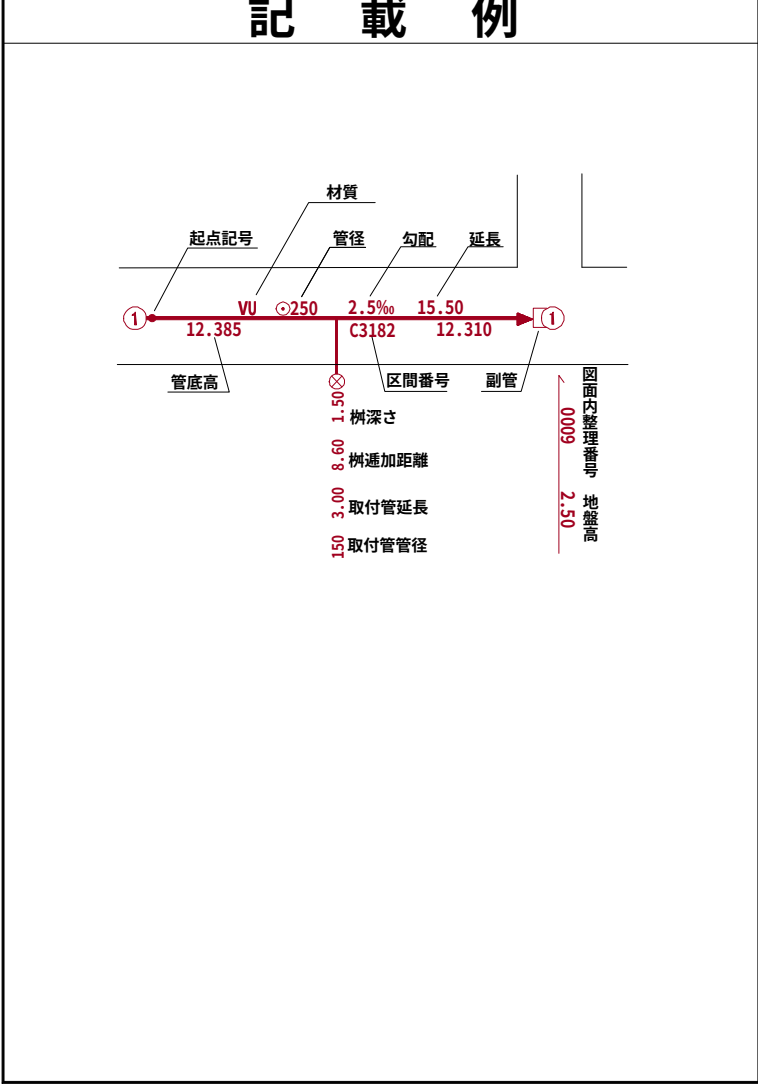

小美玉市

令和七年三月作成


国際航業株式会社調製

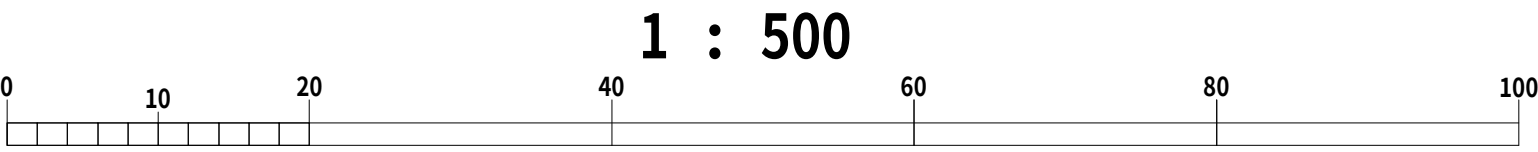


令和七年三月作成




	10-27	
	10-37	10-38

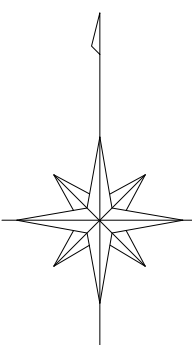

凡 例	
人	孔
0号マンホール(円形φ75)	⑦
1号マンホール(円形φ90)	①
2号マンホール(円形φ120)	②
3号マンホール(円形φ150)	③
4号マンホール(円形φ180)	④
5号マンホール(210×120)	⑤
6号マンホール(260×120)	⑥
特殊マンホール	※
特 1号マンホール(60×90)	①
特 2号マンホール(120×120)	②
特 3号マンホール(140×120)	③
特 4号マンホール(180×120)	④
特 5号マンホール(φ150)	⑤
特 6号マンホール(φ180)	⑥
特 7号マンホール(210×210)	⑦
楕円マンホール	◇
矩形マンホール	□
小口径マンホール	●
マンシンホール	⑧
ポンプ付マンホール	⑨
吐 口	↑
仮想マンホール	×
管止め	
流域下水道マンホール	⑩
樹	
20cm樹	—●—
30cm樹	—→—
0号マンホール樹	—○—
雨水樹	—●—
取付管のみ	—●—
管止め及び小口径樹	—▲—
管 渠	
幹線	—
枝線	—
幹線 圧送)	—
枝線 圧送)	—
幹線 雨水)	—

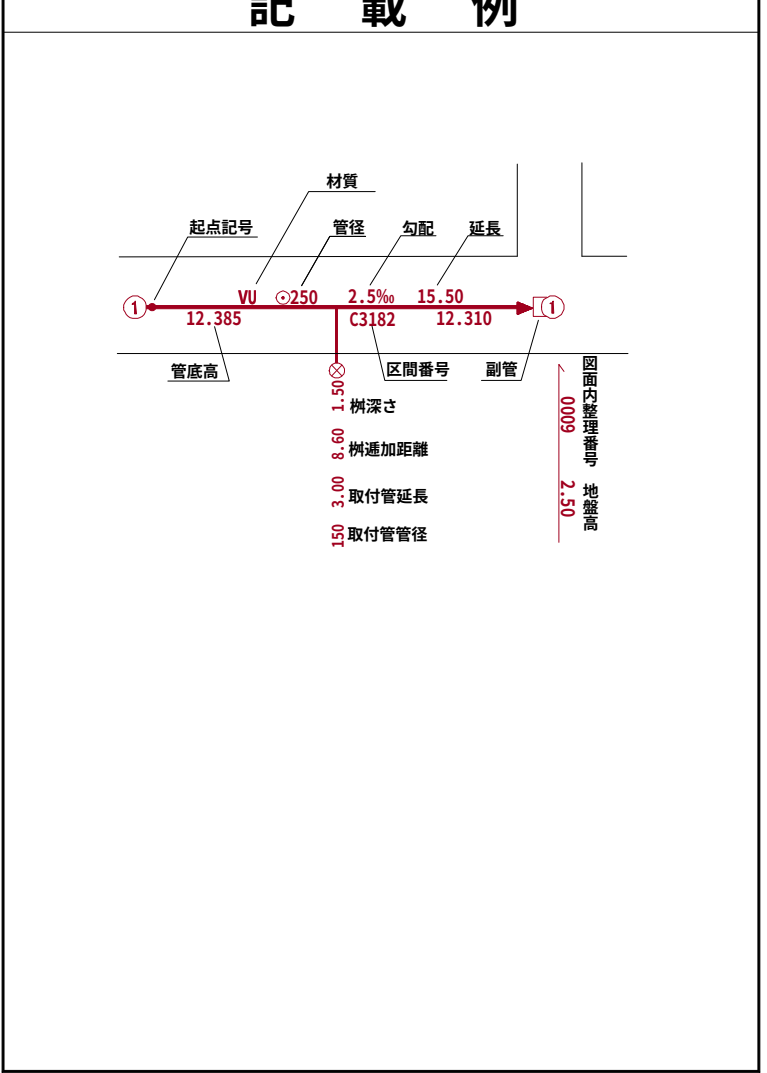

小美玉市

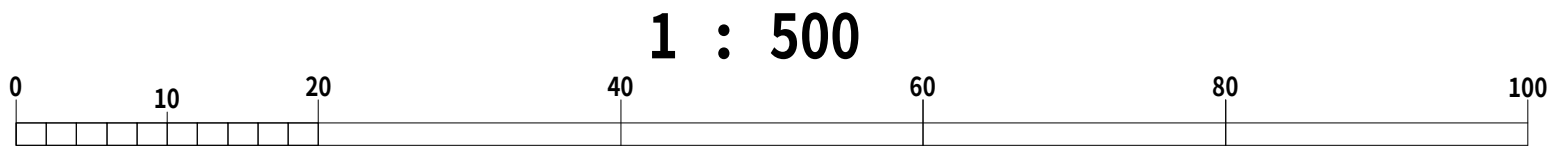

国際航業株式会社調製